
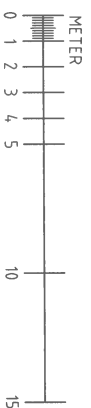


840 km

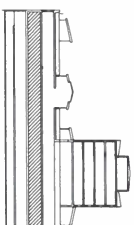

BLT	ANT	ANDONGEN A VESLER	SEIN	DATUM
-----	-----	-------------------	------	-------

[illegible]

HACKSPETTEN 7 JÖNKÖPING
OM- OCH TILLBYGGNAD
PLAN 3

Skript	Infoblogskripten
1:100	A305-3

FORKLÄRINGAR

BRANDCELLSGRÄNS


BRANDKLASS

UTRYMNINGSSKYLTA

HANDBRANDSLACKARE

BRANDPOST


18) Lastkaj
Järnvägsgr. 11

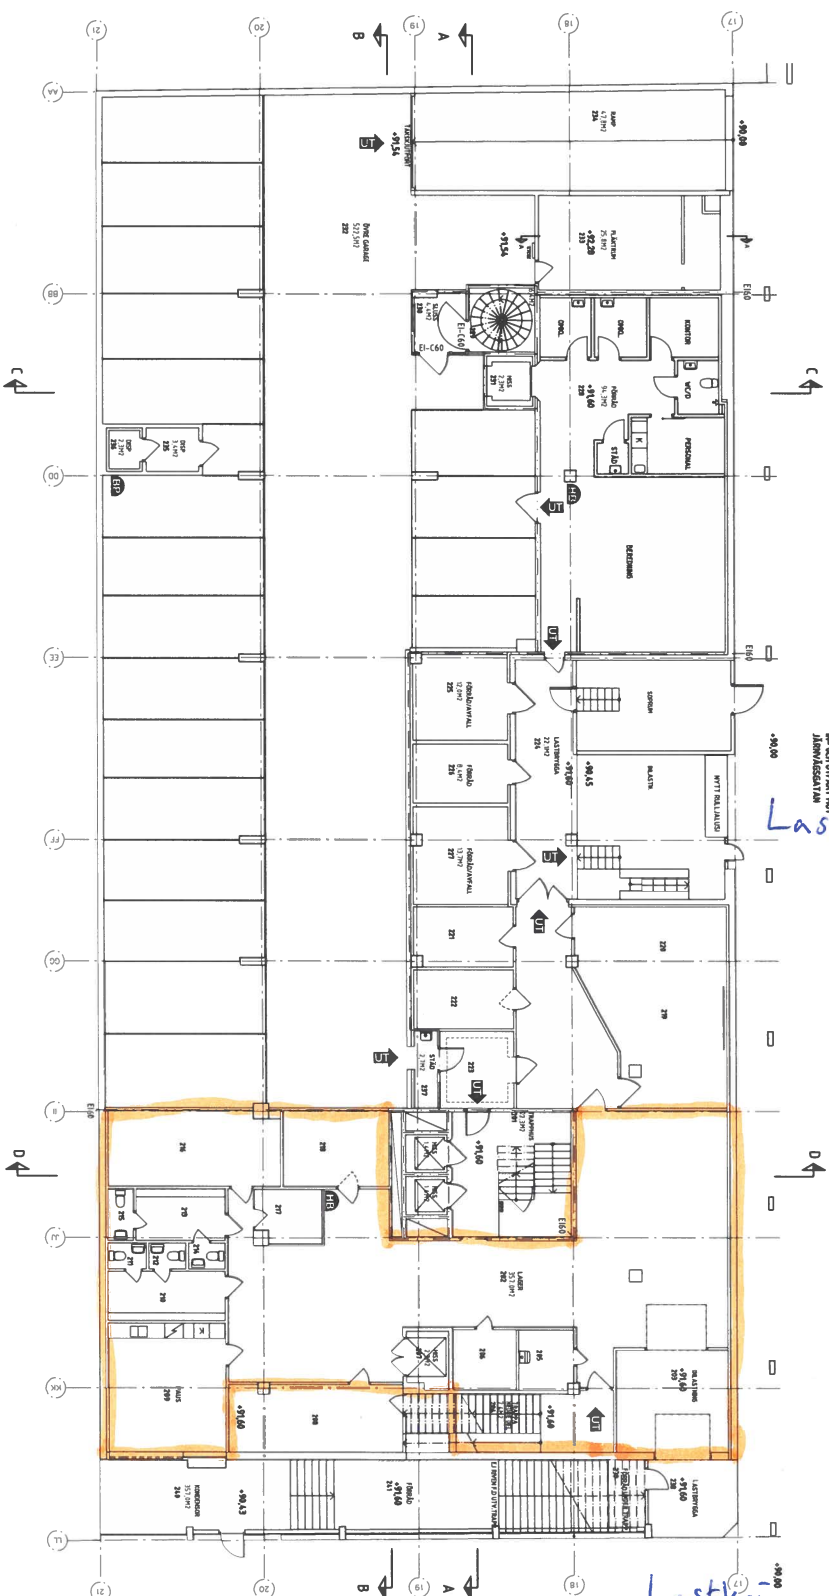

330 km lager och
personalutrymmen




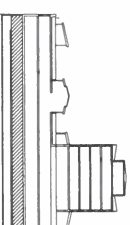

ORIENTERINGSEKURT



BEST ALLARE

Status/Grade RELATIONS HANDLING	Date 18082
---	--





	3	

52	
----	--

18076

Project ID:

HACKSPETTER

PLAN 2

Shells

1:100