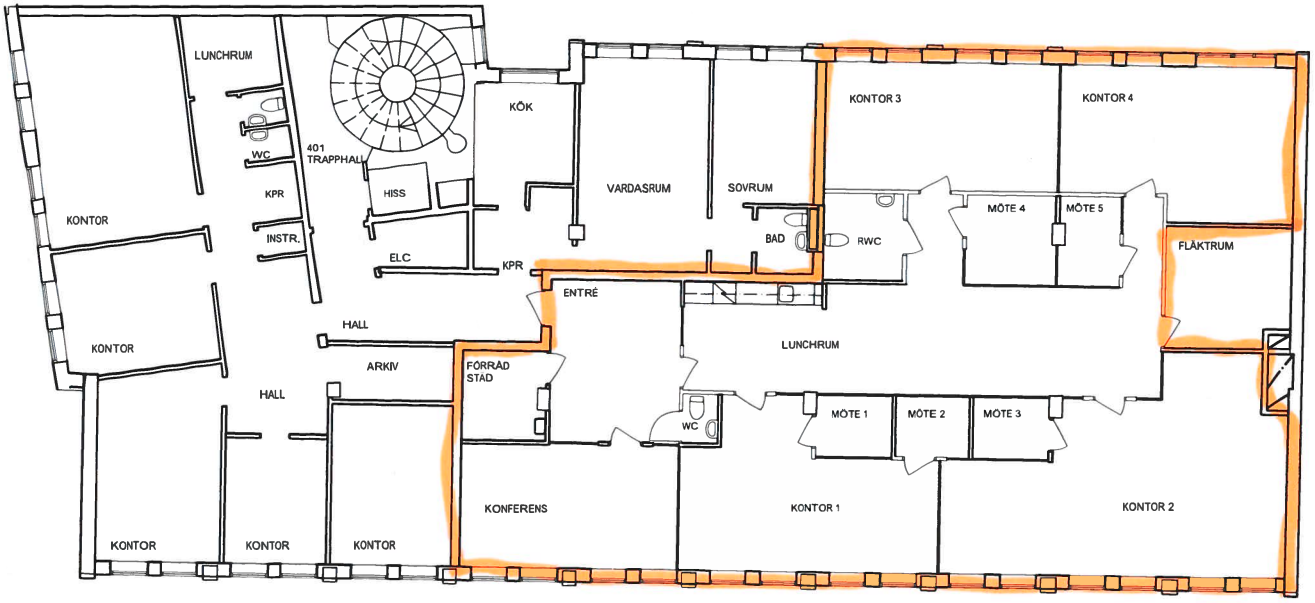

PLAN 4, Vån 3 tr

FÖRESKRIFTER

Skalmätning utgör noggrannhetsgraden vid upprättandet av denna ritning.

Obs!
Alla mått som berörs vid ev ombyggnad måste kontrolleras på plats.

BET.	ANT.	ÄNDRINGEN AVSER	DATUM	SIGN.
	-			

RELATIONSHANDLING

ORIENTERINGSFIGUR

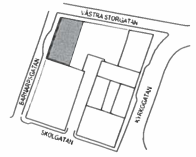

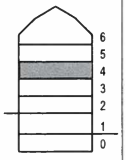

BYGGHERRE / BESTÄLLARE
Hamhus AB

FASTIGHETSBETECKNING
Graniten 1, Jönköping

PROJEKTNAMN
-

ARKITEKTHUSET.SE

UPPDRAG N:R.	OBJEKT ID	RITAD/ KONSTRUERAD AV	HANDLÄGGARE
1223	-	SRn	KAt

DATUM	GODKÄNDHANDLING
18-04-04	-

HANDLINGENS INNEHÅLL

PLAN 4

Våning 3 tr

SKALA	NUMMER	BET.
A2=1:100 A4=1:200	A-40.19-14	-