


Planritning lager 960 kvm + 300 kök/kontor - Gårdsten

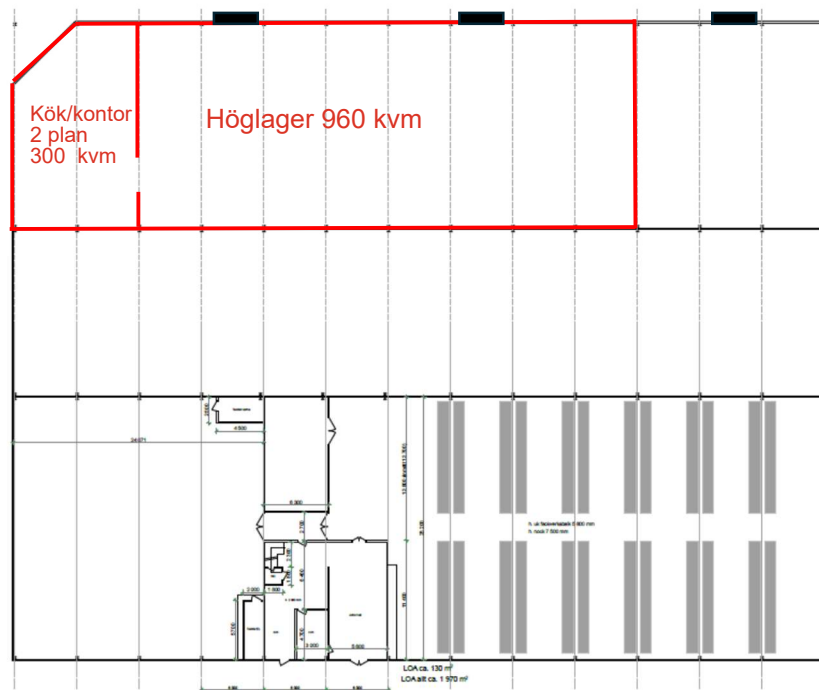


