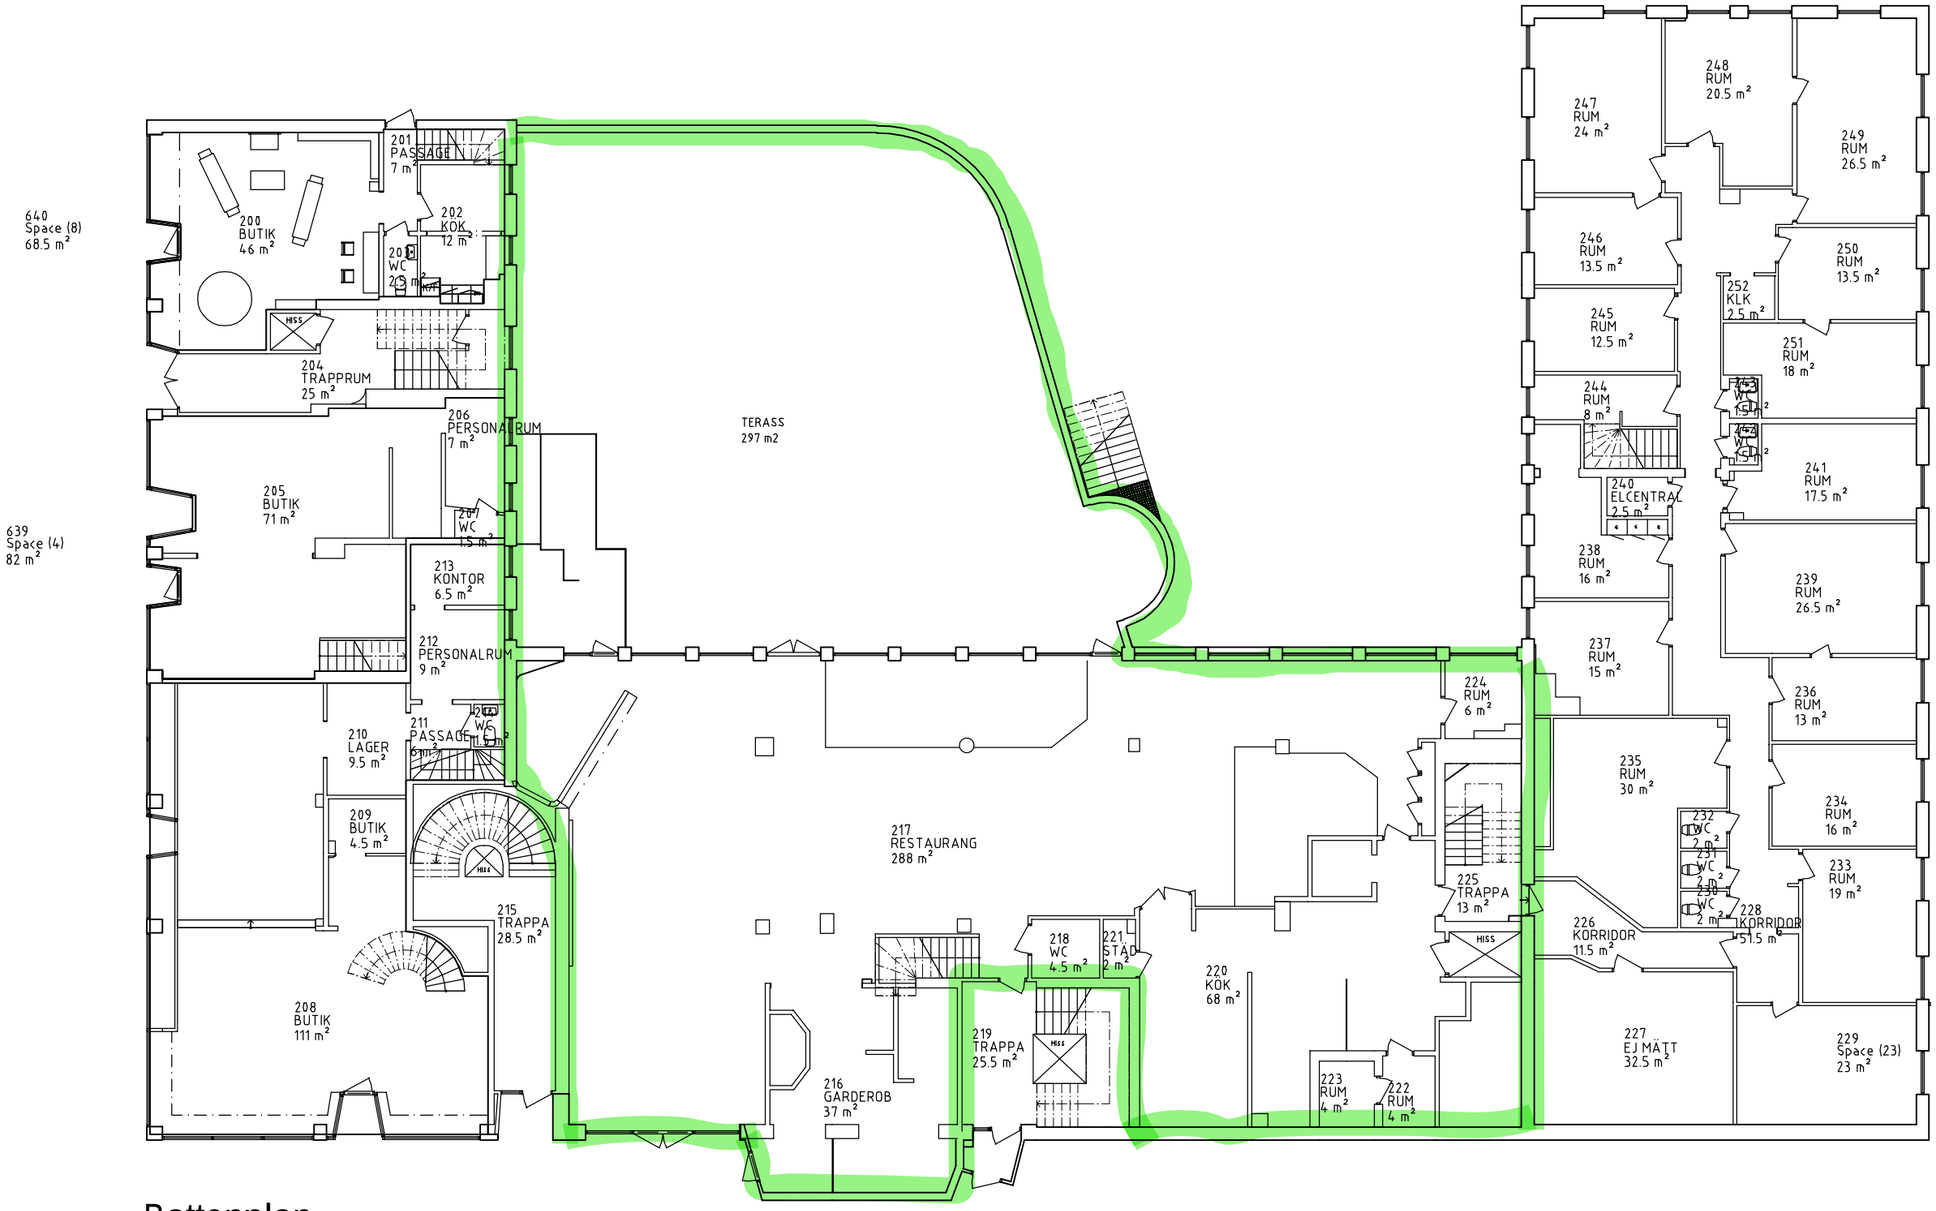

Bottenplan

Kv. Berlin 10, Örnsköldsvik
Hedern Fastigheter 301 AB

Ritningsformat A3, skala 1:200
Relationshandling 2017-02-01

Upprättad av: Peder Sjöström/LPS projektteknik AB

Backmans