


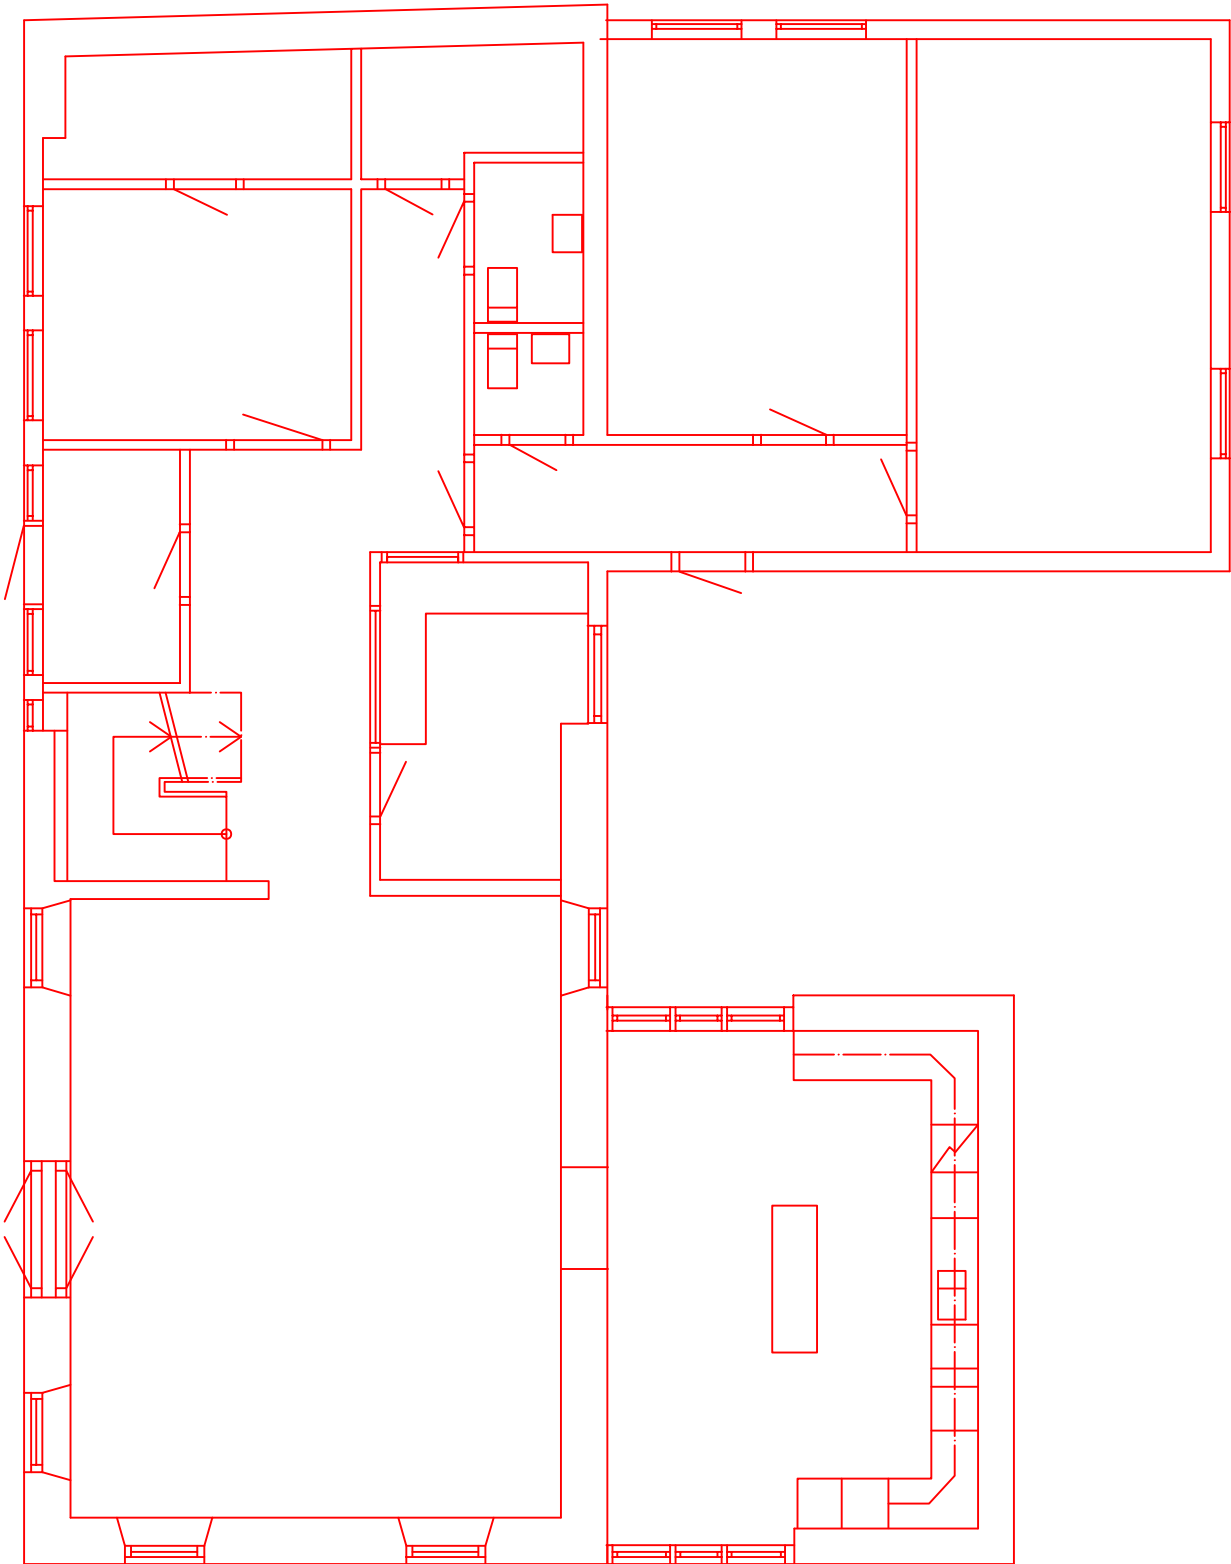

BOTTENPLAN

BET	AV	ANMÄRKNING	SKALA	DATUM	
STATUS					
RELATIONSRTNING					
PROJEKT					
SÄNDRUM 2:1					
PÅLSBO FRITIDS					
37900					
BESTÄLLARE					
HALMSTAD					
FASTIGHETSKONTORET					
PROJEKTOR					
UPPGIFTS NR	RTID AV	HANDLAGSARE			
DATUM	BAR	ANSVARIG			
2008-04-02					
BOTTENPLAN					
SKALA	NUMMER	BET			
1:50	A-1				