


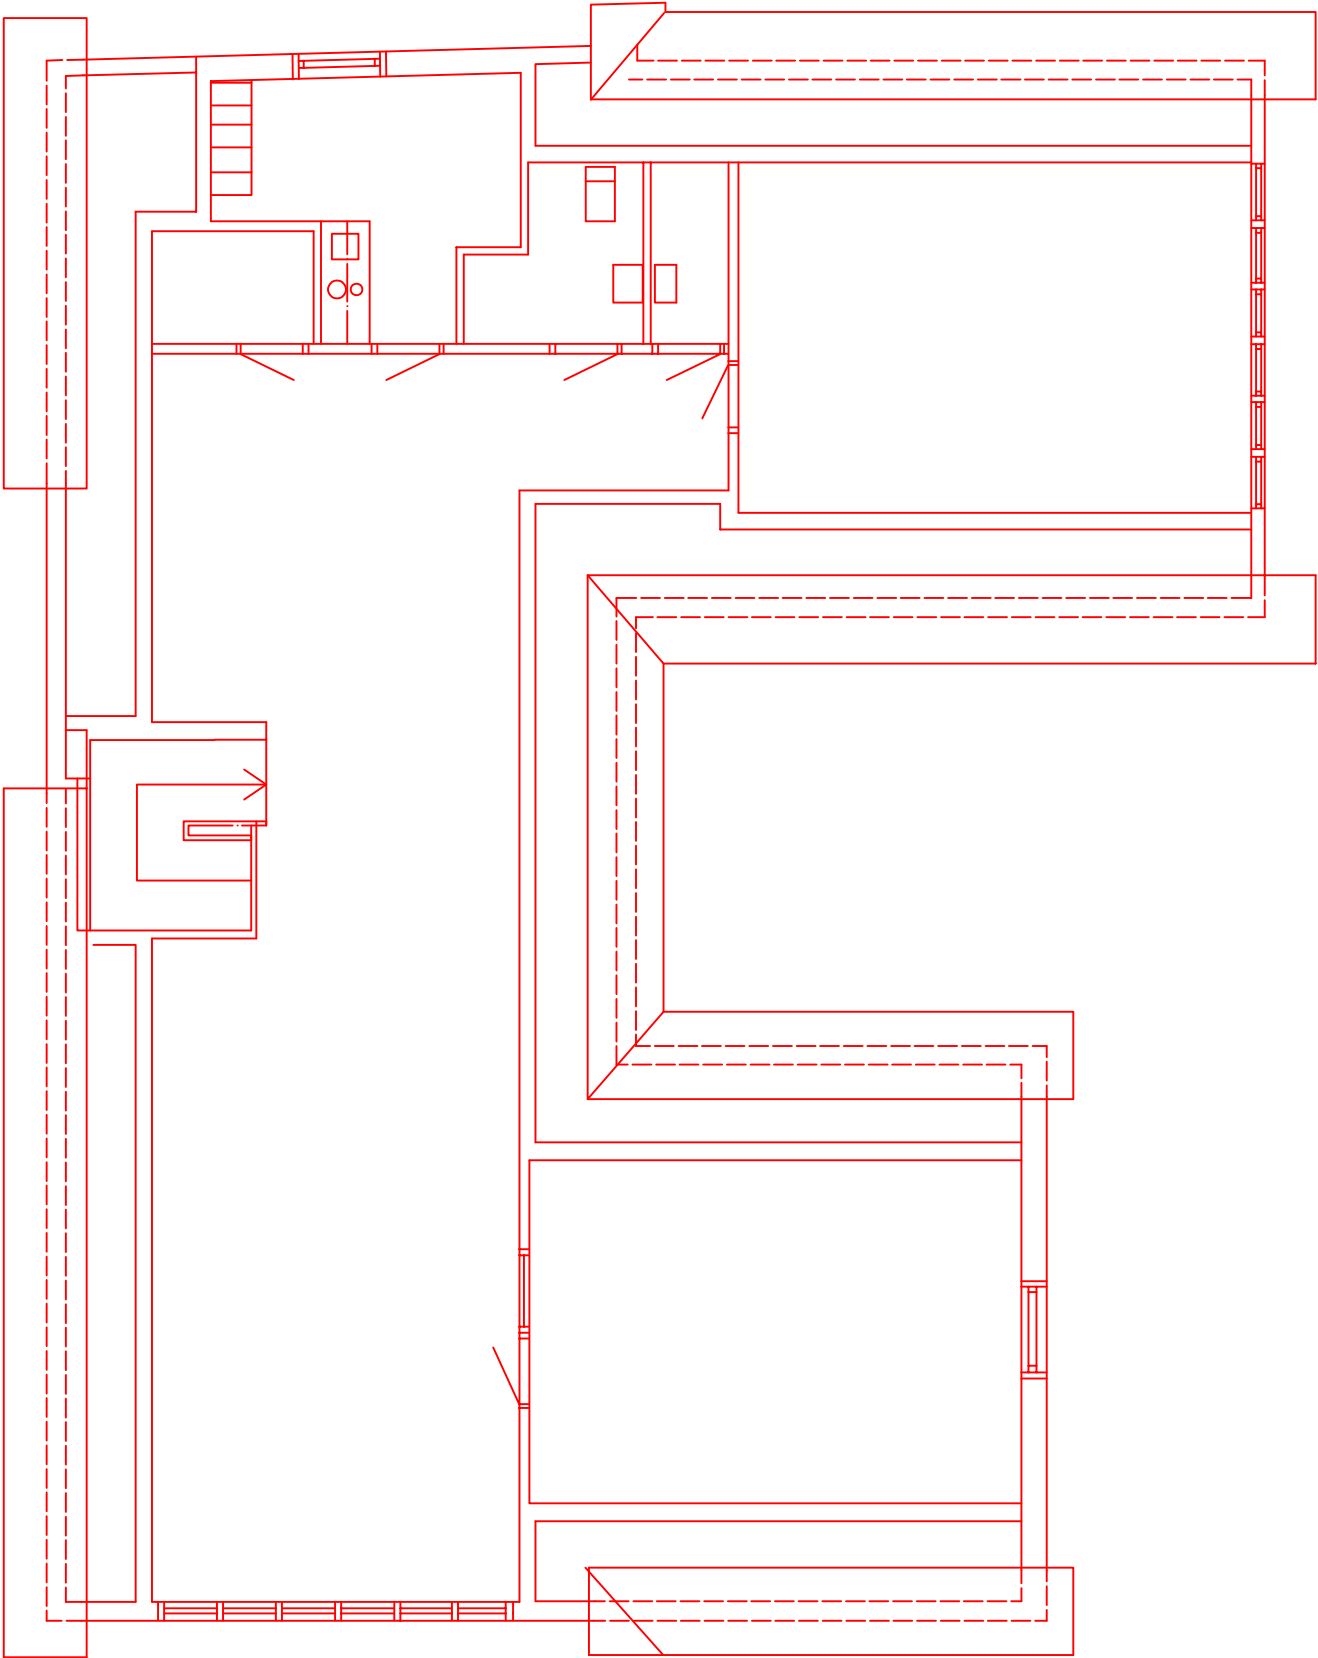

ØVRE PLAN

REF	ANT	ANMÄRKNING	ÅR	STATUS
RELATIONSRTNING				
PROJEKT				
SÛNDROM 2:1				
PÛLSBO FRITIDS				
37900				
BESTÛLLARE				
HALMSTAD				
FASTIGHETSKONTORET				
PROJEKTOR				
UPPRAG NR	RTAD AV		HANDLSARE	
DATUM	BAR		ANSVARIG	
2008-04-02				
ÛVRE PLAN				
SKALA	NUMMER		BET	
1:50	A-2			