


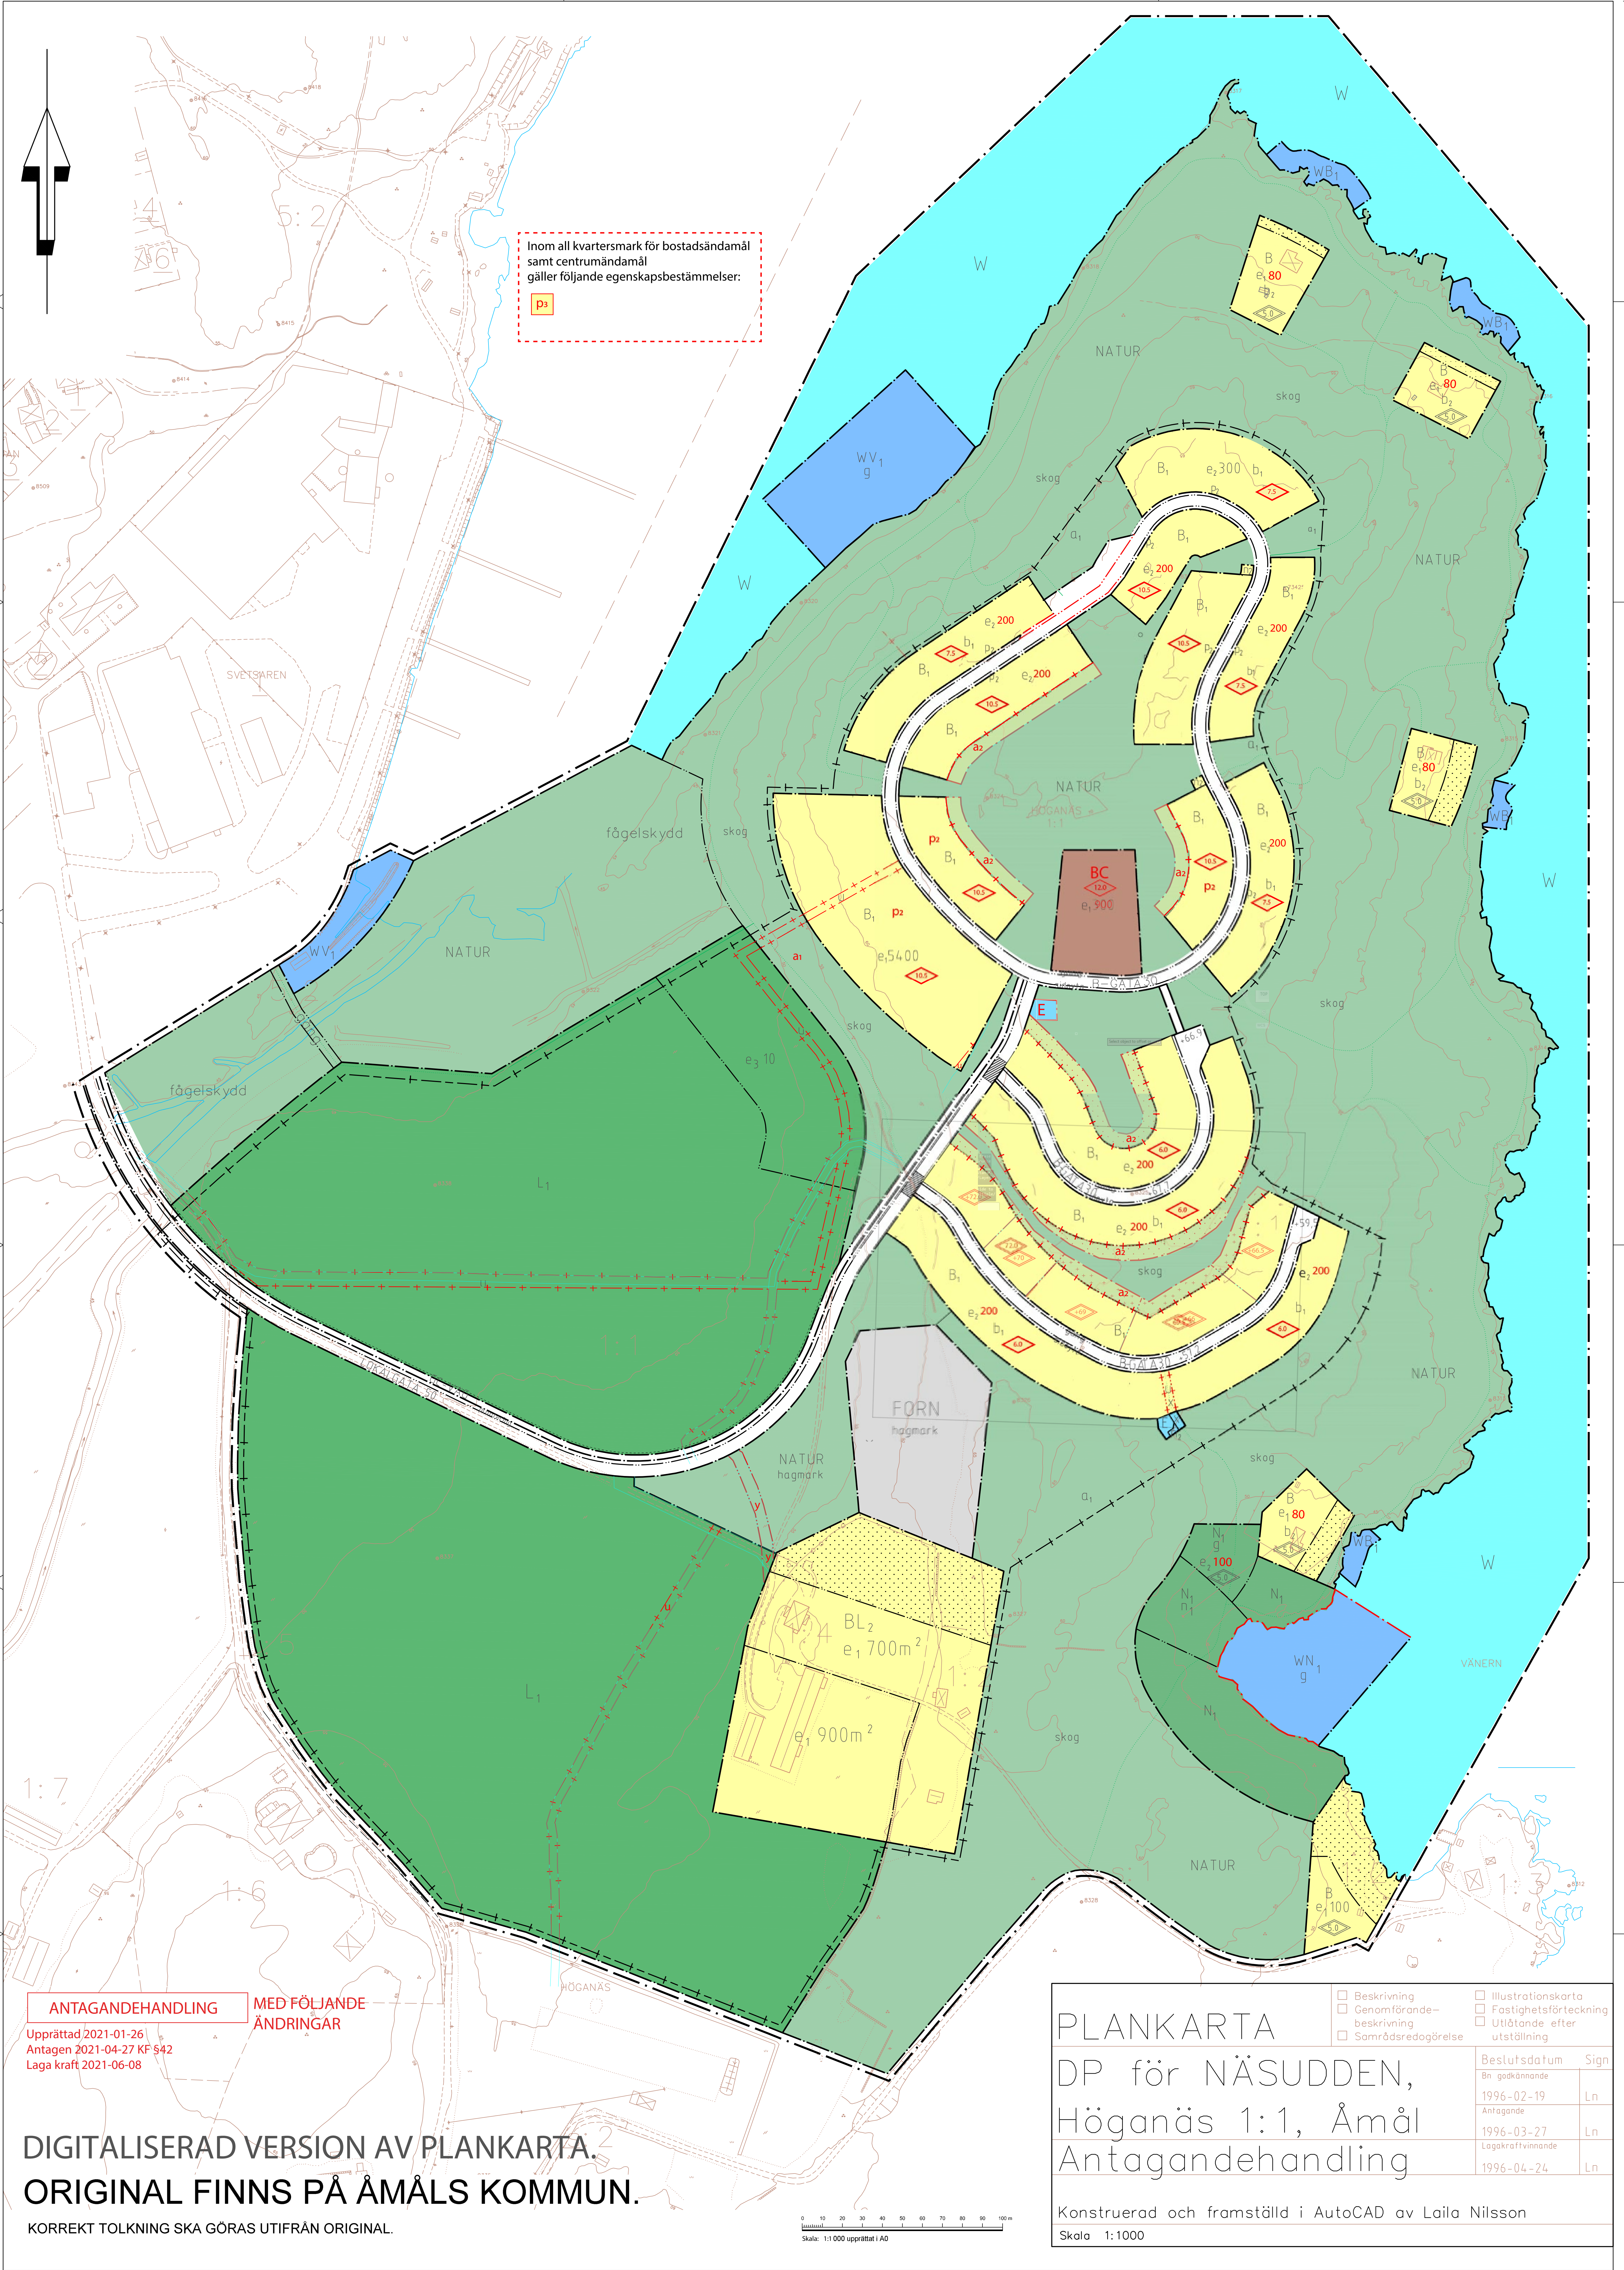

Inom all kvartersmark för bostadsändamål samt centrumändamål gäller följande egenskapsbestämmelser:

**p3**

ANTAGANDEHANDLING

Upprättad 2021-01-26  
Antagen 2021-04-27 KF S42  
Laga kraft 2021-06-08

MEF FÖLJANDE  
ÄNDRINGAR

DIGITALISERAD VERSION AV PLANKARTA.  
ORIGINAL FINNS PÅ ÅMÅLS KOMMUN.

KORREKT TOLKNING SKA GÖRAS UTIFRÅN ORIGINAL.

0 10 20 30 40 50 60 70 80 90 100 m  
Skala: 1:1000 upprättat i A0

PLANKARTA

DP för NÄSUDDEN,  
Höganäs 1:1, Åmål  
Antagandehandling

- Beskrivning
- Genomförande-  
beskrivning
- Samrådsredogörelse
- Illustrationskarta
- Fastighetsförteckning
- Utlåtande efter  
utställning

| Beslutsdatum      | Sign |
|-------------------|------|
| Bn godkännande    |      |
| 1996-02-19        | Ln   |
| Antagande         |      |
| 1996-03-27        | Ln   |
| Lagakraftvinnande |      |
| 1996-04-24        | Ln   |

Konstruerad och framställd i AutoCAD av Laila Nilsson  
Skala 1:1000