
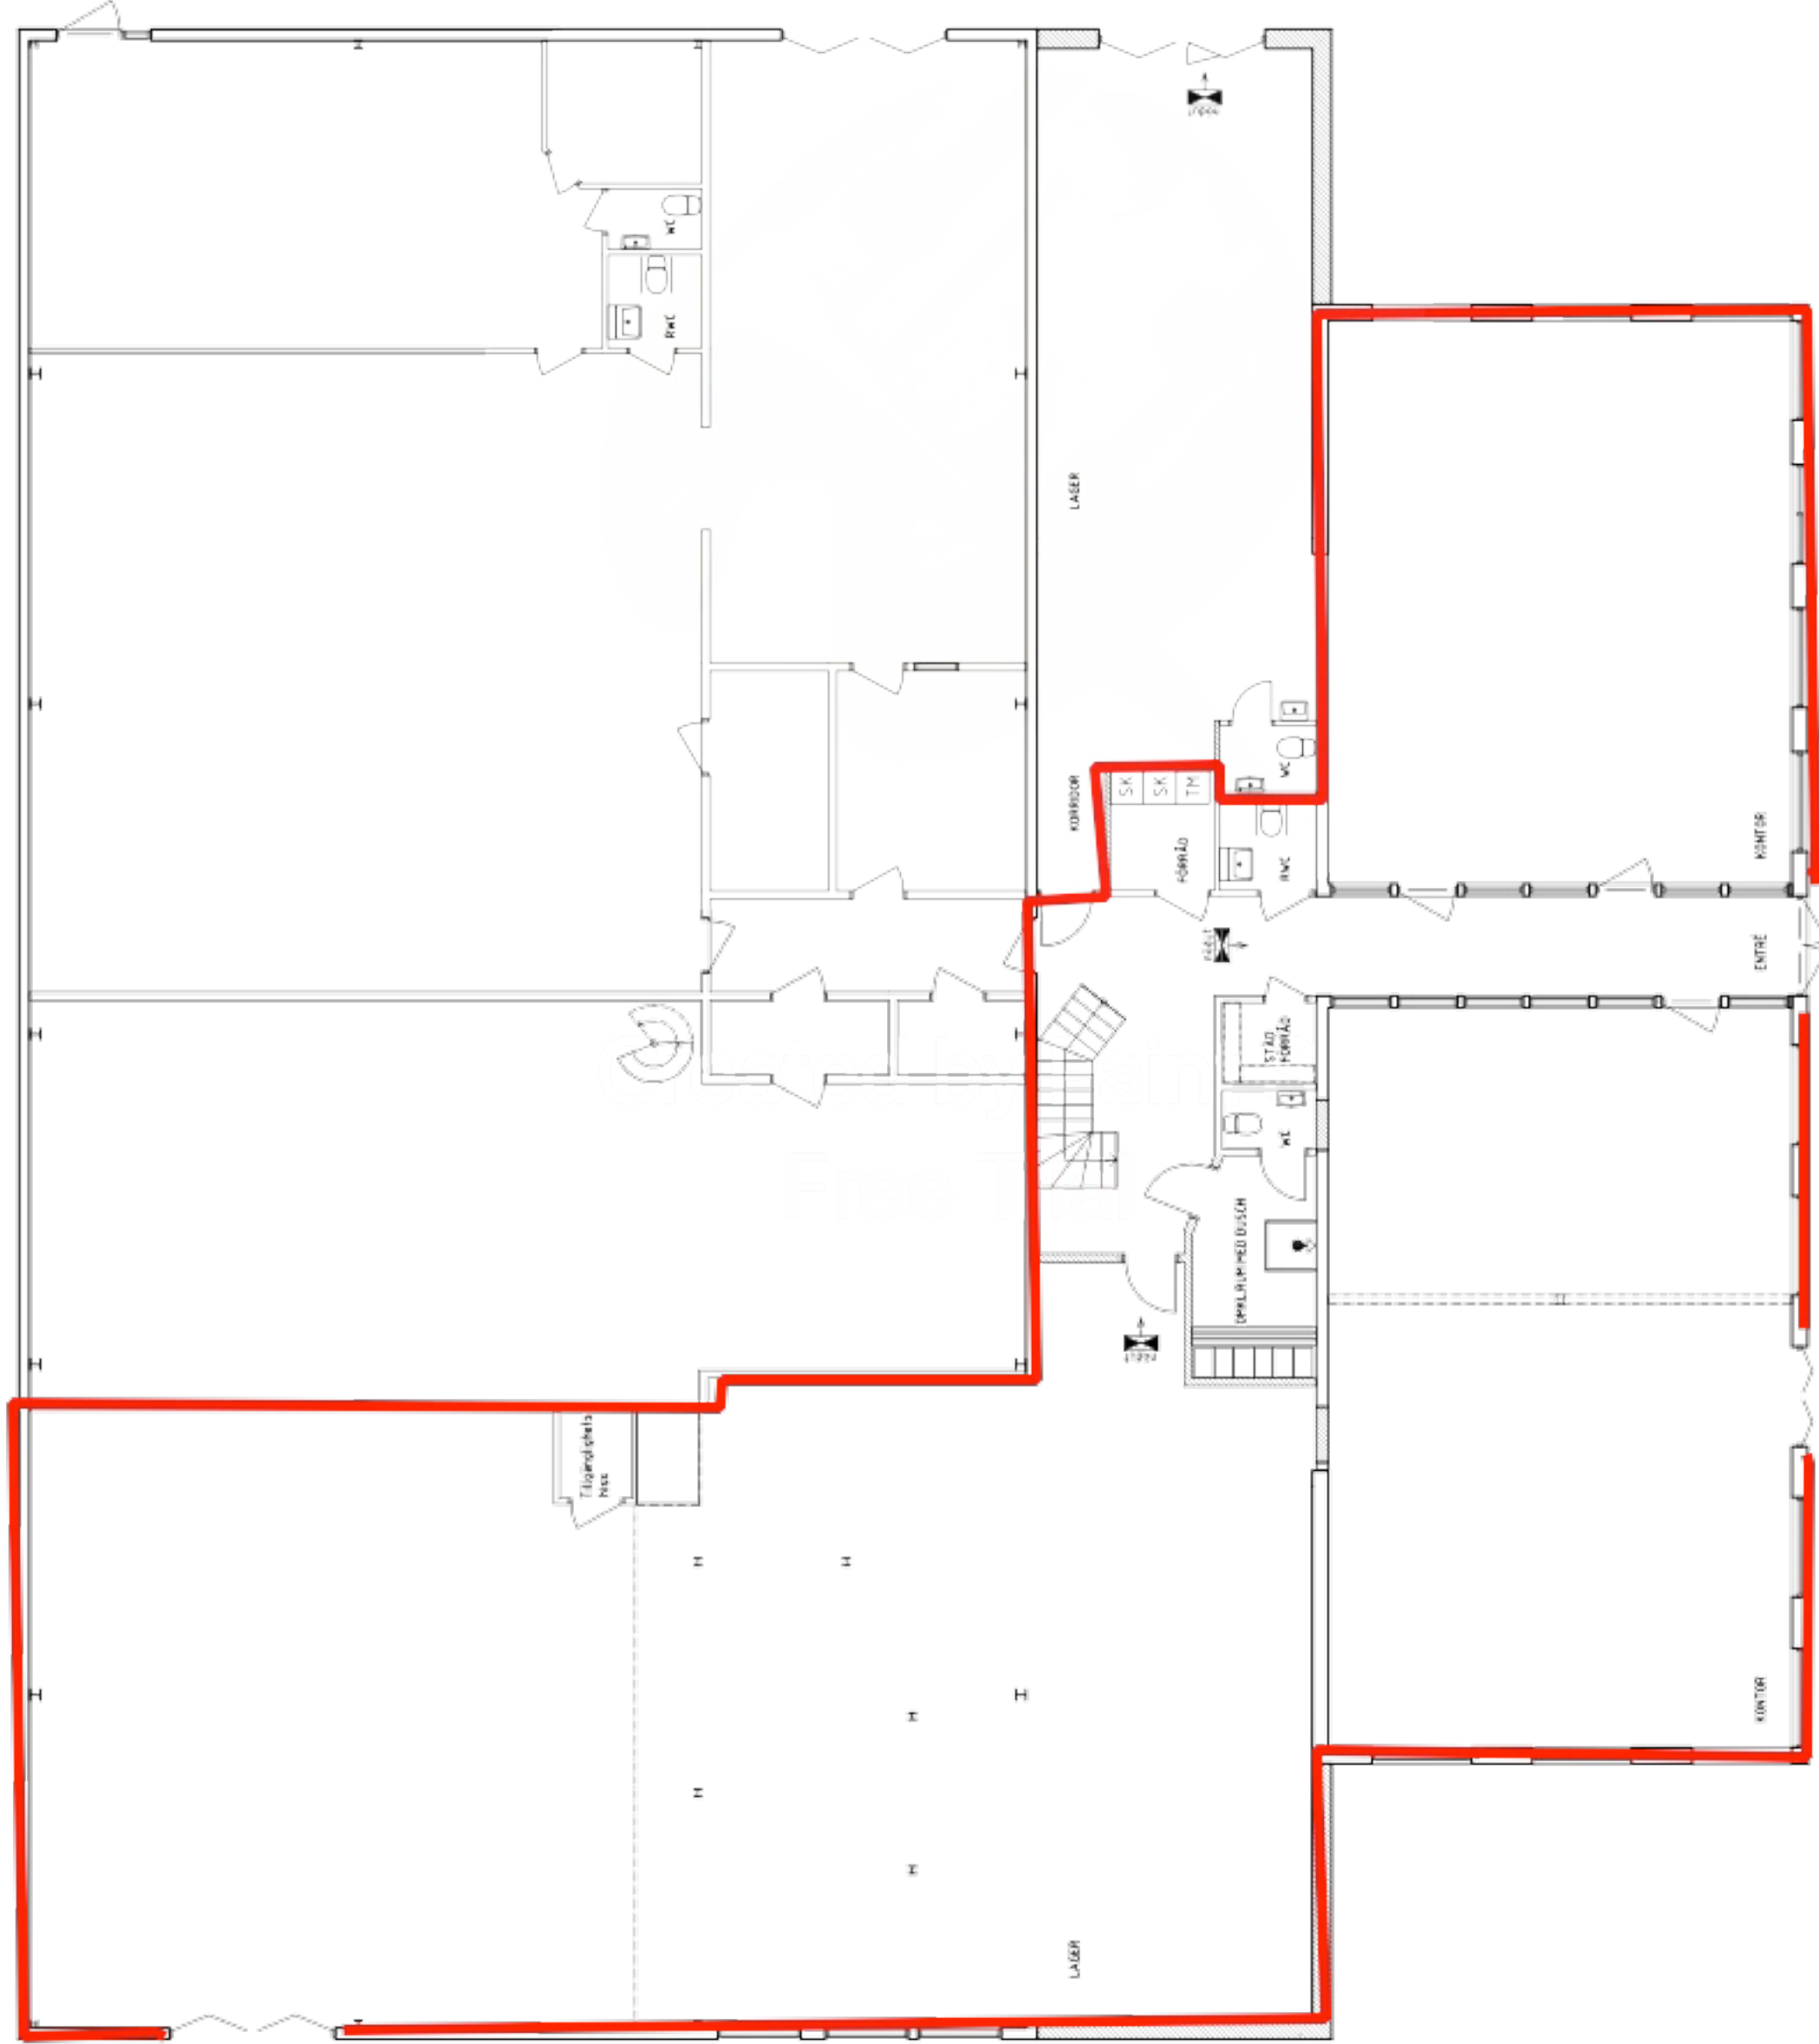


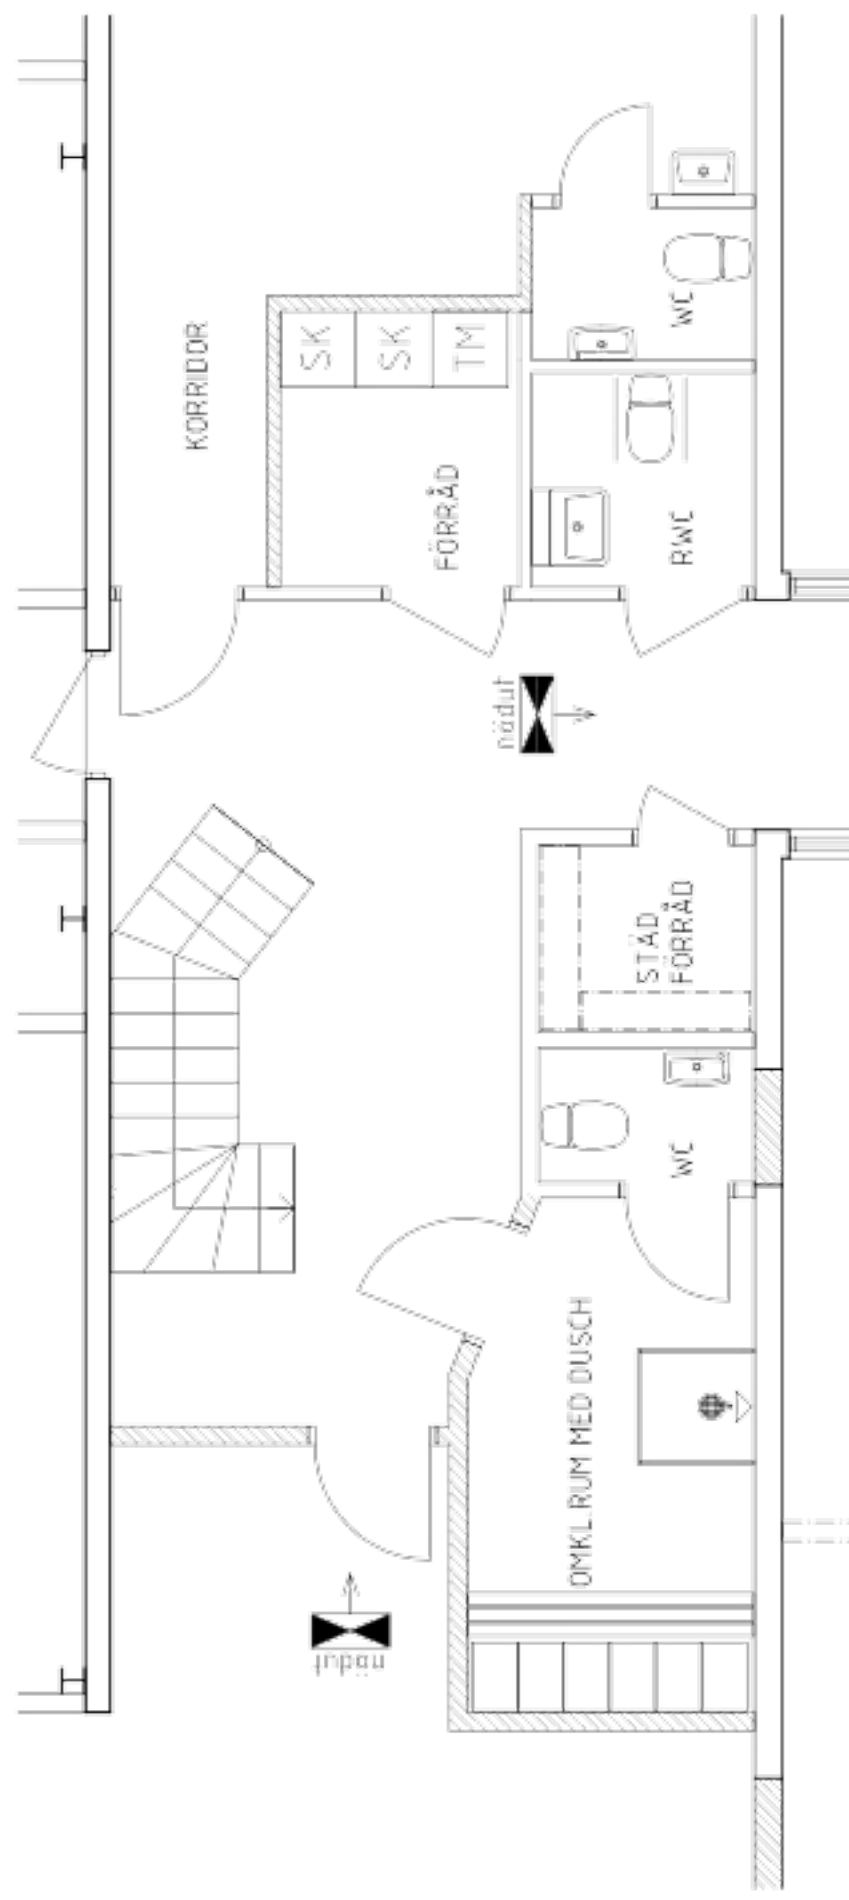

BET	AVT	ANFÖRAREN	AVT	CCN	BUDGET
RELATIONSHANDLING NOLGÅRD 1:298 HÄMMARÖ KOMMUN OM- OCH TILLBYGGNAD AV INDUSTRIFASTIGHET  KLARA arkitektbyrå ab 8 torgatan 10 652 24 karlsad 054-19 03 30 www.klara.se					
UTGIVAR AV 13/6/0 2014-06-13		REK. NORTH AV EE NYHÄRE		INLEDARE EE	
PLANLÖSNING BOTTENPLAN		SKALA A3, 1:200, 1:100 A1 1:100, 1:50		REC A-4, 0.1-101	