



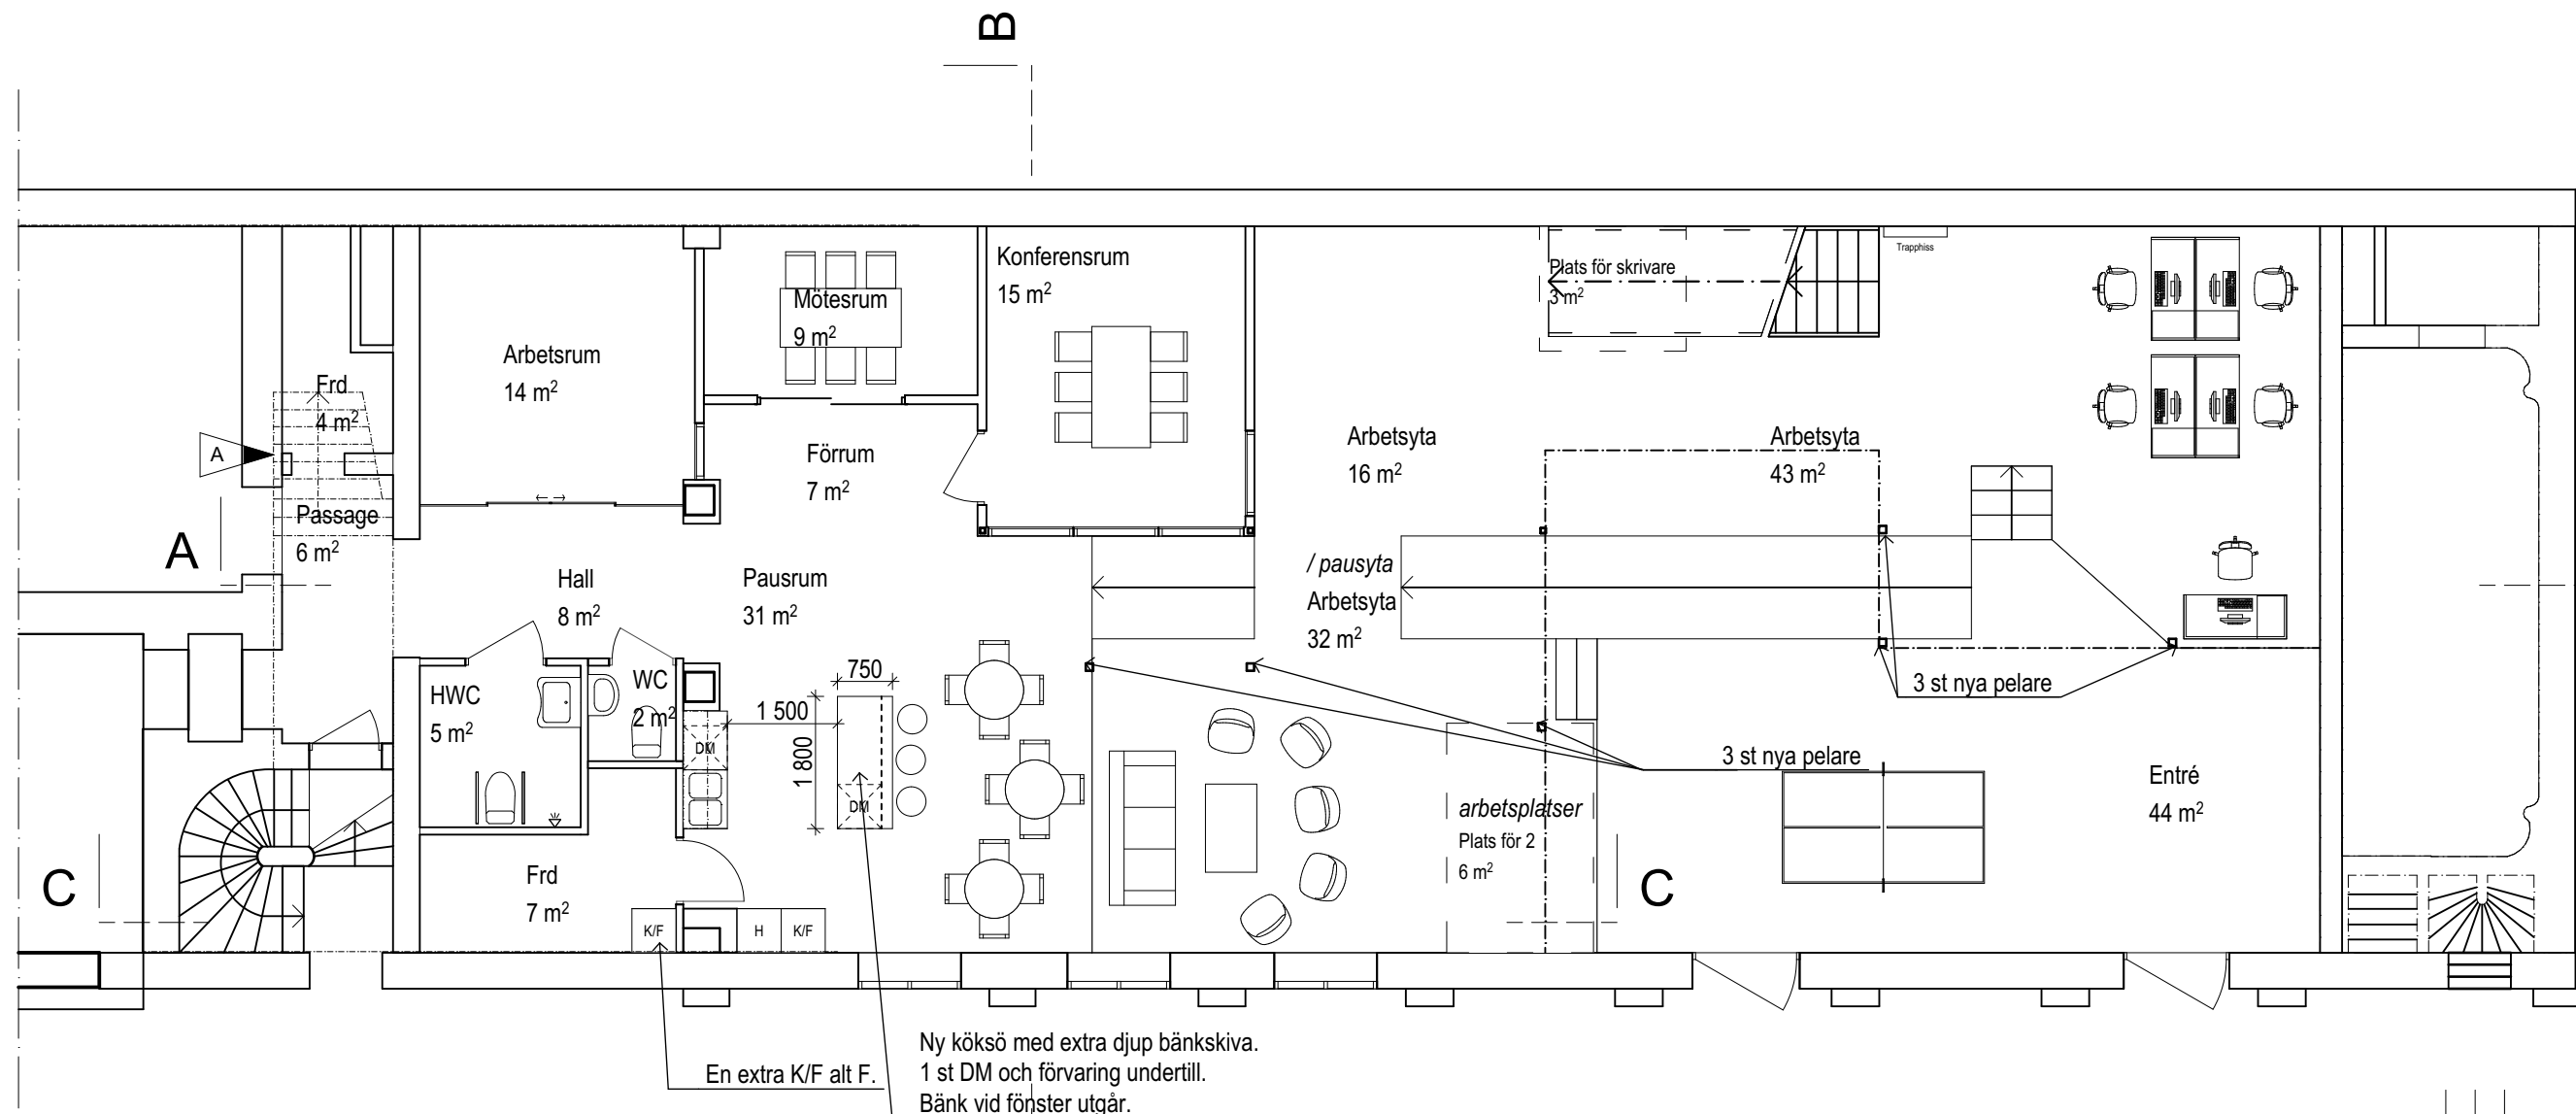

MARKPLAN, NYTT UTSEENDE

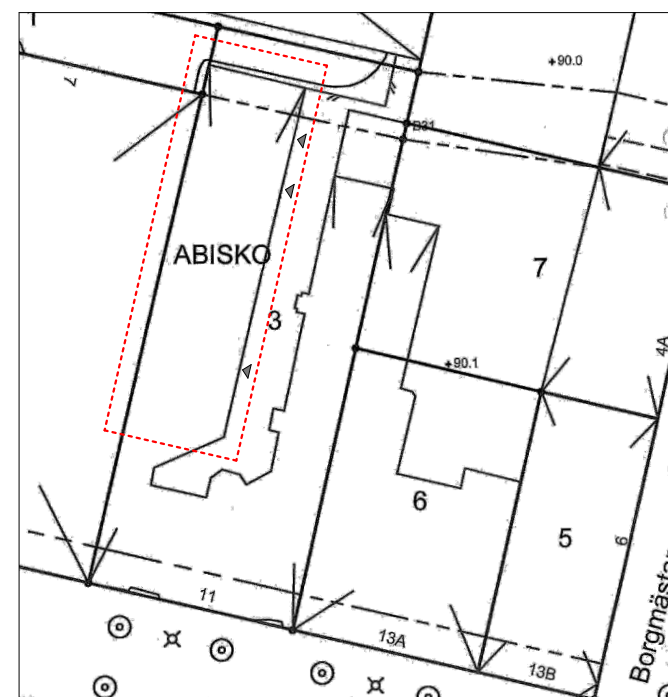

SITUATIONSPLAN

SKALA 1:100



|                                                  |                            |                                       |          |       |
|--------------------------------------------------|----------------------------|---------------------------------------|----------|-------|
| A                                                | 1                          | Justering befintlig utrymningstrappa. | 20190930 | Ehr   |
| BET.                                             | ANT.                       | ÄNDRINGEN AVISER                      | DATUM    | SIGN. |
| BYGGLOVHANDLING                                  |                            |                                       |          |       |
| ORIENTERINGSSKISS                                |                            |                                       |          |       |
| ARKITEKT                                         |                            |                                       |          |       |
| FASTIGHETSÄGARE/BYGGHÄRRE                        |                            |                                       |          |       |
| Karlstöms Fastigheter i Jönköping AB             |                            |                                       |          |       |
| FASTIGHETSREKONSTRUKTION                         |                            |                                       |          |       |
| Kv Abisko 3                                      |                            |                                       |          |       |
| PROJEKTNAMN                                      |                            |                                       |          |       |
| Ombyggnation kontor                              |                            |                                       |          |       |
| OBJEKT                                           |                            |                                       |          |       |
| A                                                | Arkitekthuset Jönköping AB | 036-39 56 00                          | -        | -     |
| K                                                | -                          | -                                     | -        | -     |
| V                                                | -                          | -                                     | -        | -     |
| VS                                               | -                          | -                                     | -        | -     |
| E                                                | -                          | -                                     | -        | -     |
| M                                                | -                          | -                                     | -        | -     |
| UPPDRAGS NR                                      |                            |                                       |          |       |
| 1323                                             | 0003                       | Ehr                                   | KAt      | -     |
| DATUM                                            |                            |                                       |          |       |
| 20190903                                         | -                          | -                                     | -        | -     |
| HANDLINGENS INNEHÅLL                             |                            |                                       |          |       |
| Ombyggnation kontor                              |                            |                                       |          |       |
| Planer                                           |                            |                                       |          |       |
| Nytt utseende. Plan 1, markplan. Situationsplan. |                            |                                       |          |       |
| SKALA                                            |                            |                                       |          |       |
| A3=1:800, 1:100                                  | NUMMER                     | A-40-15-11                            | BET.     | A     |