


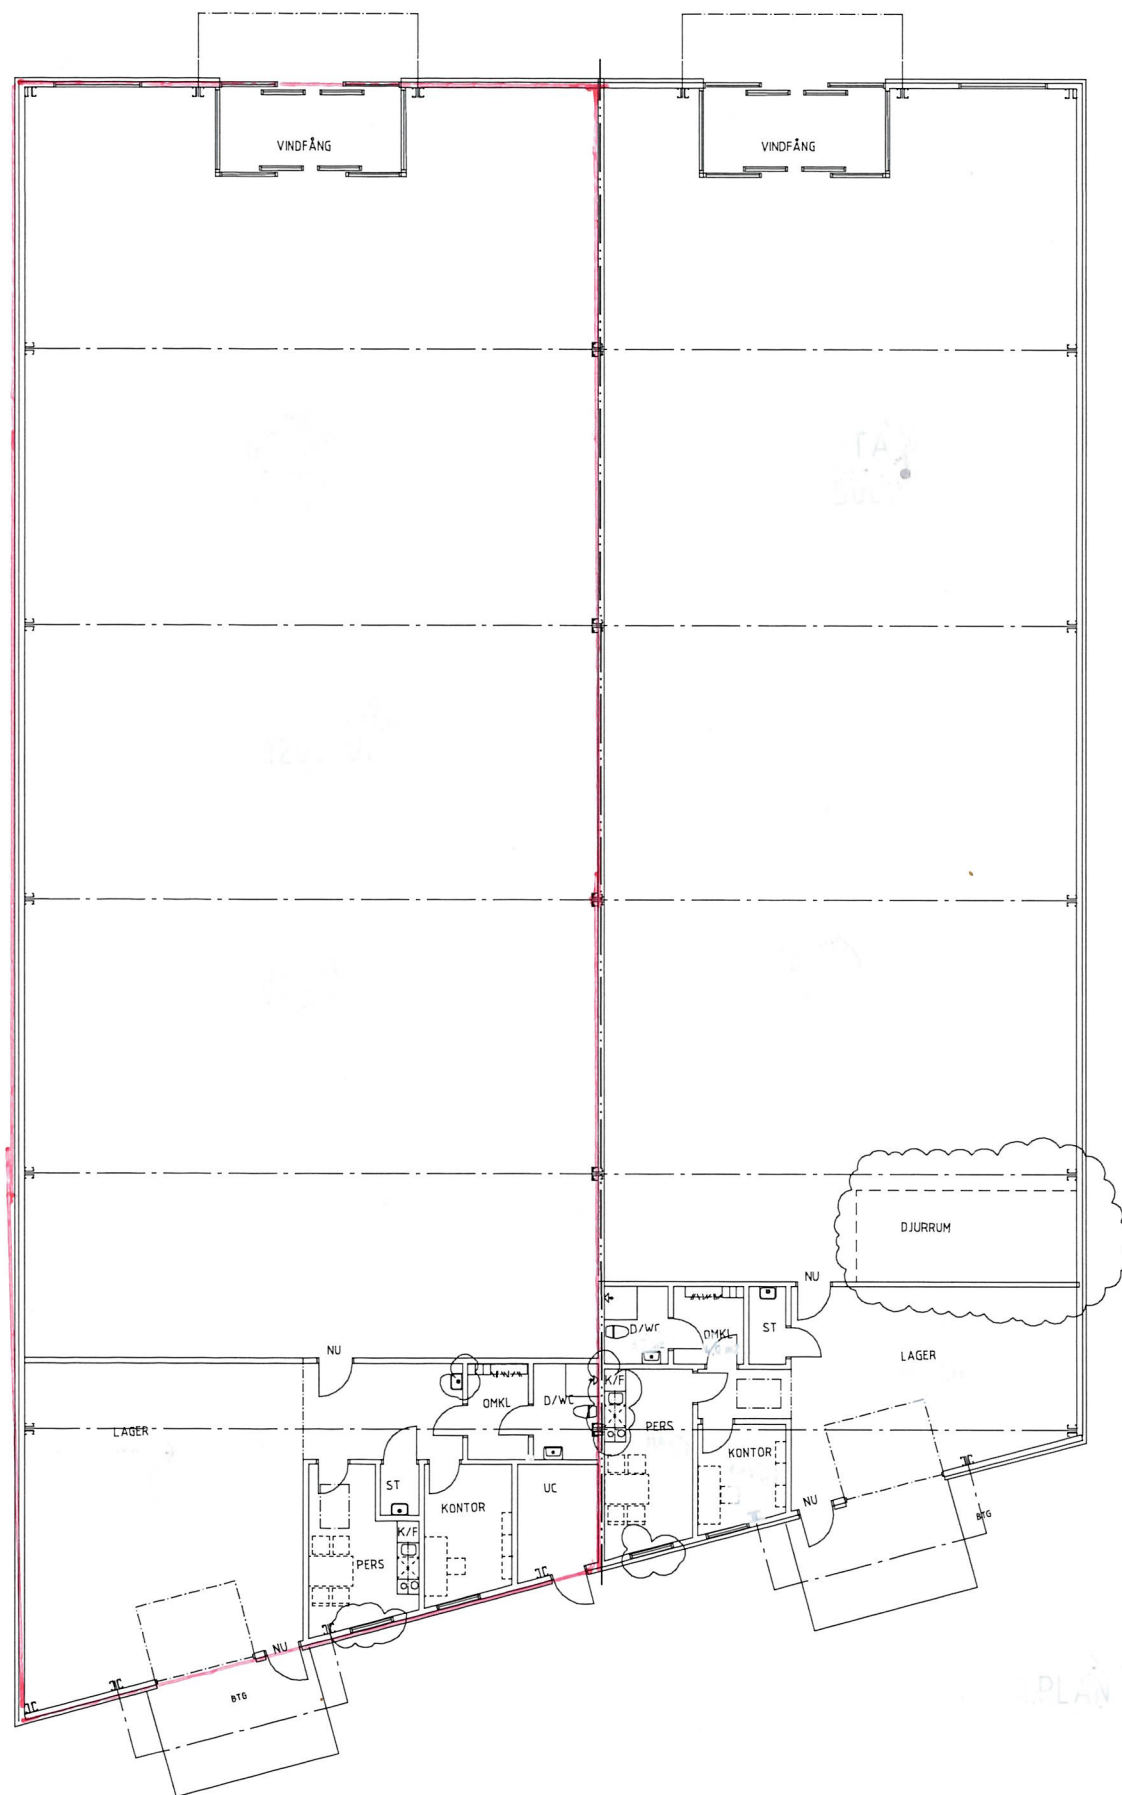

C PLAN 2 - DIV PLAN 1 LJ 070920
B ÄNDRAD PLANLÖSN / SKYLTF DI 070619
A ÄNDRAD PLANLÖSN DI 070607

BET	ANT	ÄNDRINGEN	AVSER	SIGN	DATUM
PRELIMINÄR HANDLING		FÖRFRÅGNINGSUNDERLAG		RELATIONSRTNING	
BYGGLÖVSRTNING		BYGGHANDLING			

WÄST-BYGG AB

KOFOTEN 2 KRISTIANSTAD
NYBYGGNAD AV AFFÄRSHUS

☒ A CREA CON ARKITEKTER 033/127900 033/13 38 011fx

UPPDRAG NR RTAD AV HANDLÄGGARE
JPE D ISAKSSON
DATUM ANSVARIG
07-03-14 D ISAKSSON

ENPLANSBYGGNAD

SKALA 1:100 (A1) NUMMER BET
1:200 (A3) A4.0.3-1 C