


BOTTENPLAN (+32,50);

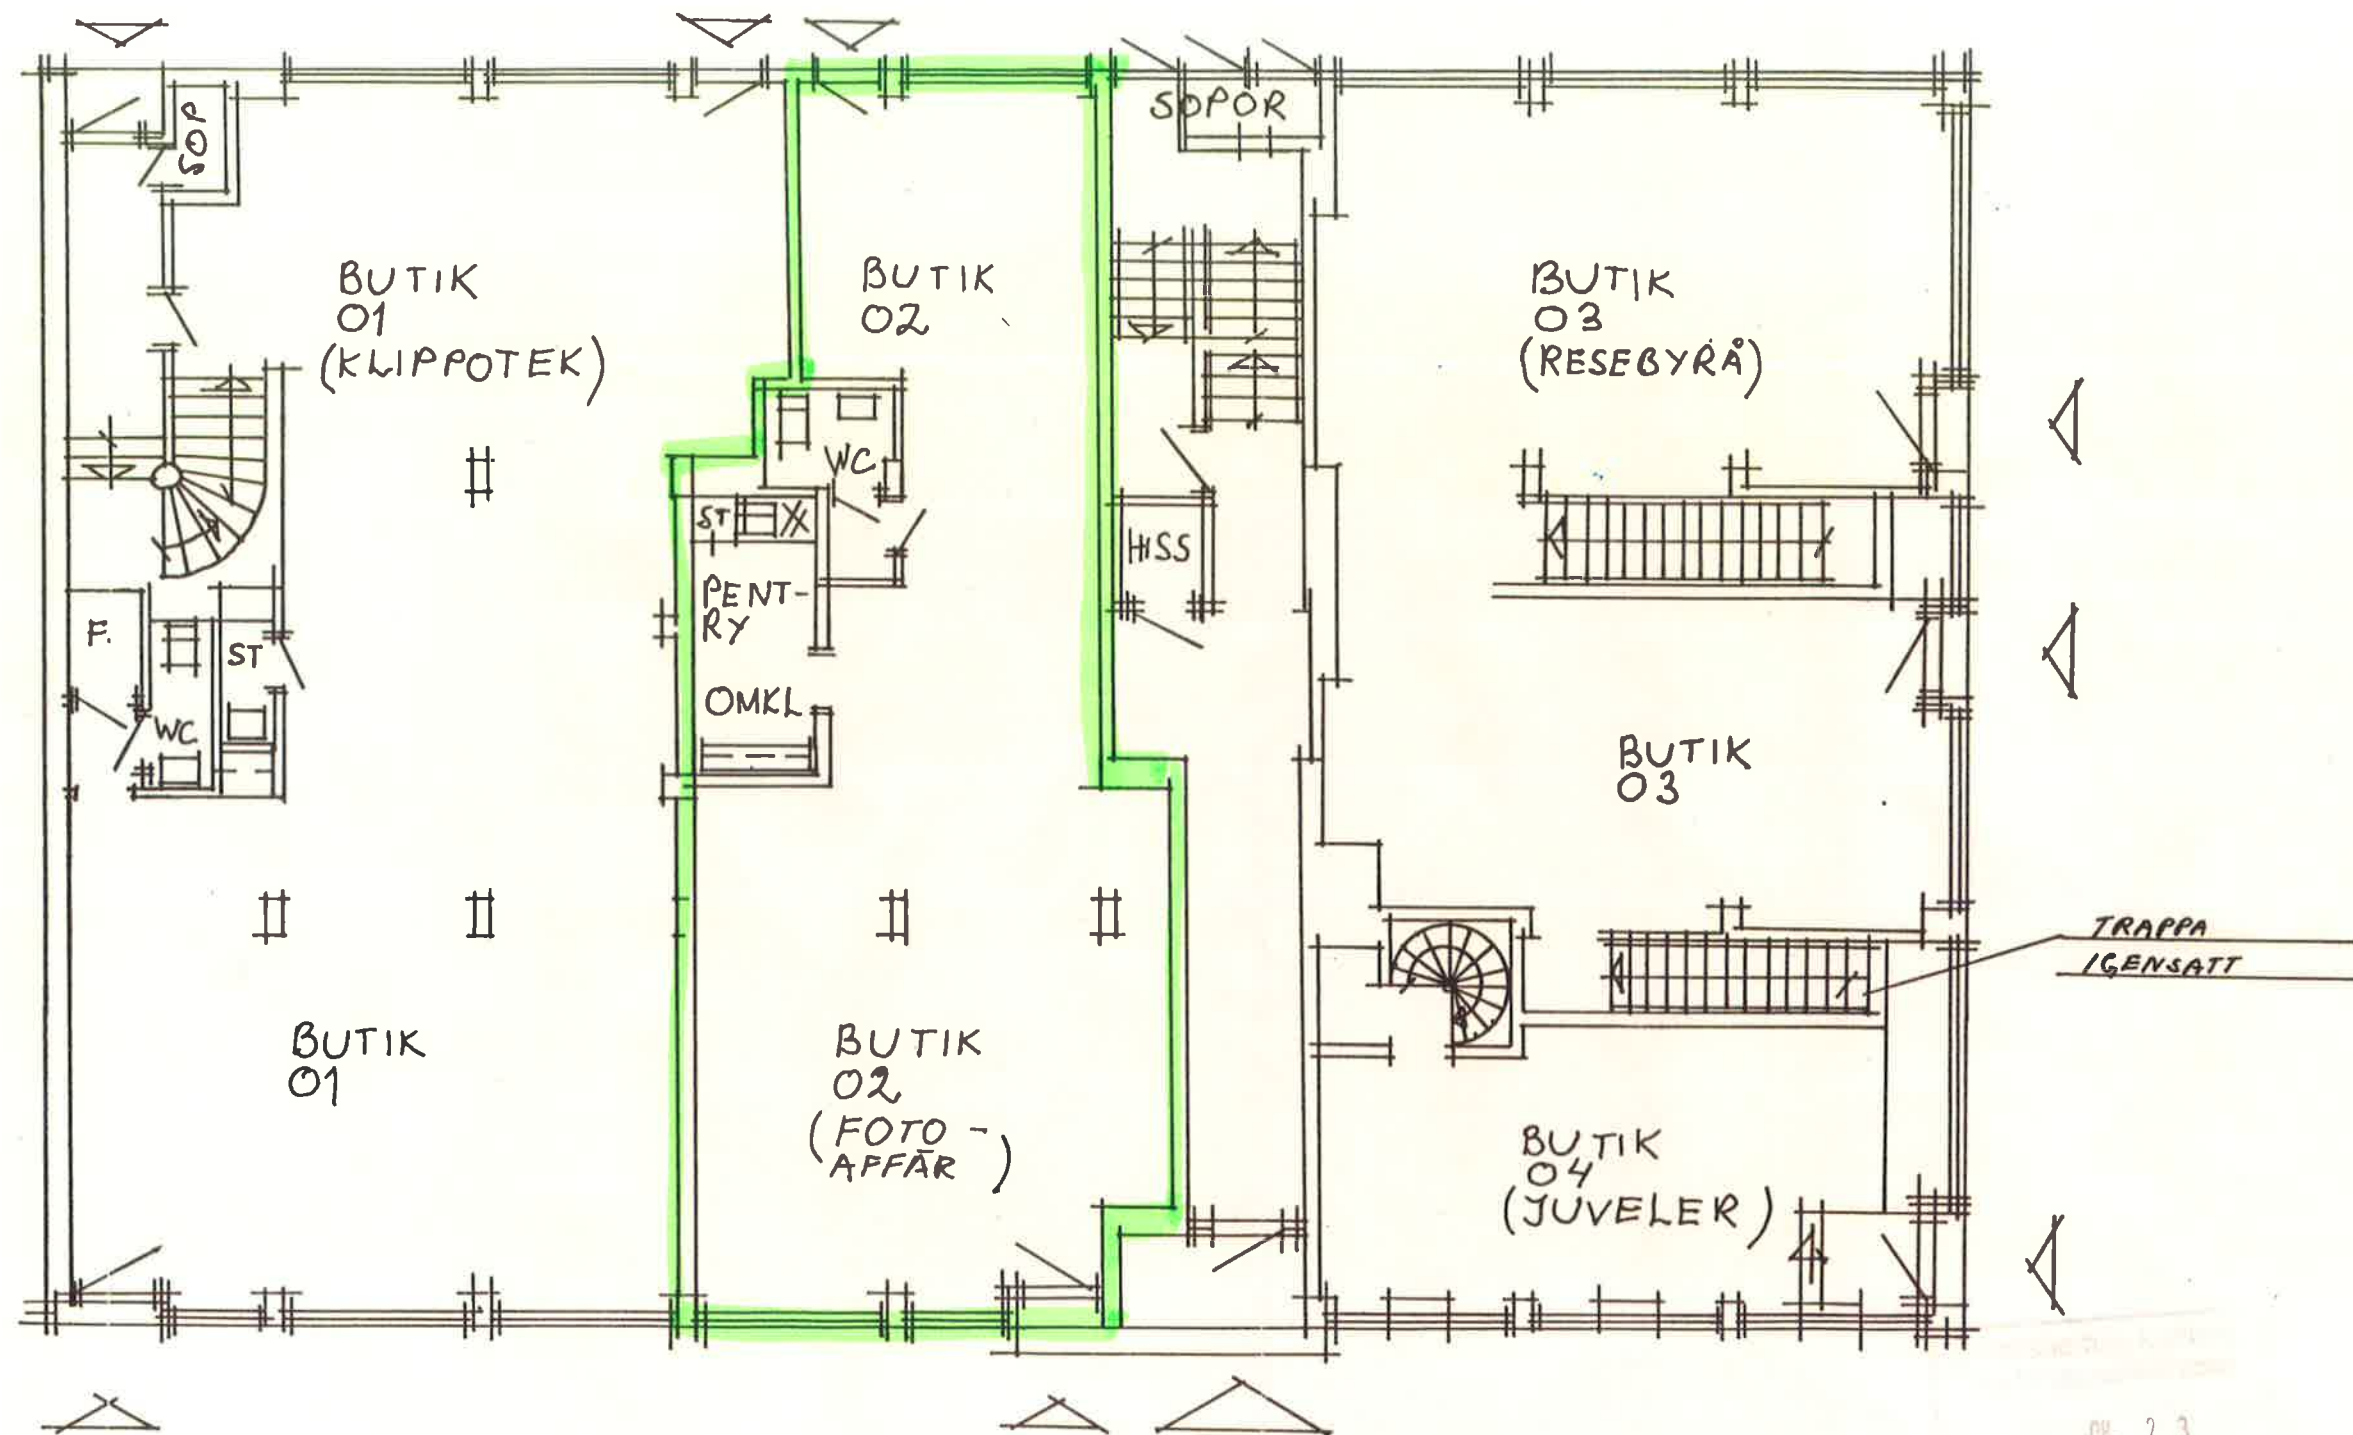

08-23

052-73

KV. VALKYRIAN NR. 3 / OSKARSHAMN

UPPMÄTNING

PLANER B.V.

OSKARSHAMN
93.07.28.

Jörgen Byrge


BYGGNADS-
ING.

SKALA

1:100

U2

BOTTENPLAN (+32,50);

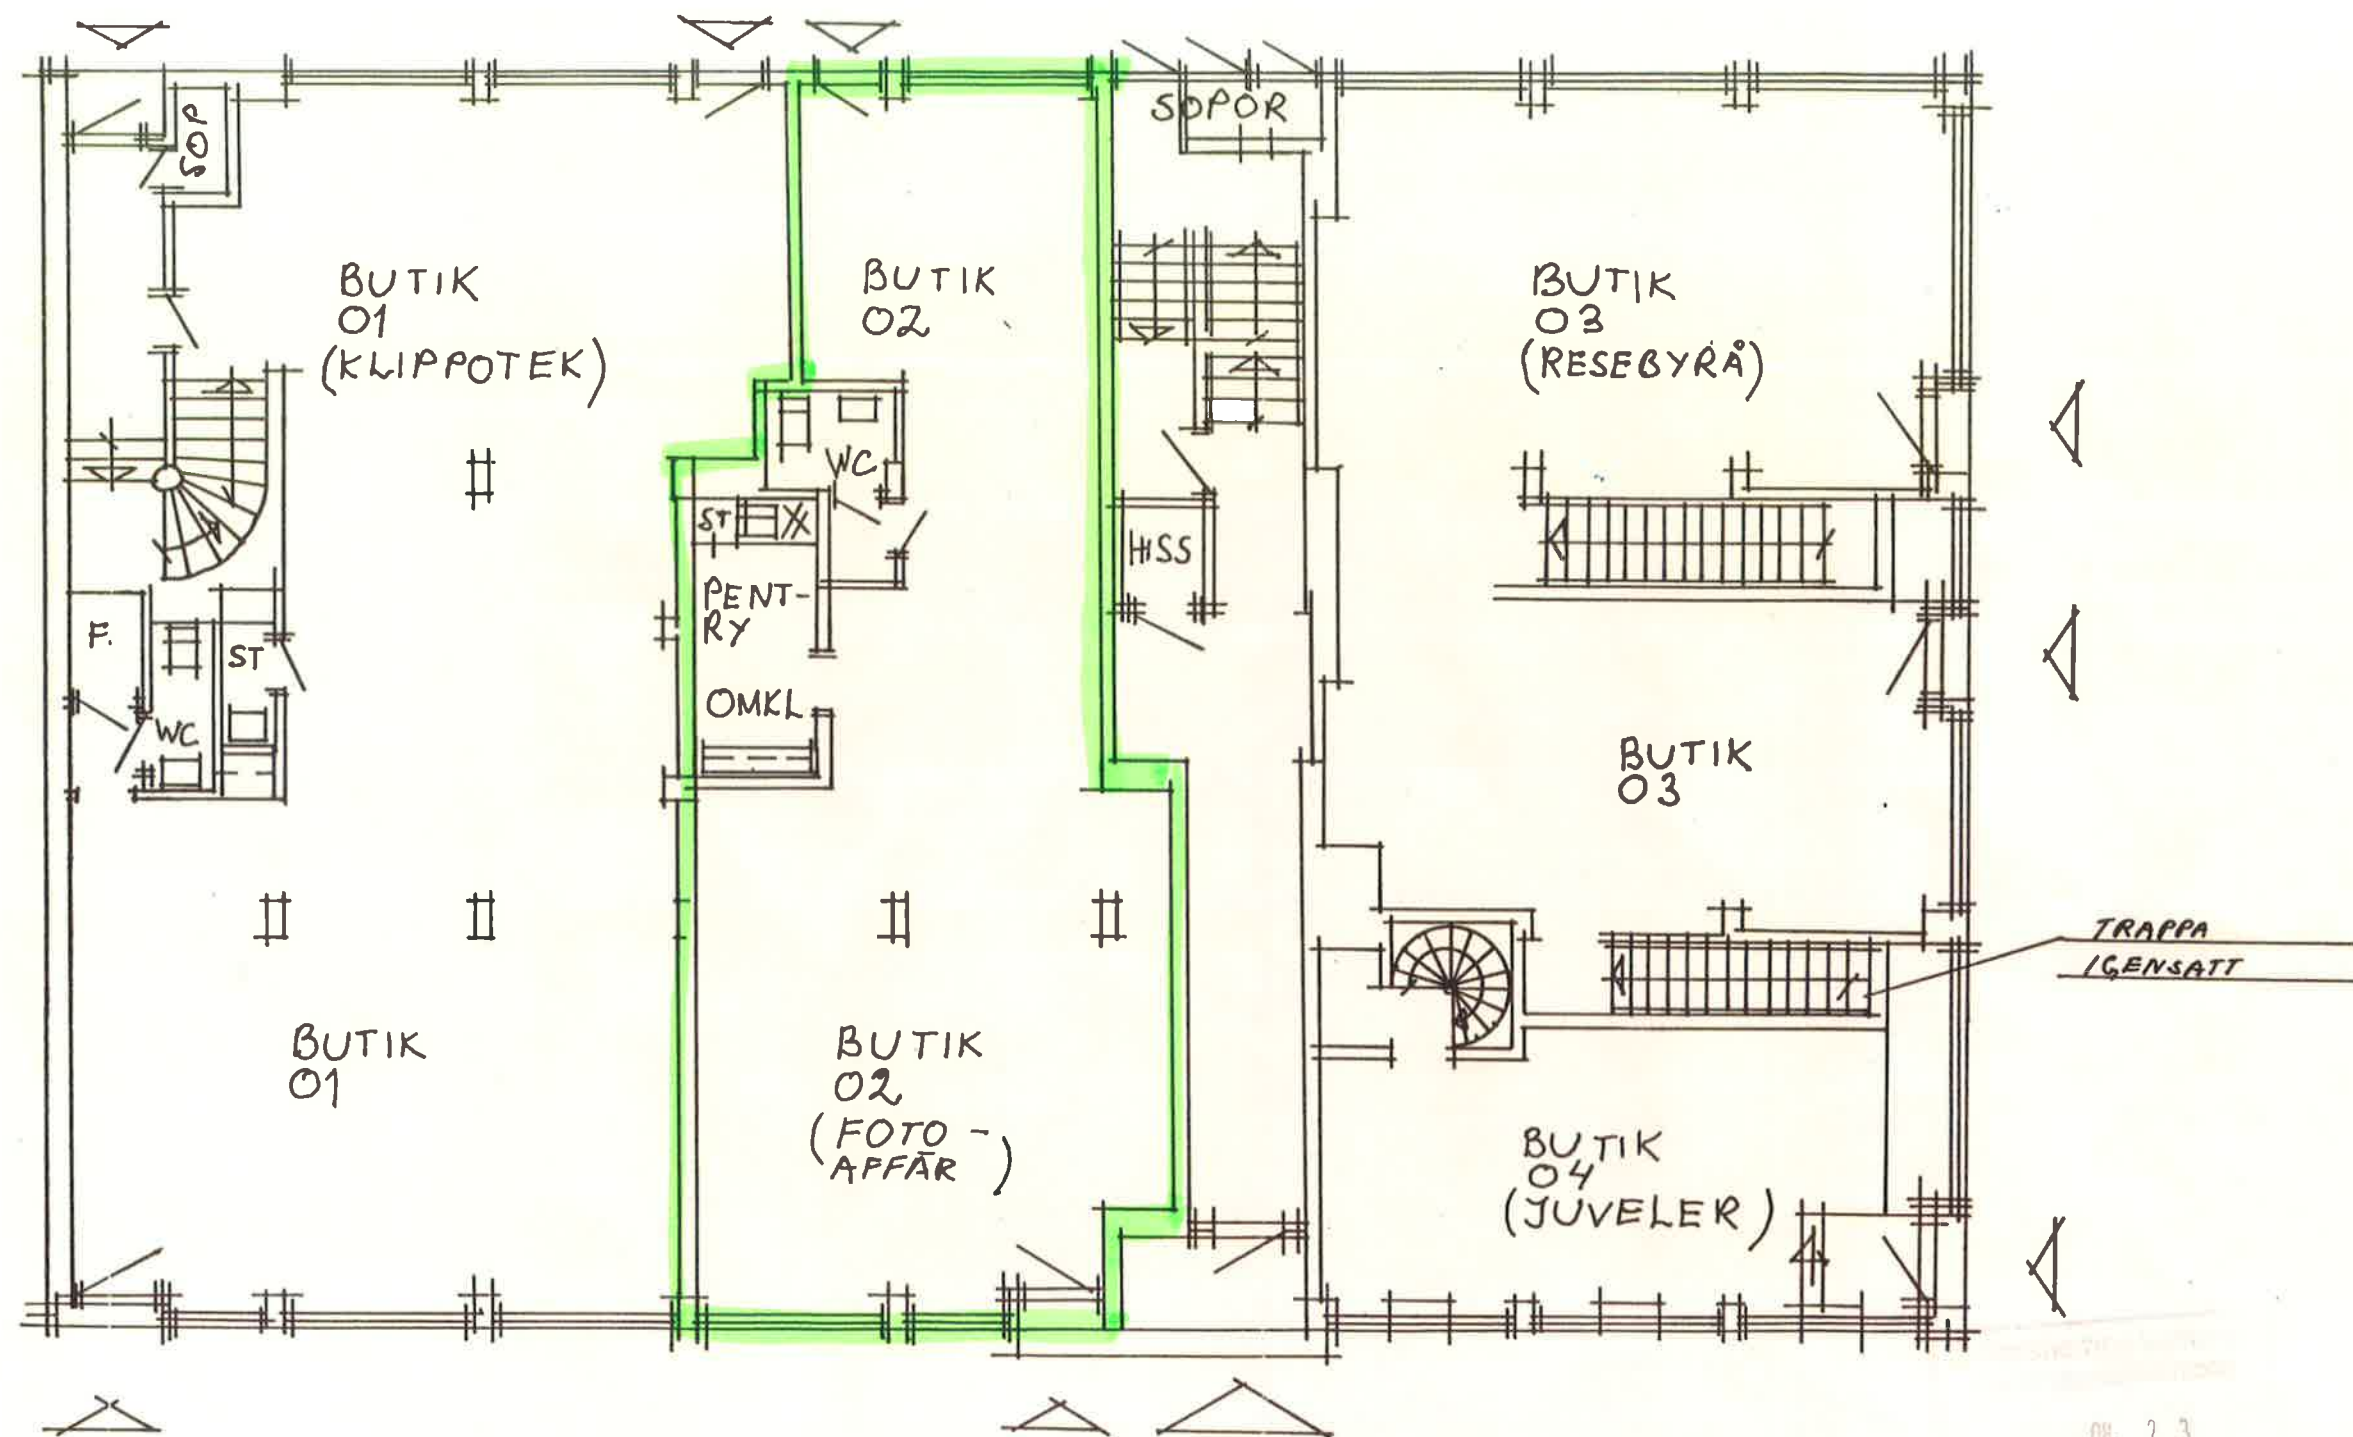

08-23

252-73

KV. VALKYRIAN NR. 3 / OSKARSHAMN

UPPMÄTNING

PLANER B.V.

SKALA

1:100

OSKARSHAMN
93.07.28.

Jörgen Byberg

BYGGNADS-
ING.

12