


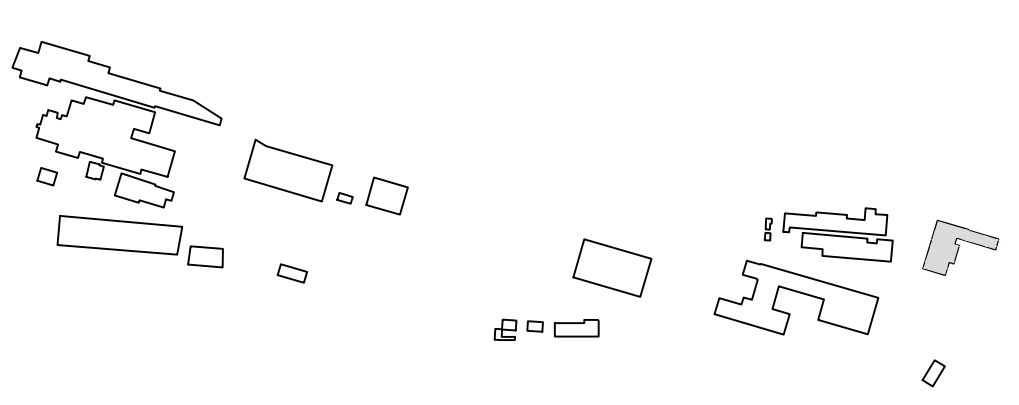

BET	ANT	ÄNDERINGEN AVISER	SIGN	DATUM
AVESTA 2:43				
 GAMLA BYN AB 774 81 AVESTA 0226-64 57 00 K.S. 0226-64 57 56, 0708-64 52 46, ksg@avesta.se				
UPPDRAG NR	RITAD AV	HANDLGGARE		
	K. Skog	Kristner		
DATUM	ANSVARIG			
2018.06.05				
"KOPPARDALEN" byggnad 21 INDUSTRIBYGGNAD RELATION PLAN 1 entre/våning				
SKALA	1:100	NUMMER	A 3	
			I BET	