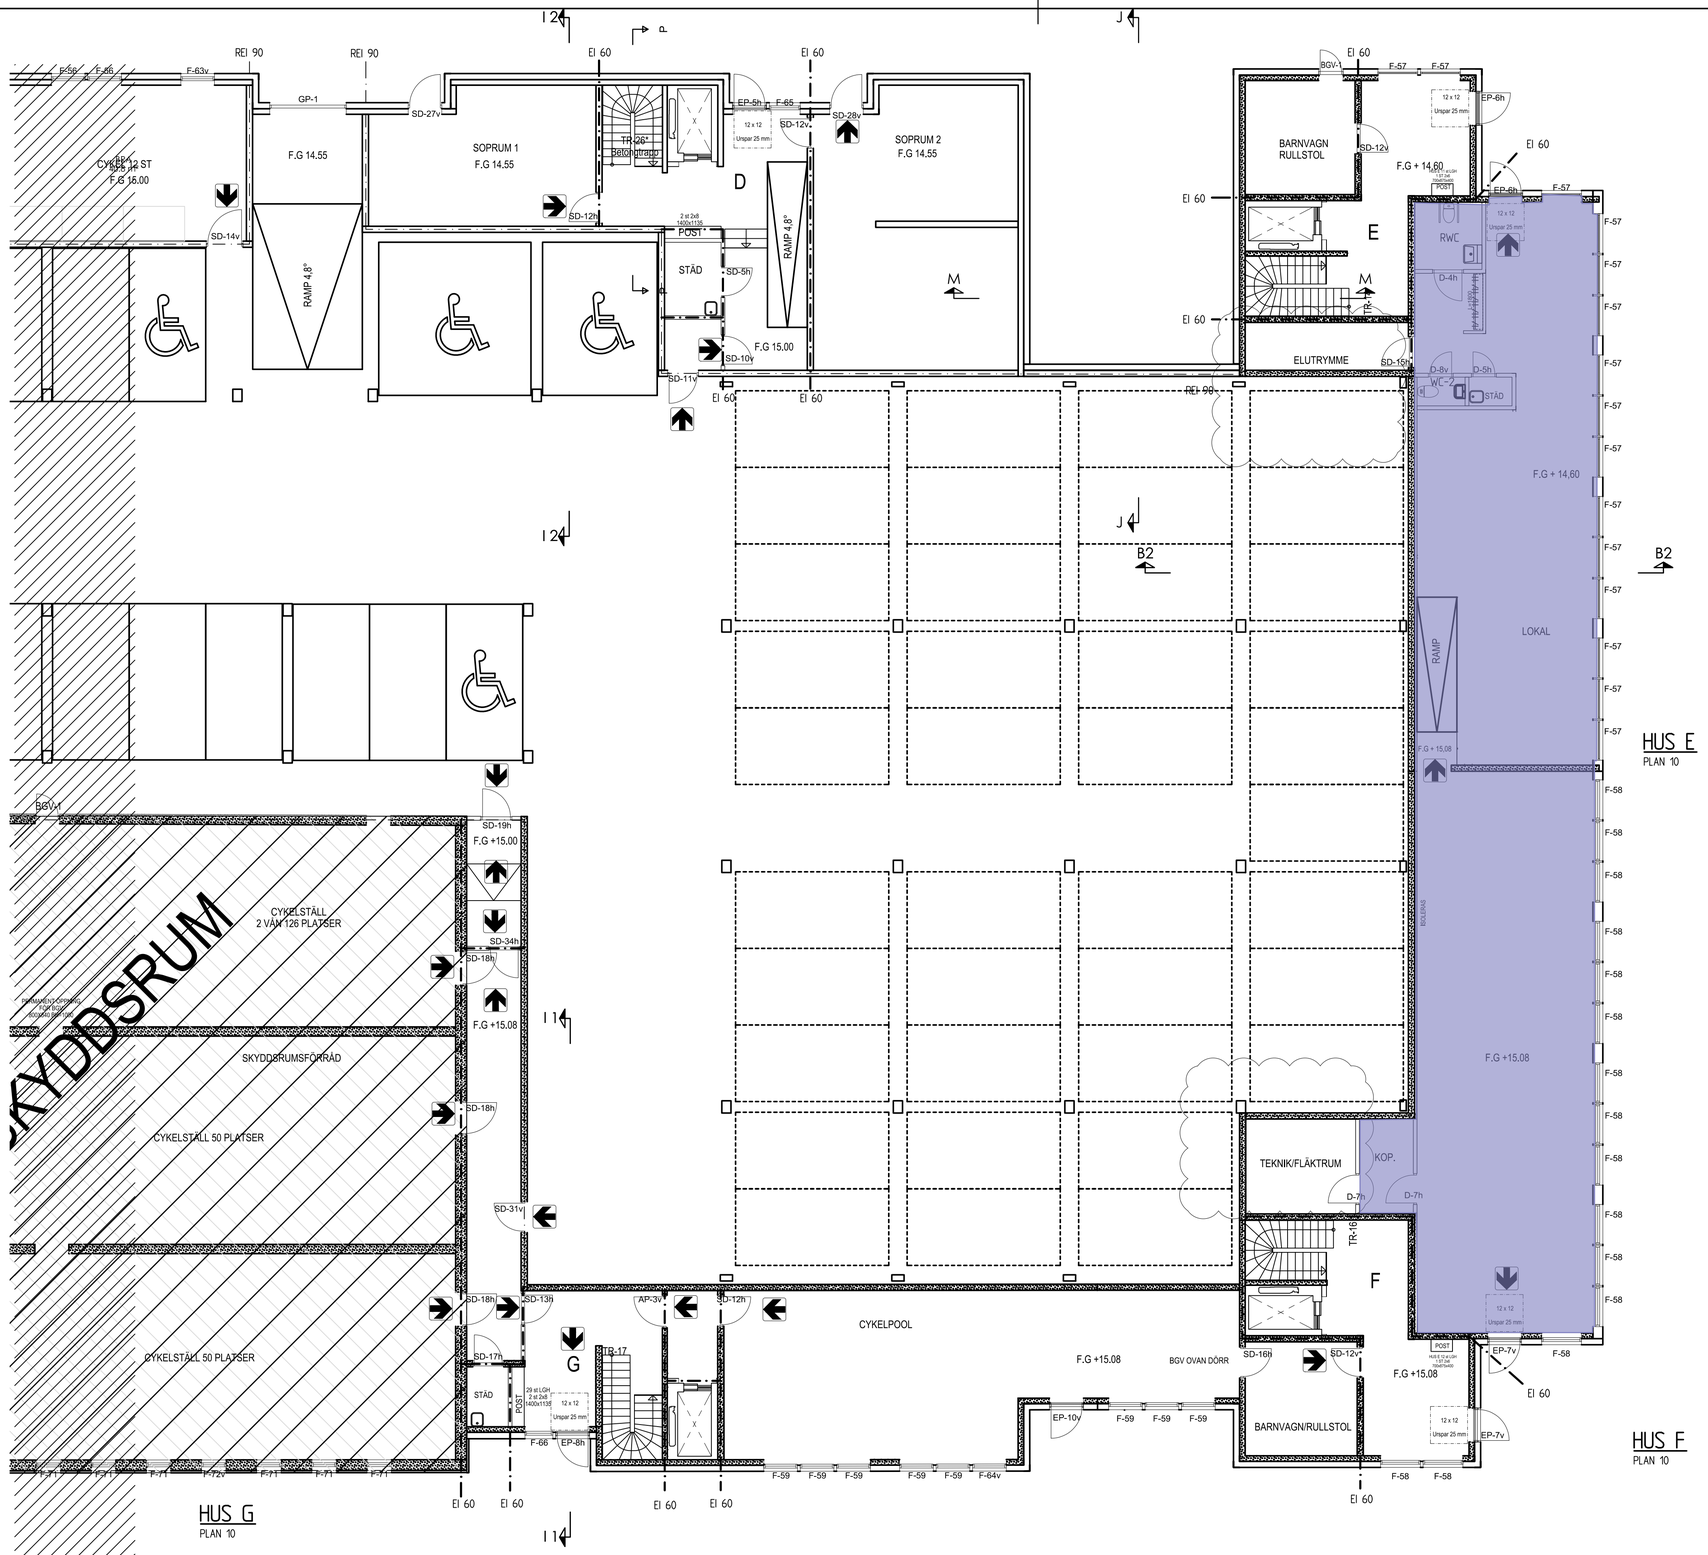

HÄNVISNINGAR

SEKTION A-A	LB-40-2-(009-904)
FASADRITNINGAR	LB-40-3-(101-600)
FÖNSTER	LB-42-4-(101-102)
TRÄDÖRRAR	LB-42-4-(201-202)
STÅLDÖRRAR	LB-42-4-(301-302)
ALUMINIUMPARTIER	LB-42-4-(401-402)
TRAPPOR	LB-45-0-(101-105)
BALKONGER	LB-45-1-101
ELCENTRALFRONTER	LB-46-3-301

FÖRKLARINGAR

STORLEKAR PÅ TORKMATTOR:

T1 = 1200*1200MM

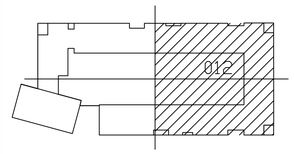

BET	ANT	ÄNDRINGEN AVSER	DATUM	SIGN
B	2	KOMPLETTERAT RUMSTEXT	210615	A.Ö
A		BYGGHANDLING	210507	A.Ö

BYGGHANDLING

KV. FRIGG 5
SKELLEFTEÅ

LINDBÄCKS

NORDMARK&NORDMARK

UPPDRAG. NR	RITAD/KONSTR AV	HANDLÄGGARE
709	A. ÖQVIST	P. HOLMGREN
DATUM 2021-01-22	ANSVARIG H. LIDELÖW	

PLANRITNING
HUS D, E, F OCH G
PLAN 10

SKALA	NUMMER	BET
1:100 (A1)	LB-40-1-012	B

REF: \Komplementsfiler\Komplementsfil_1.dwg \Komplementsfiler\709P10011DWG \Komplementsfiler\709 Byggnadstexter.dwg \Komplementsfiler\Rumstexter.dwg \Komplementsfiler\Frigg_Ciceriningsplan utan våningar.dwg \Komplementsfiler\Drantcetlsgränser.dwg

LAGER: SB11

PLO: 2020-12-16 07:17 S:\709 FRIGG\RITNINGAR\00 DWG\DWG LINDBÄCKS\LB-40-1.DWG ANDERS ÖQVIST