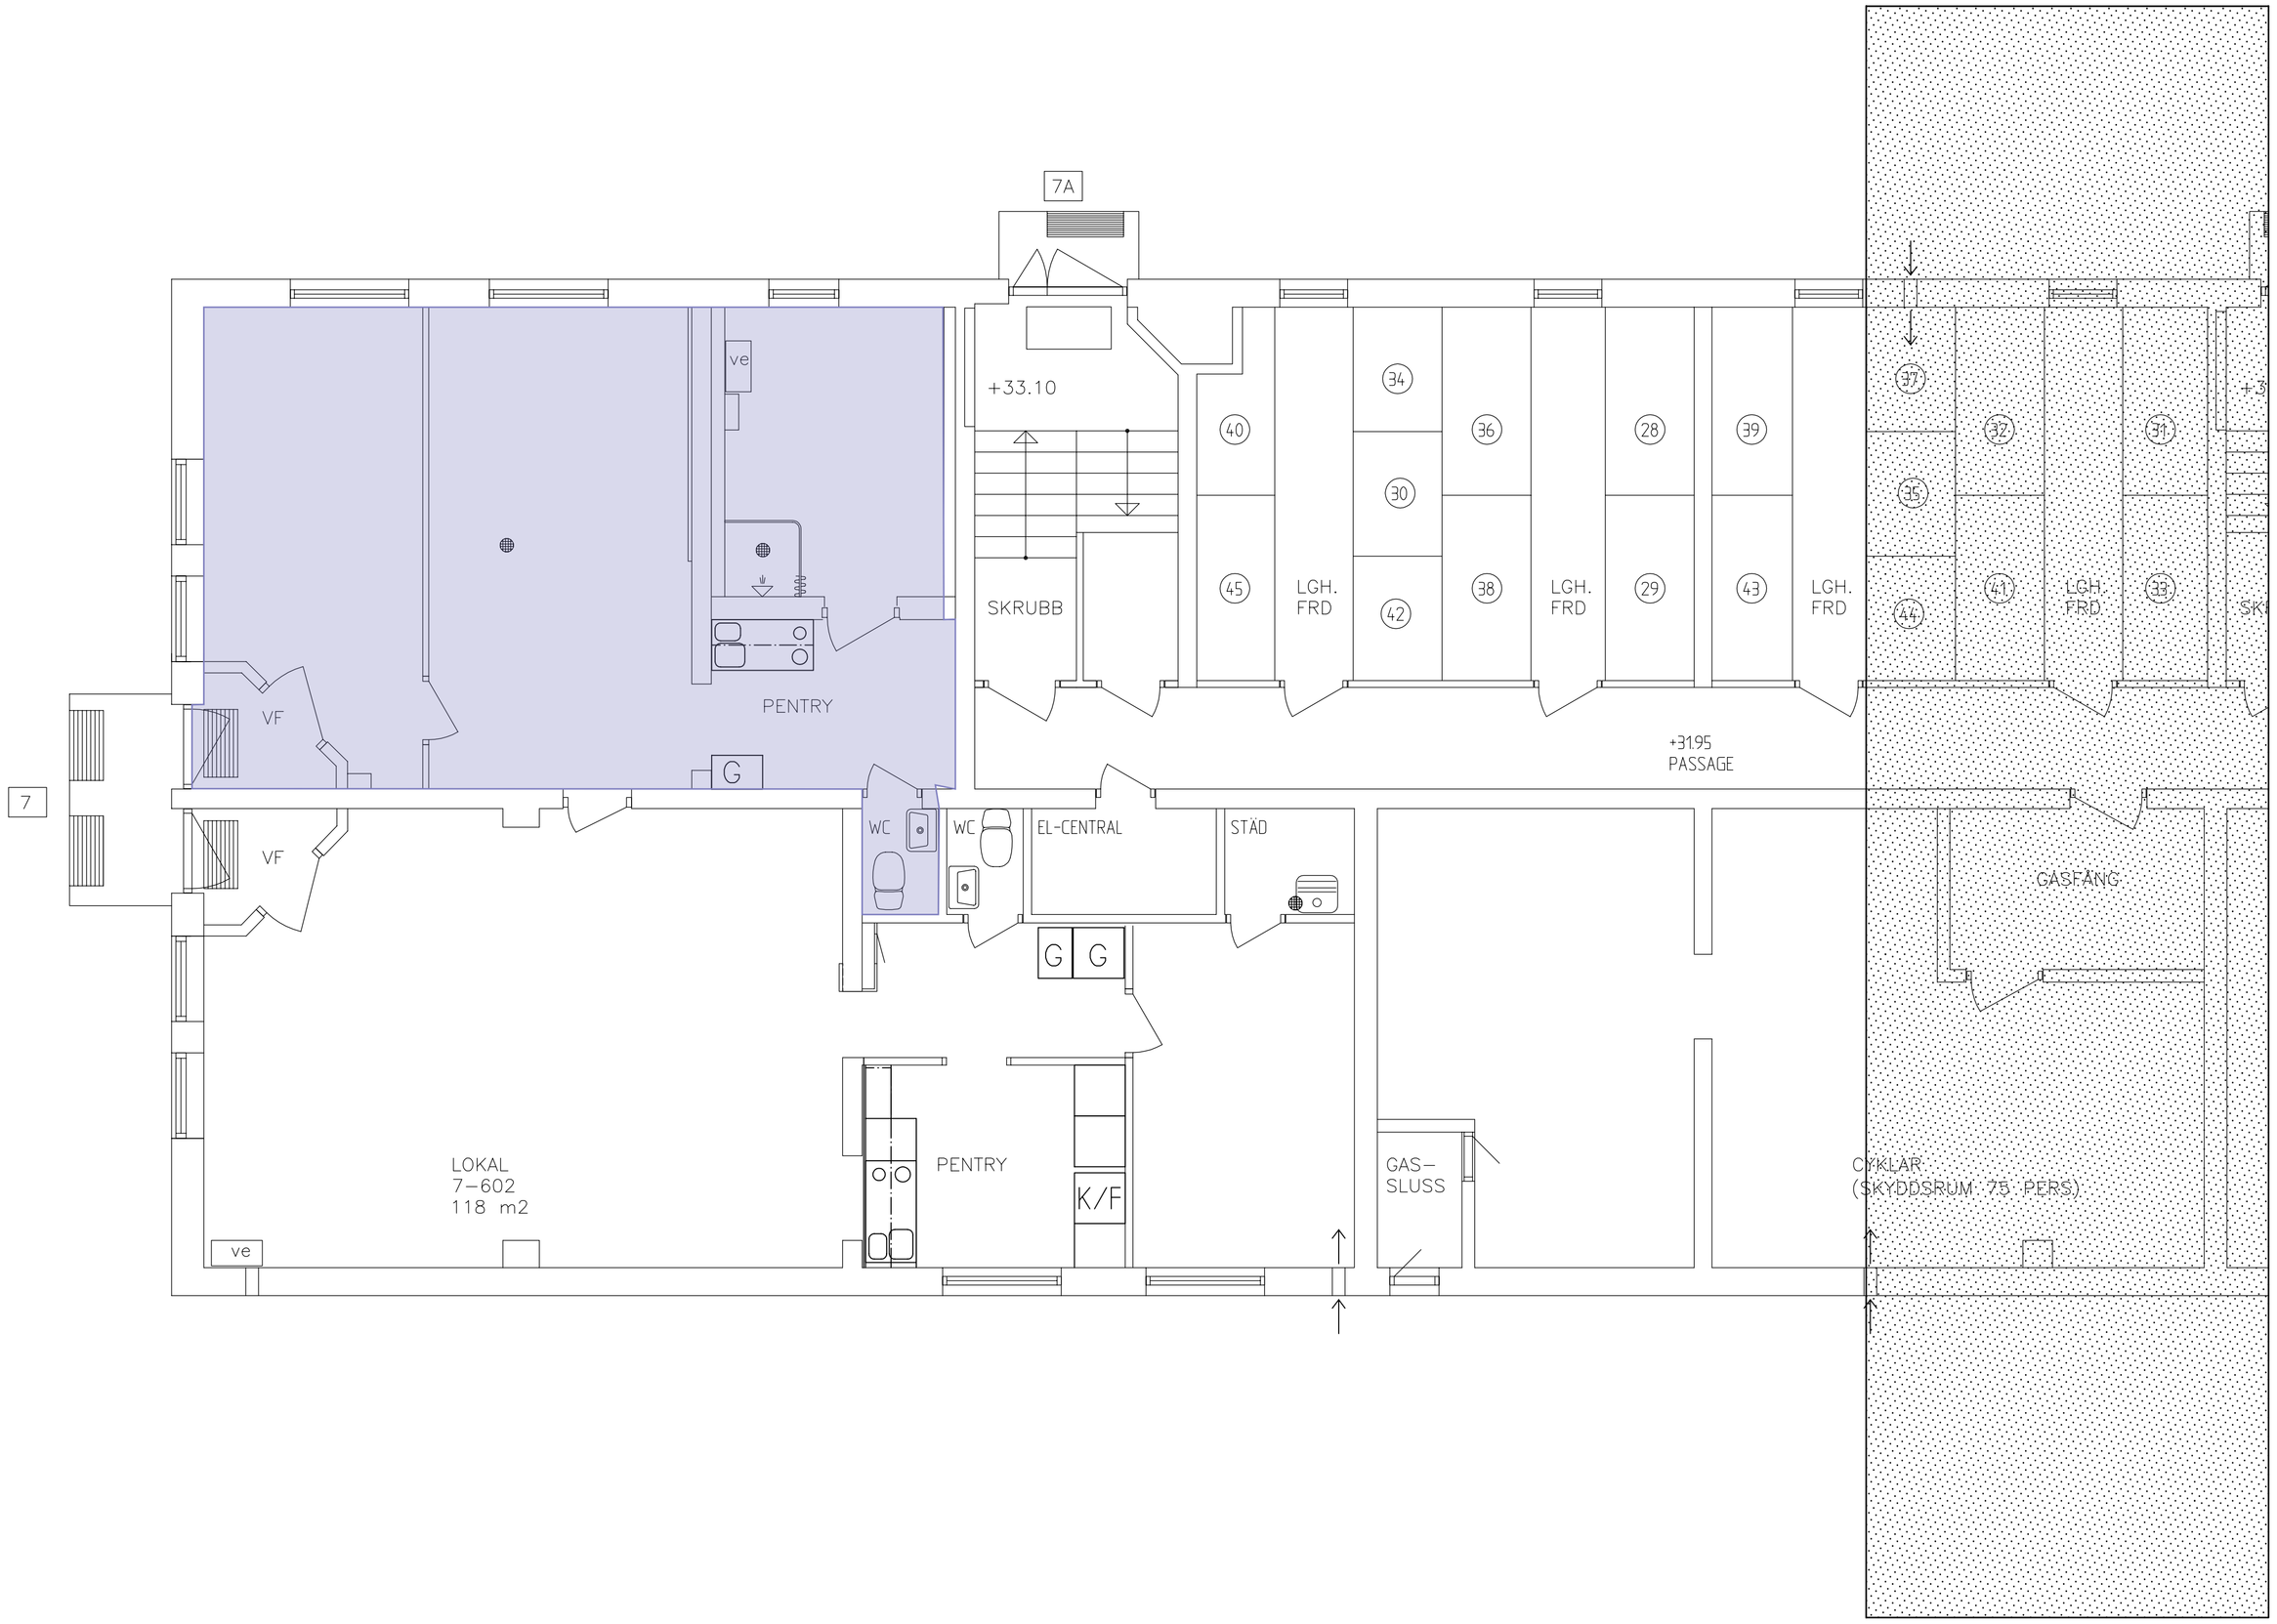

0 0,5 1 2,5 5 m

skebo
SKELLEFTEBOSTÄDER AB

BET	ANT	ÄNDRINGEN AVSER	DATUM	SIGN

RELATIONSHANDLING

KV. HÄGGLUND
SKELLEFTEBOSTÄDER

VVS KONSULTERNA SKELLEFTEÅ AB

A	VVS-KONSULTERNA SKELLEFTEÅ AB	TEL	FAX	
K		TEL	FAX	
V	VVS-KONSULTERNA SKELLEFTEÅ AB	TEL 0910 - 71 03 90	FAX 0910 - 71 03 90	
E		TEL	FAX	
M		TEL	FAX	
VS	VVS-KONSULTERNA SKELLEFTEÅ AB	TEL 0910 - 71 55 50	FAX 0910 - 71 03 90	

ÅRETSNUMMER	RITAD AV	KONTROLLERAD AV	HANDLÄGGARE
0523	NG		NIKLAS GRANLUND
ÄNDRINGNUMMER	DATUM		SIGNATUR
:01	2005-09-16		

PLANRITNING HUS B
PLAN 0, DEL 1, KÄLLARPLAN

SKALA	NUMMER	BET
1:50 A1	A30:201	