

# Avtal: 184-0602




## Bilaga 1

MELLANVÄGGAR  
 V10 E70/70 202 M0 T=122  
 V11 E70/70 202 M30 T=122  
 V21 V22 T=96  
 V23 T=58

FÖNSTERBÄNK AV MARMOR

**Kontorsrum som ingår i avtalet.**


**Gemensamhetsyta som delas med övriga hyresgäster i lokalen.**

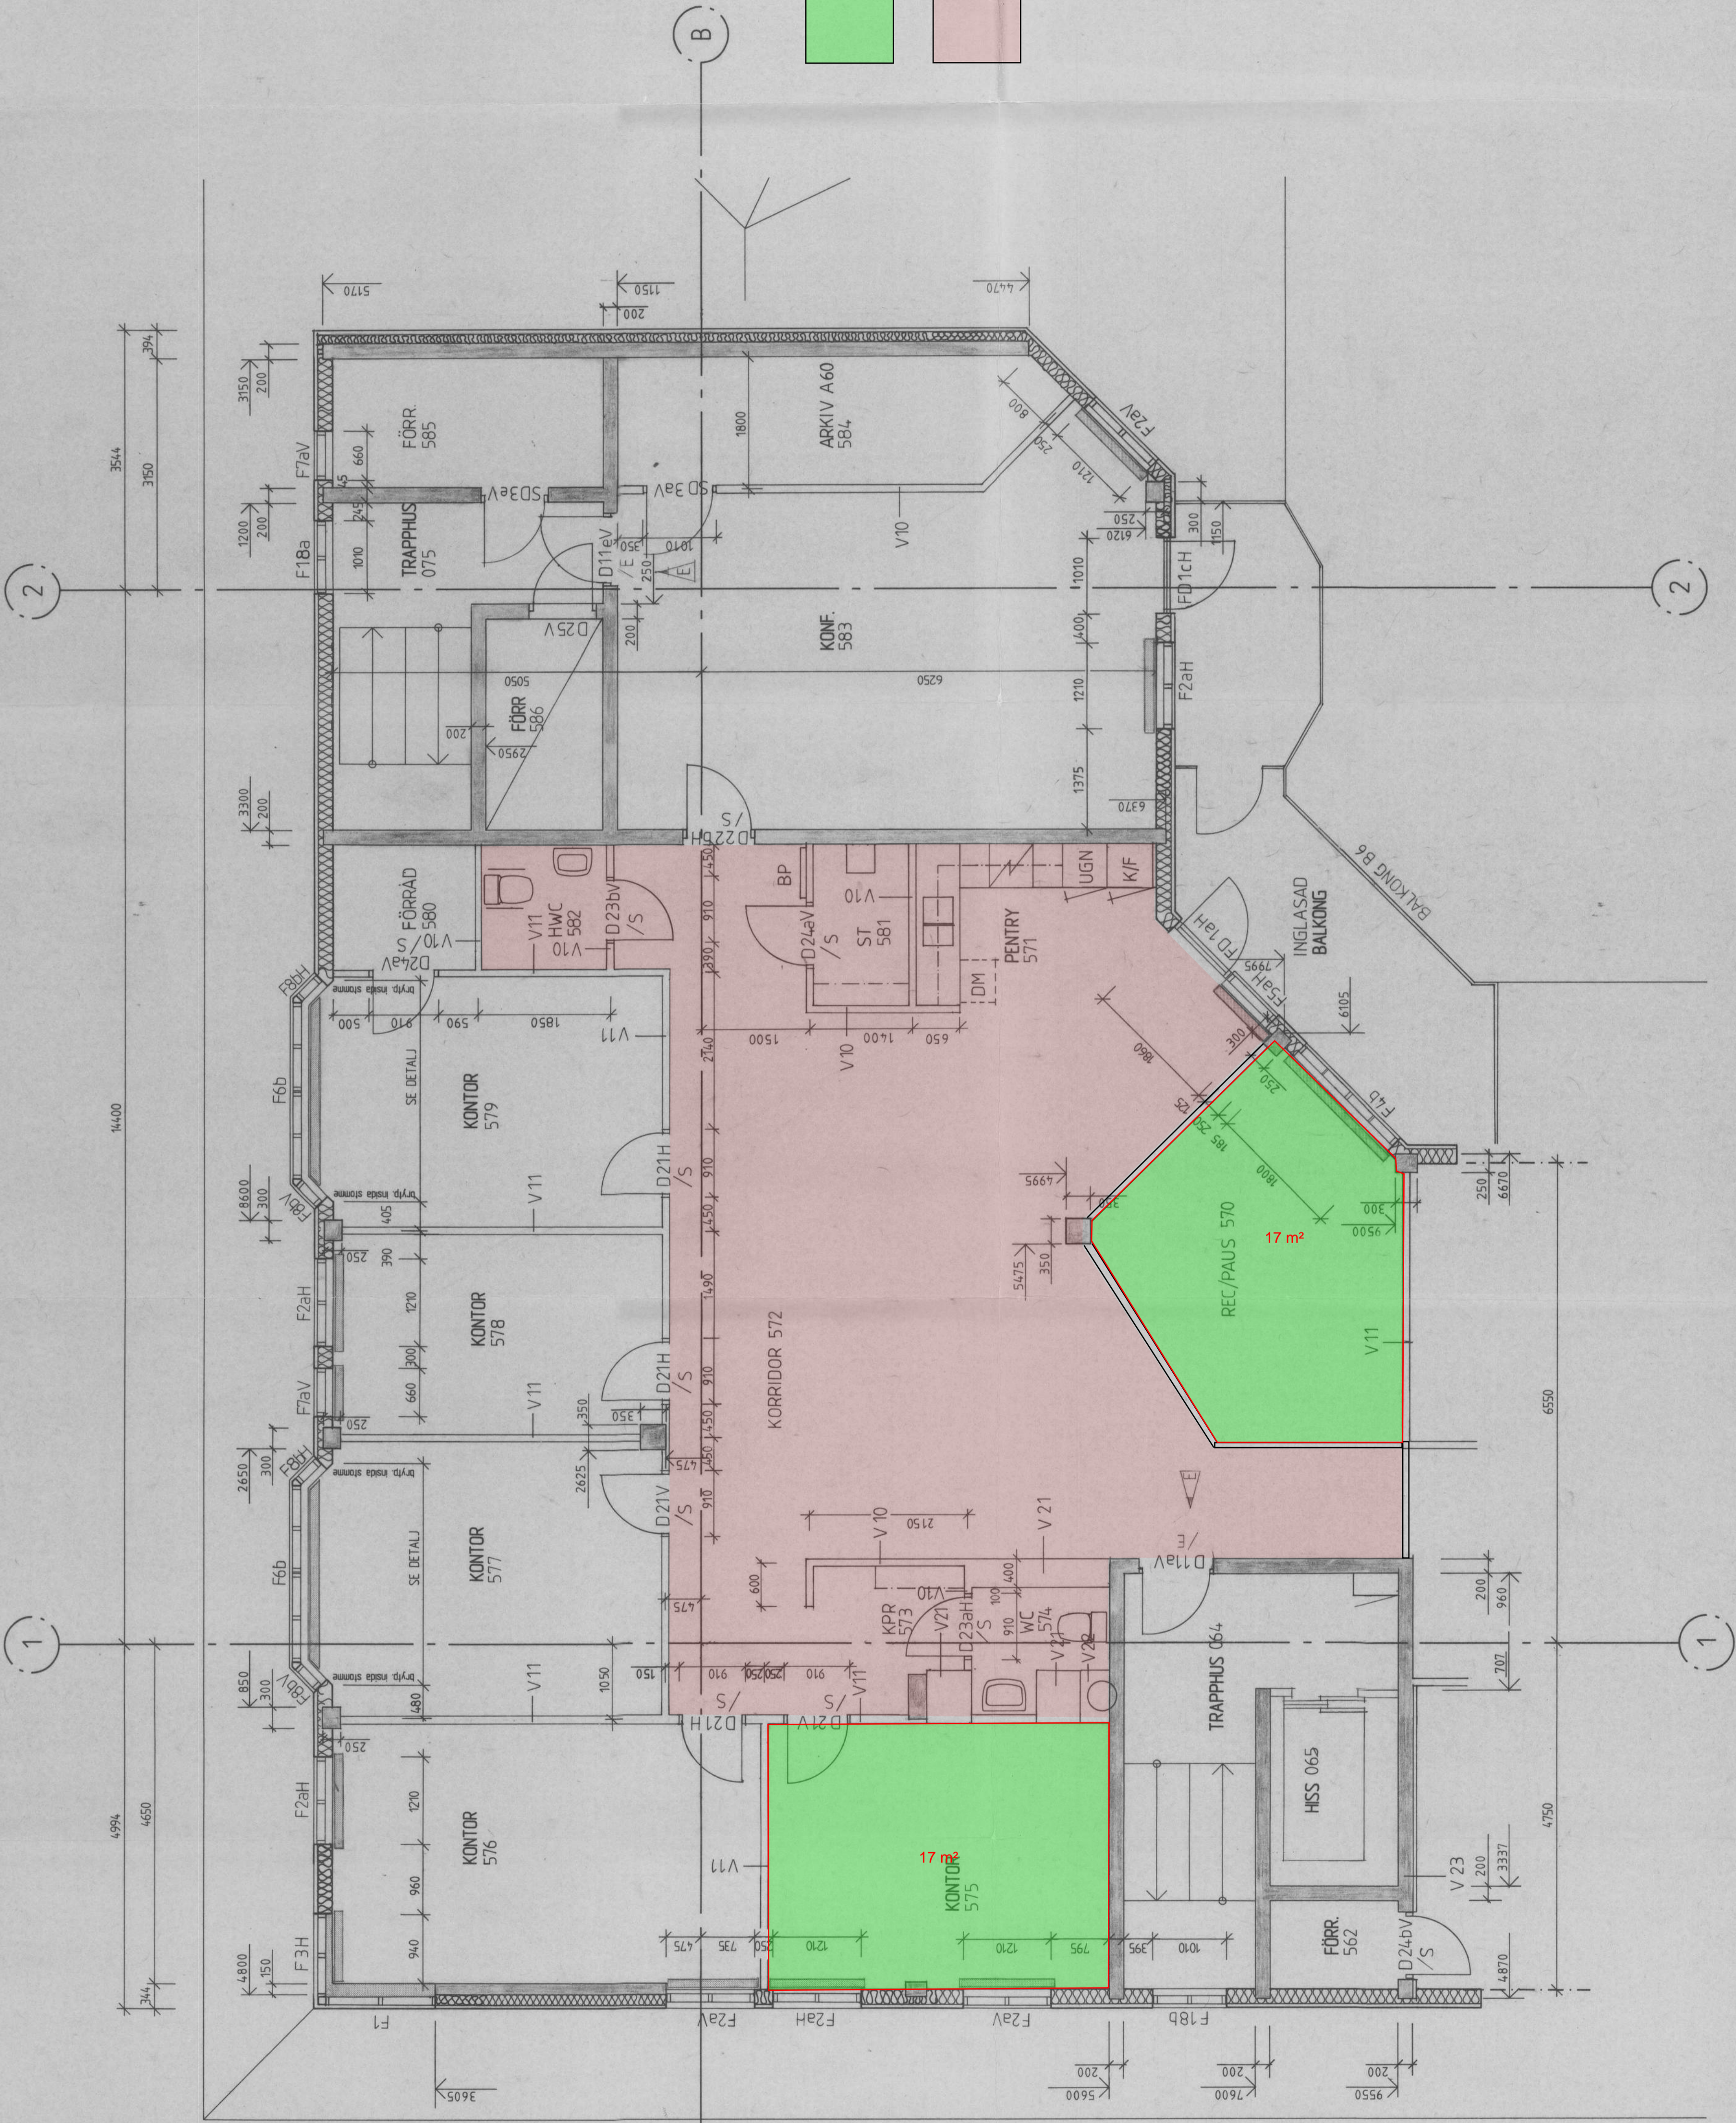  

1991 11 28

### RELATIONSRTNING

BET	ANT	ANDRINGSÄVSE	SIGN	DATEM
G		FÖNSTERBÄNK		9/10/03
F		LITTR. BALKONG	KW	91 02 11
E		DÖRRLITT. KOMPL.	KW	90 01 14
D		LÅGE FÖRCH RUM 583	CL	901025
C		DÖRRLITTRERING	CL	9009 21
B		DÖRRLITT ST 581	CL	900801
A		SCHAKTAVÄGG/LÅGE TRP-HUS 064	CL	9006 05

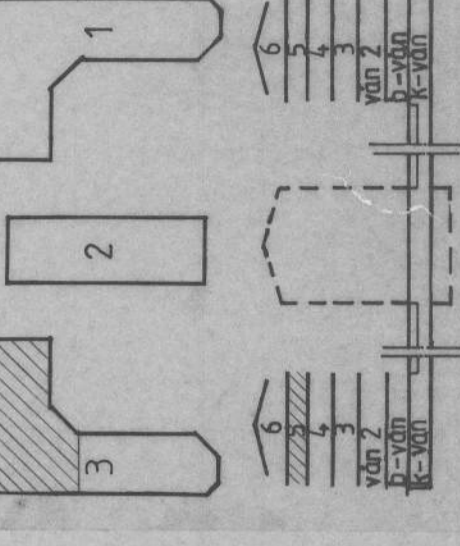

**thurfjell**  
 SKELLEFTEÅ KOMMUN  
 KV LÄRKAN NR 9  
 NYBYGGNAD BOSTÄDER MM  
 VÄNING 5 HUS 3. DEL 1

BYGGNAD  
 19900523

PROJEKTANT  
 P. FORSSELL

SKALA 1:50

BYGGNAD  
 3:30/51

BYGGNAD  
 V 047-89

BYGGNAD  
 G