
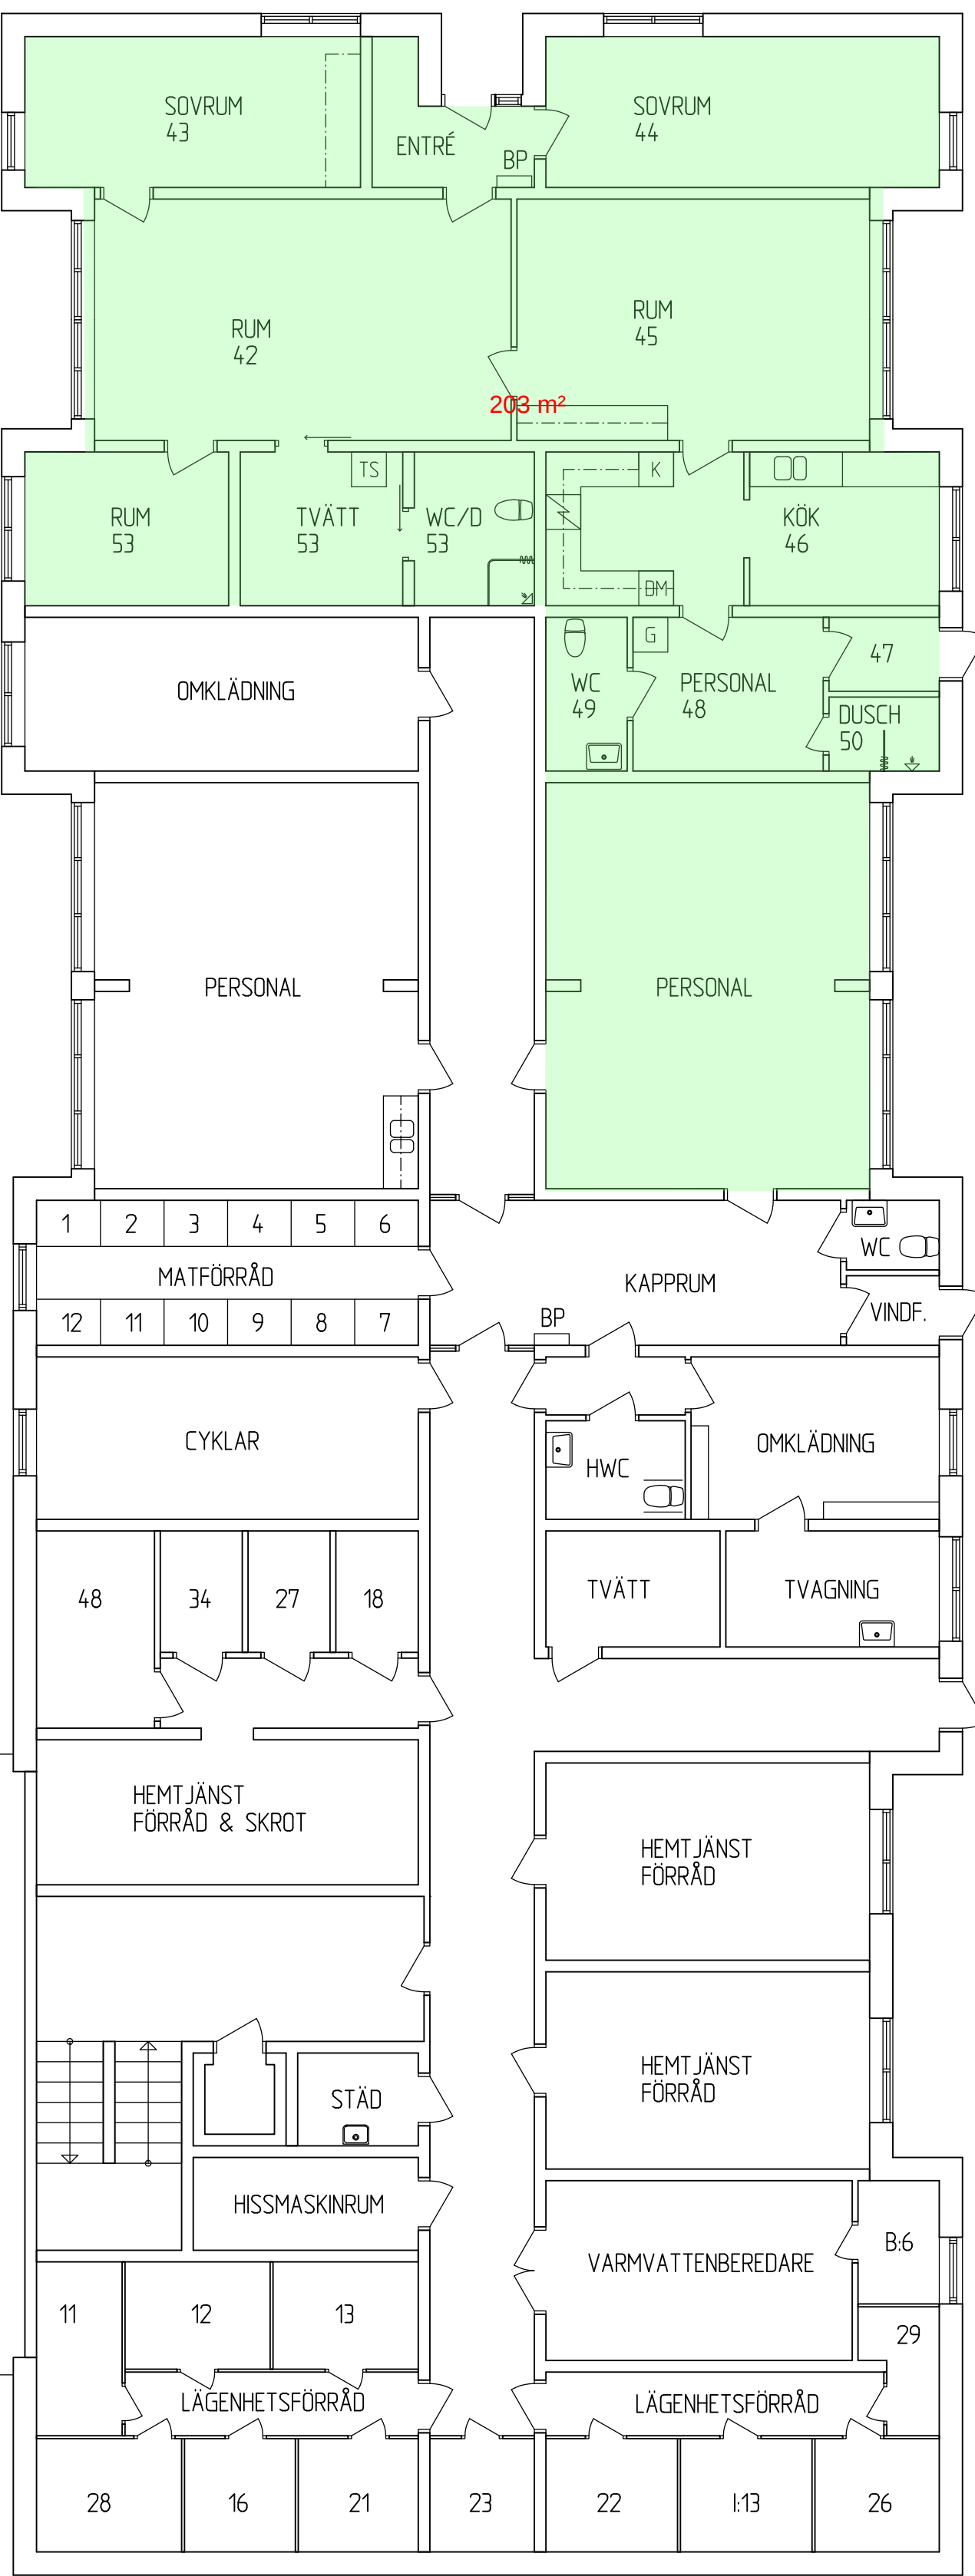


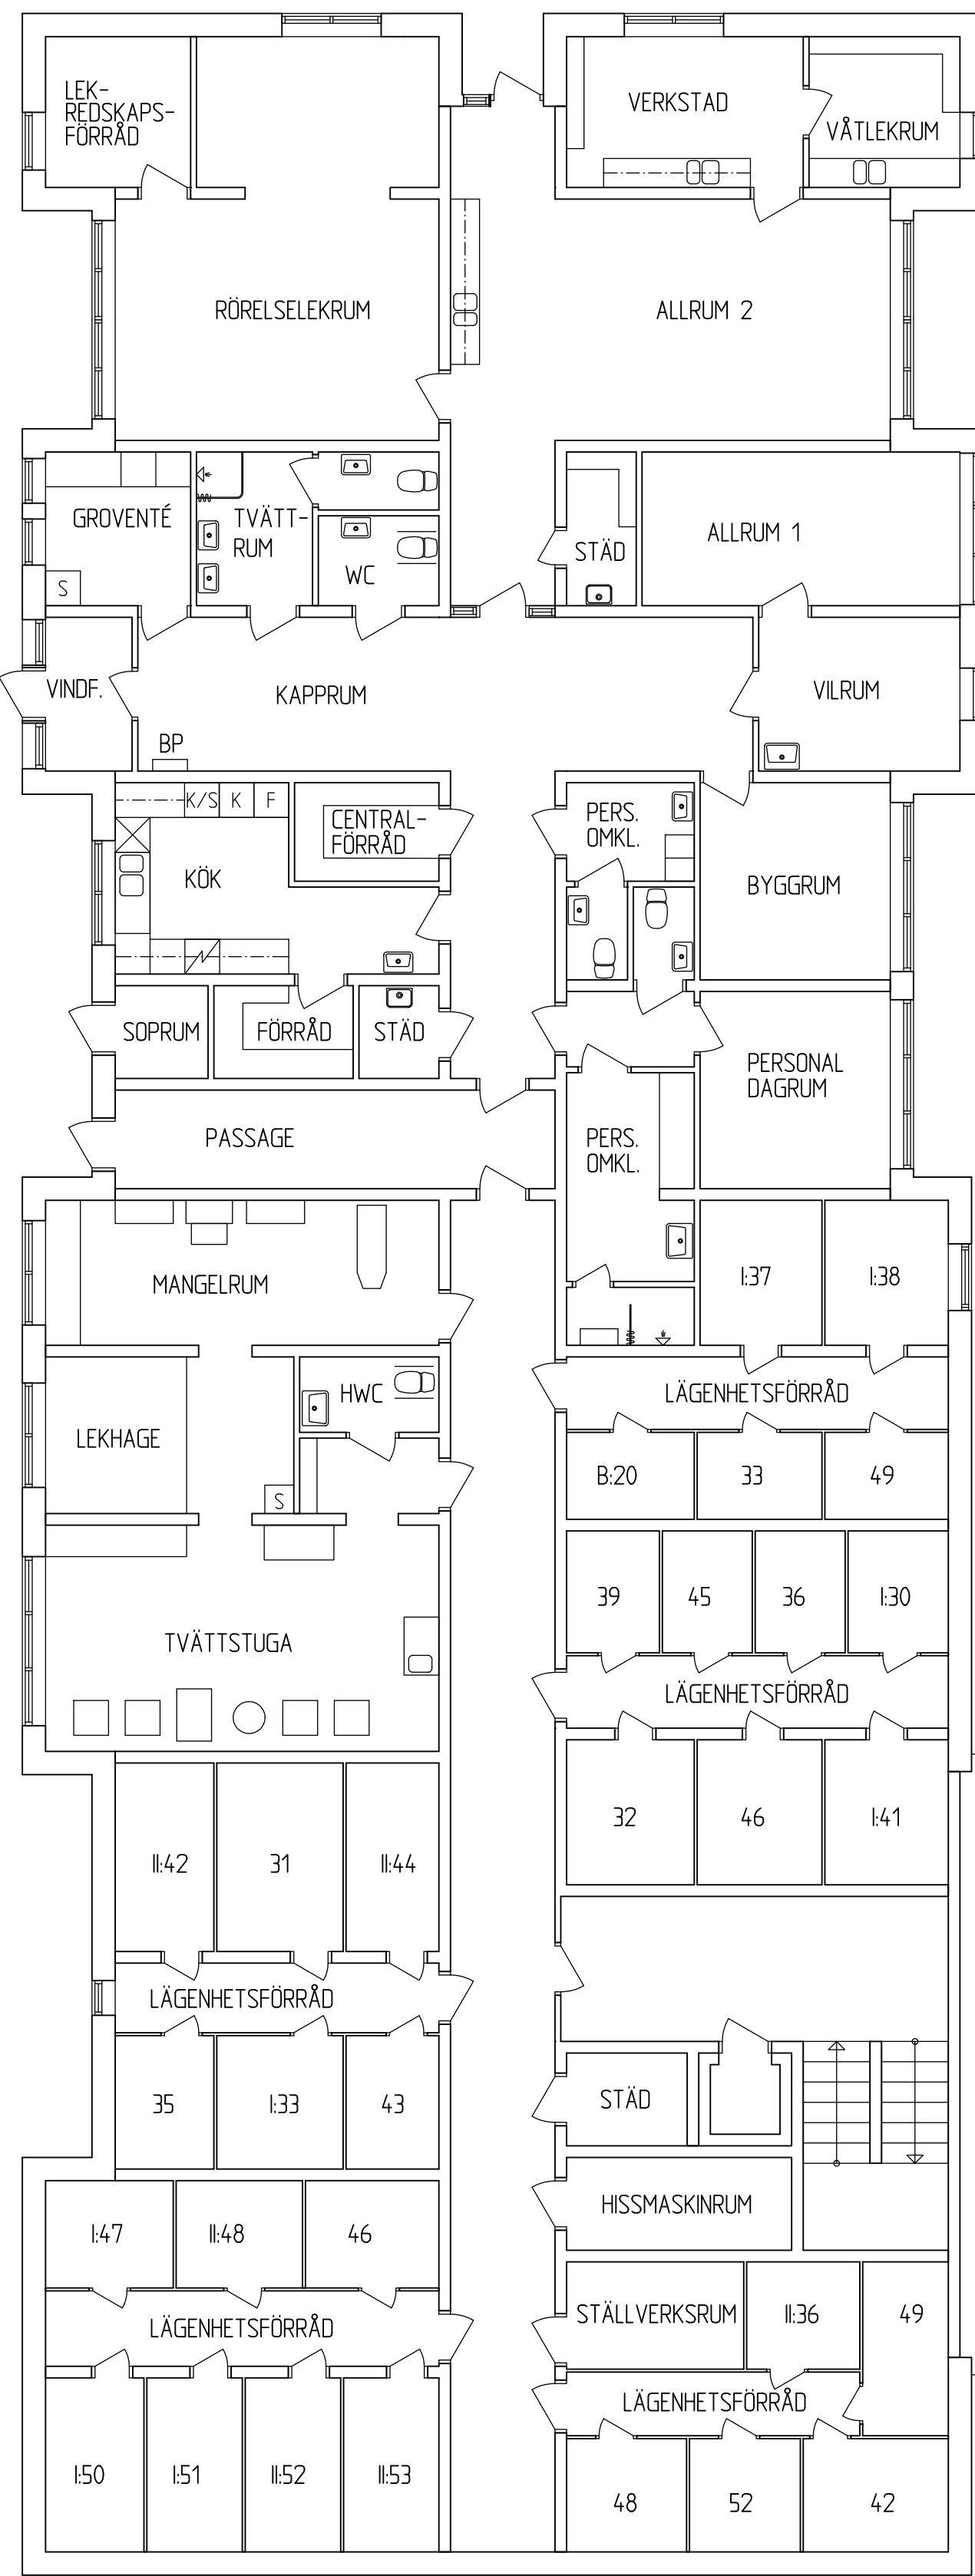

BET	ANT	ÄNDRINGEN AVSER	DATUM	SIGN		
RELATIONSRTNING						
KV. KROSSEN						
skebo						
J&W Arkitektur och Design Hörnallgatan 16 931 30 Skellefteå Tel/Fax: 0910-371 47, 0910-376 67						
UPPDRAG NR 10016638	RITAD/KONSTR AV DB	HANDLAGGARE Per Ohrlund	DATUM 2002-05-14			
RELATIONSRTNING						
SOUTERRANGPLAN						
SKALA 1:100	NUMMER R00:02	BET				