


BEFINTLIGA KONTOR, TIDIGARE BEVILJAT BYGGLOV

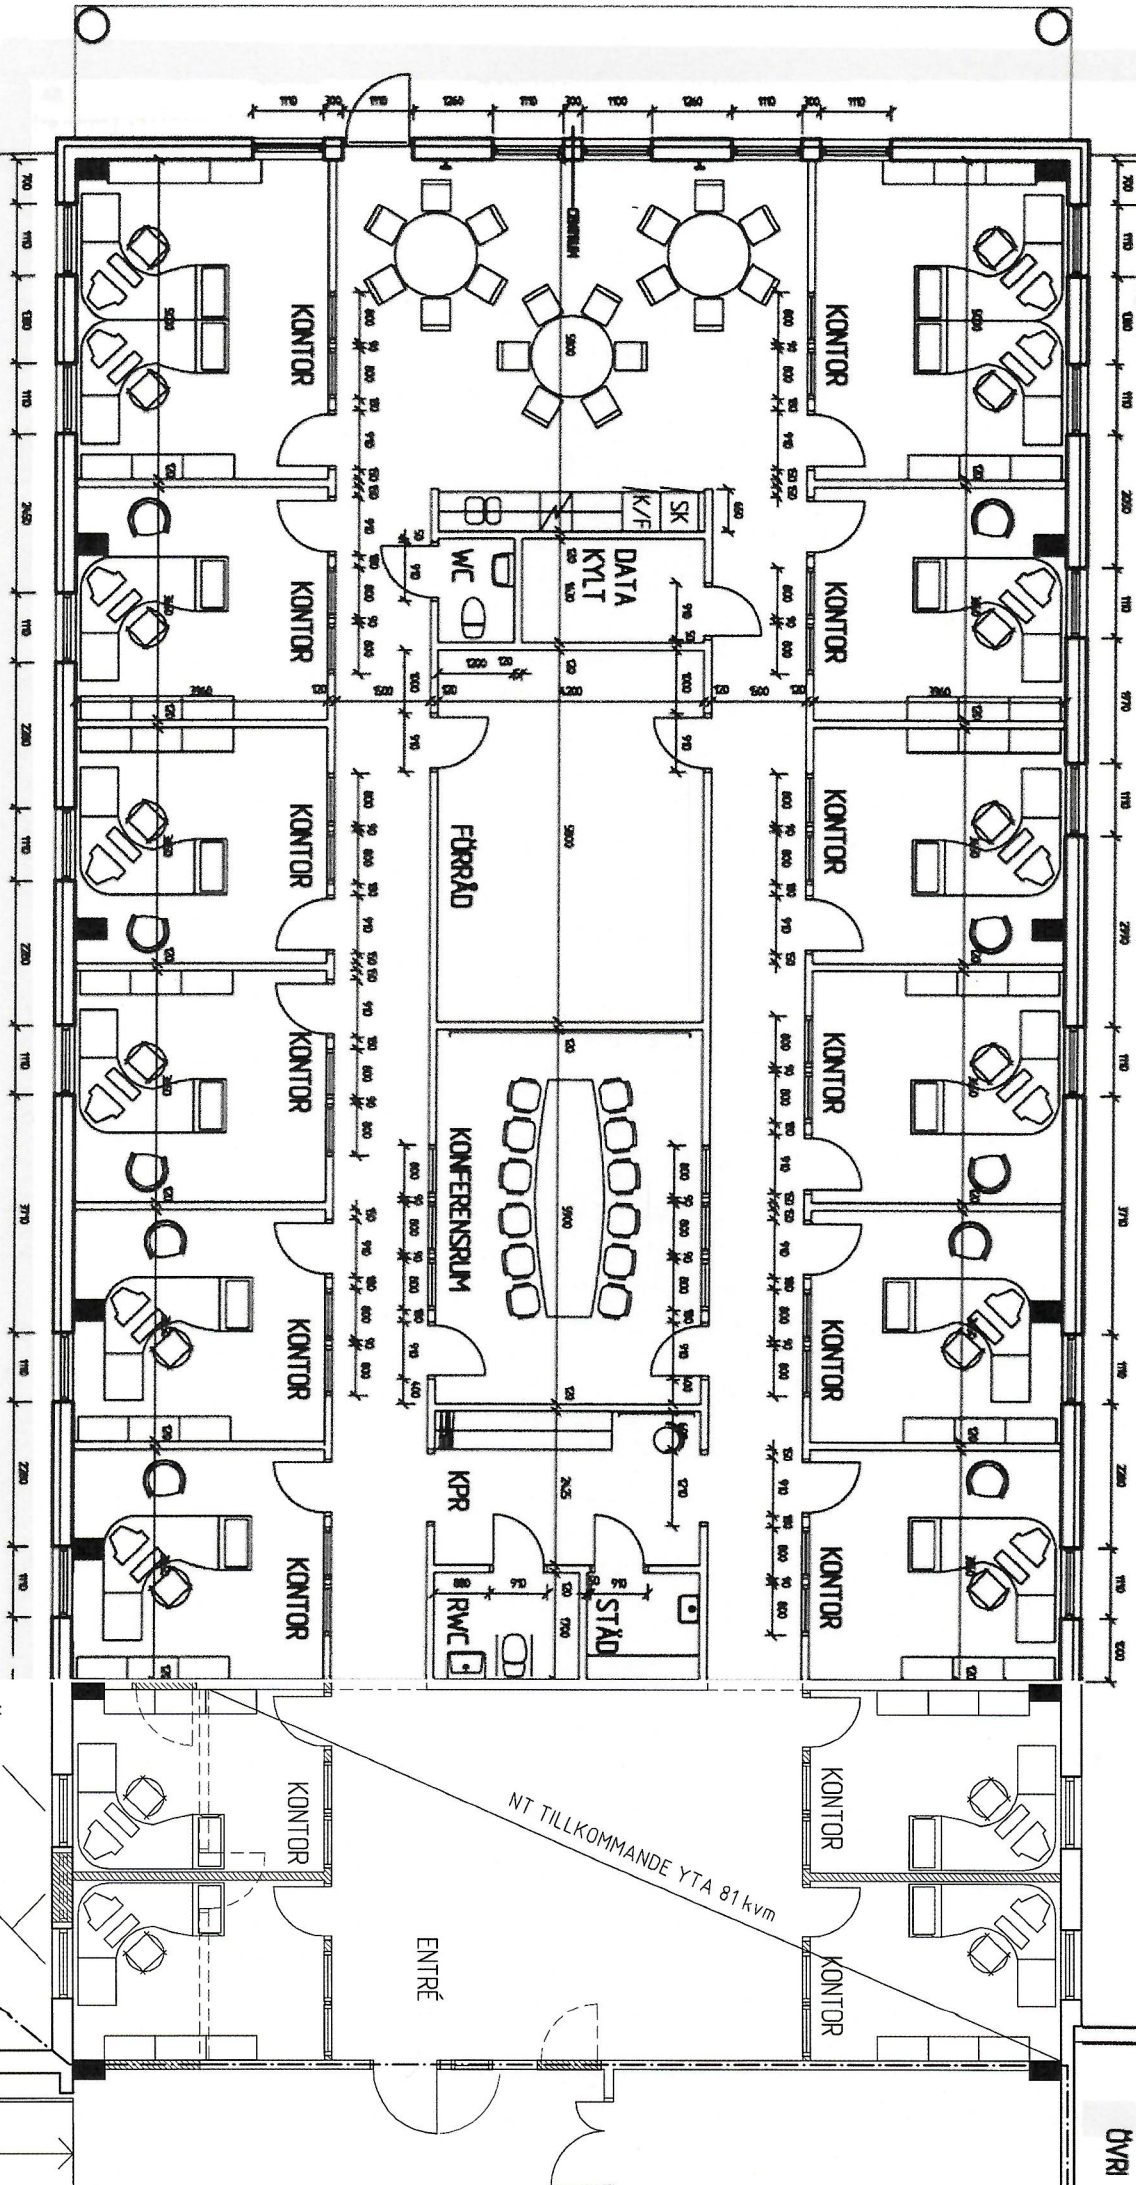

LRF-KONSULT

FÖNSTER
FÖNSTER FLYTTAS

E130

ÖVR