


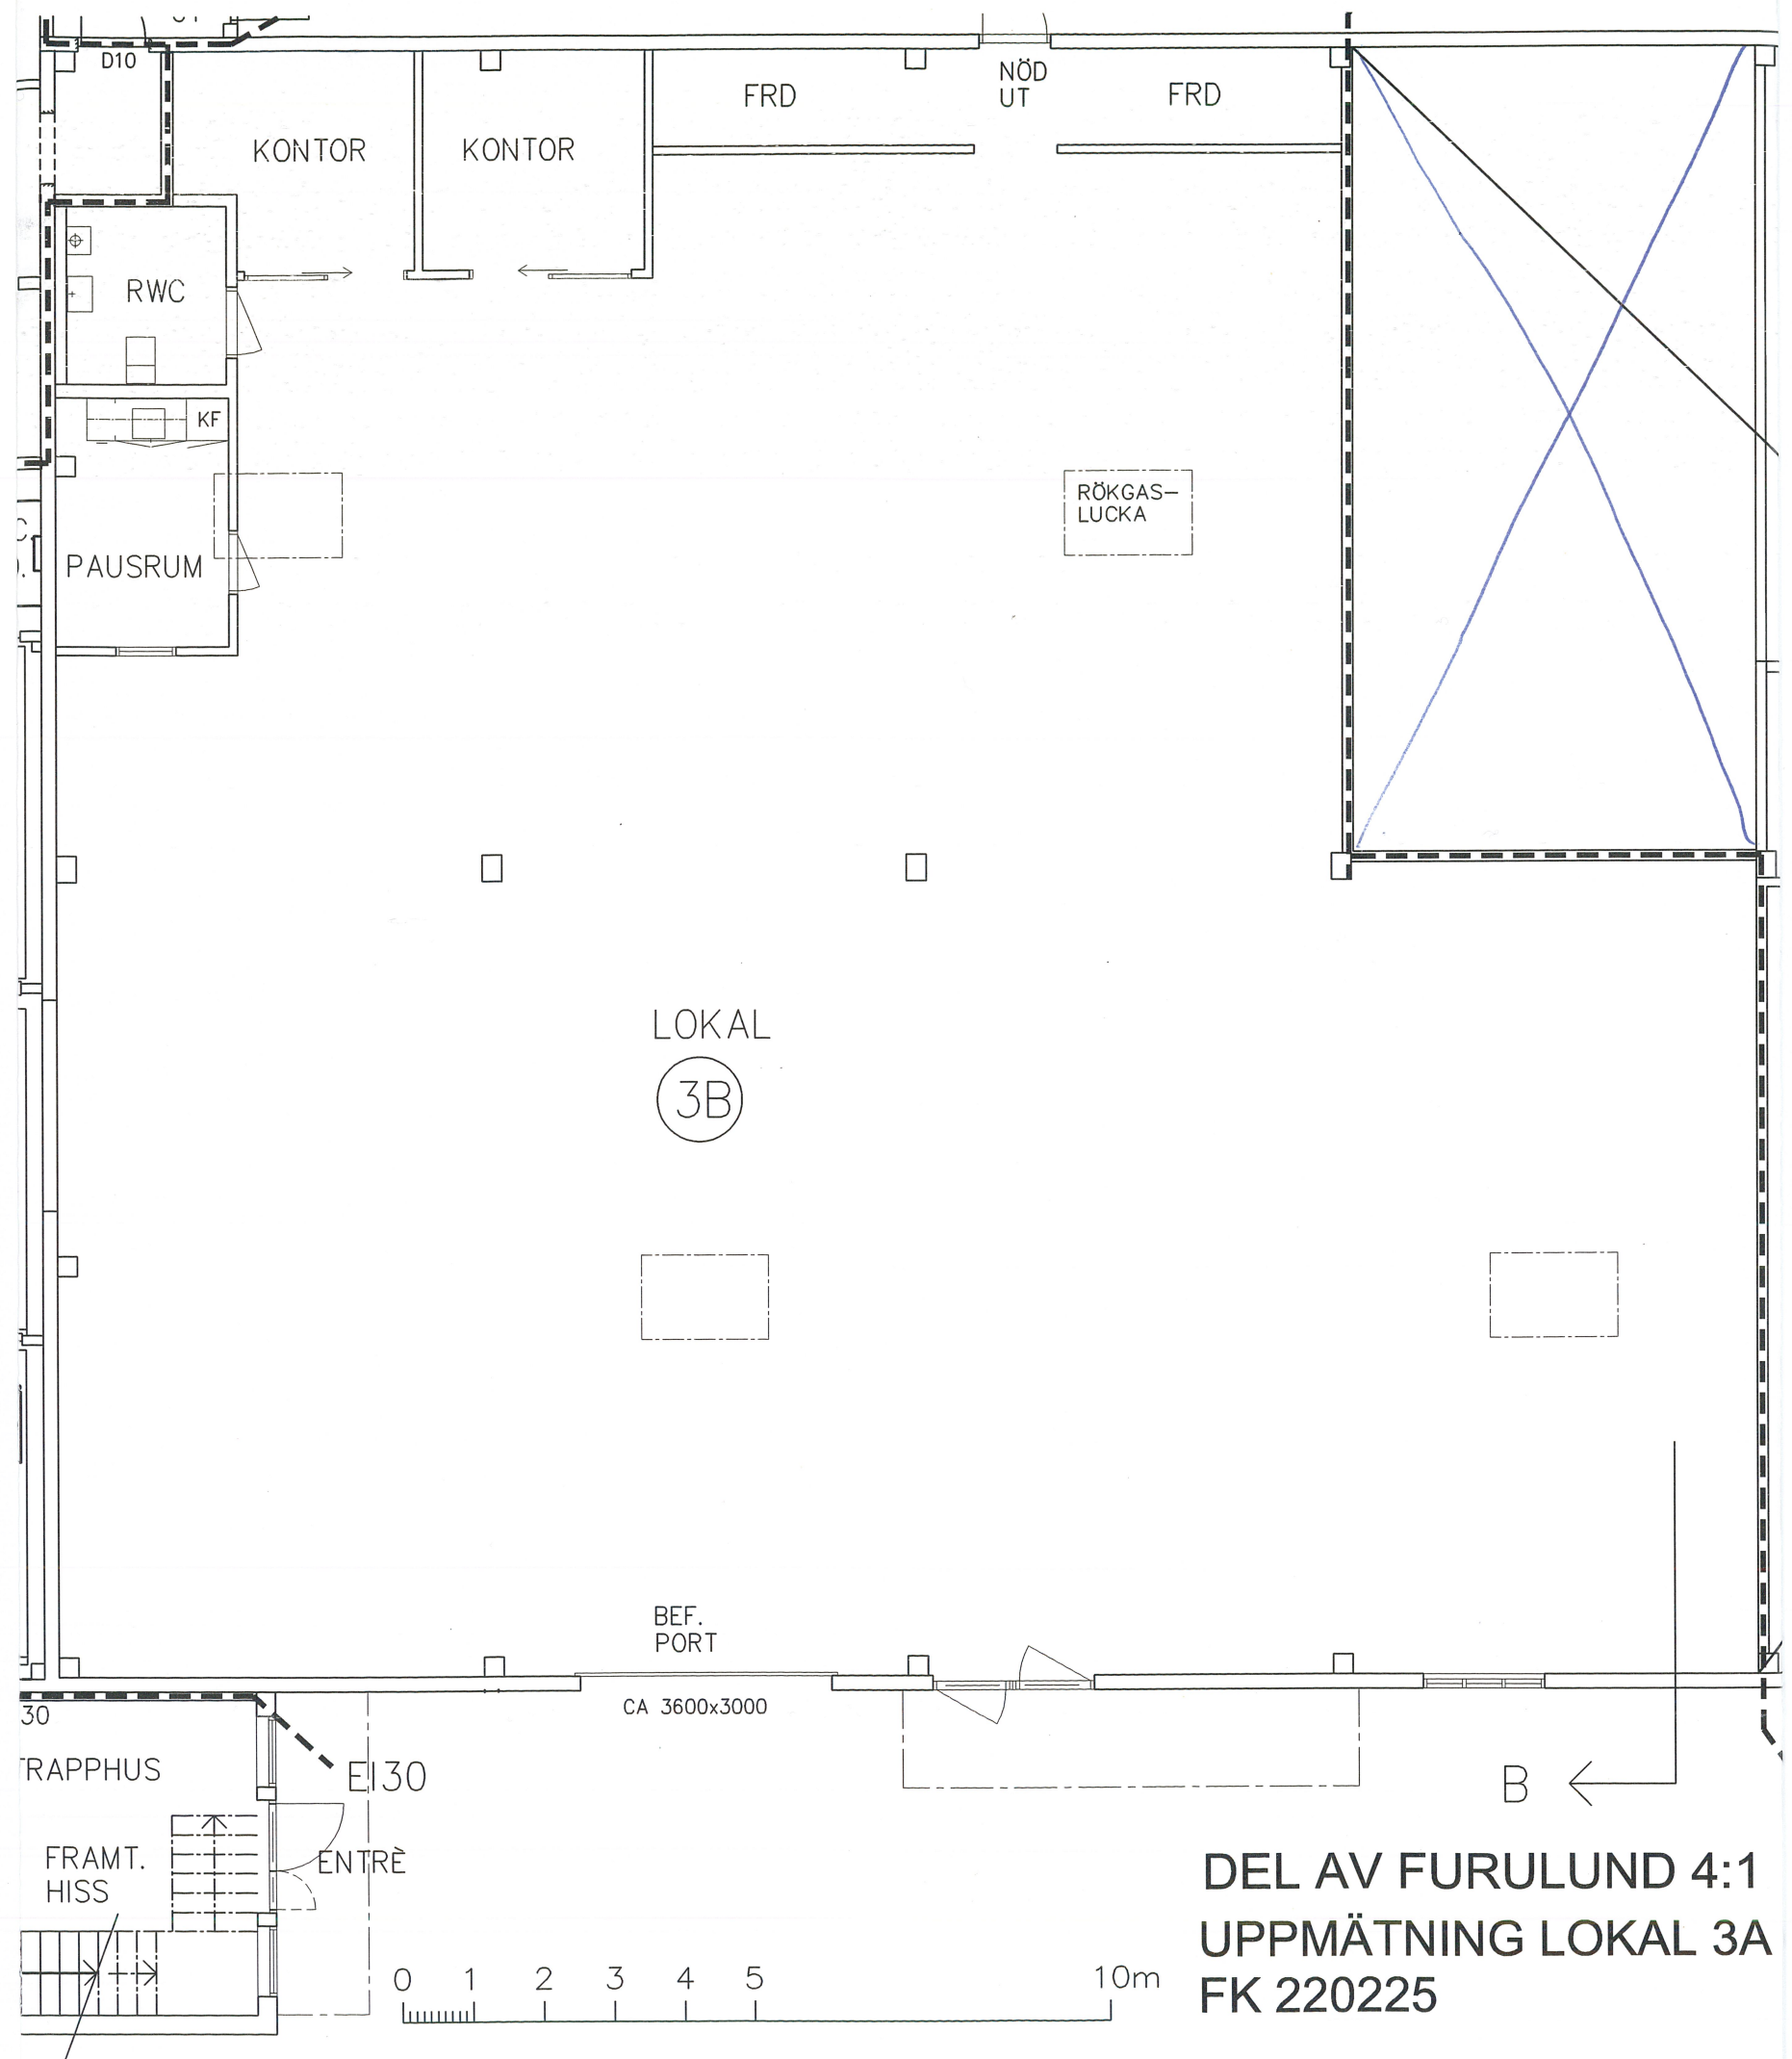

DEL AV FURULUND 4:1
UPPMÄTNING LOKAL 3A
FK 220225