blad 1.

GRUNDKARTA

ÖVER DELAR AV TRAKTERNA

BONDSJÖSTADEN, MURBERGSSTADEN M FL

I HÄRNÖSANDS KOMMUN

UPPRÄTTAD I OKTOBER 1974 AV

STADSINGENJÖR /

KOORDINATSYSTEM 0° TILL Y-KOORDINAT HAR ADDERATS 110.000. RIKETS HÖJDSYSTEM.
OBS! HALVMETERSKURVÖR.
STANDARDKLASS I.
FASTIGHETSREDOVISNINGEN AVSER FÖRHÅLLANDENA

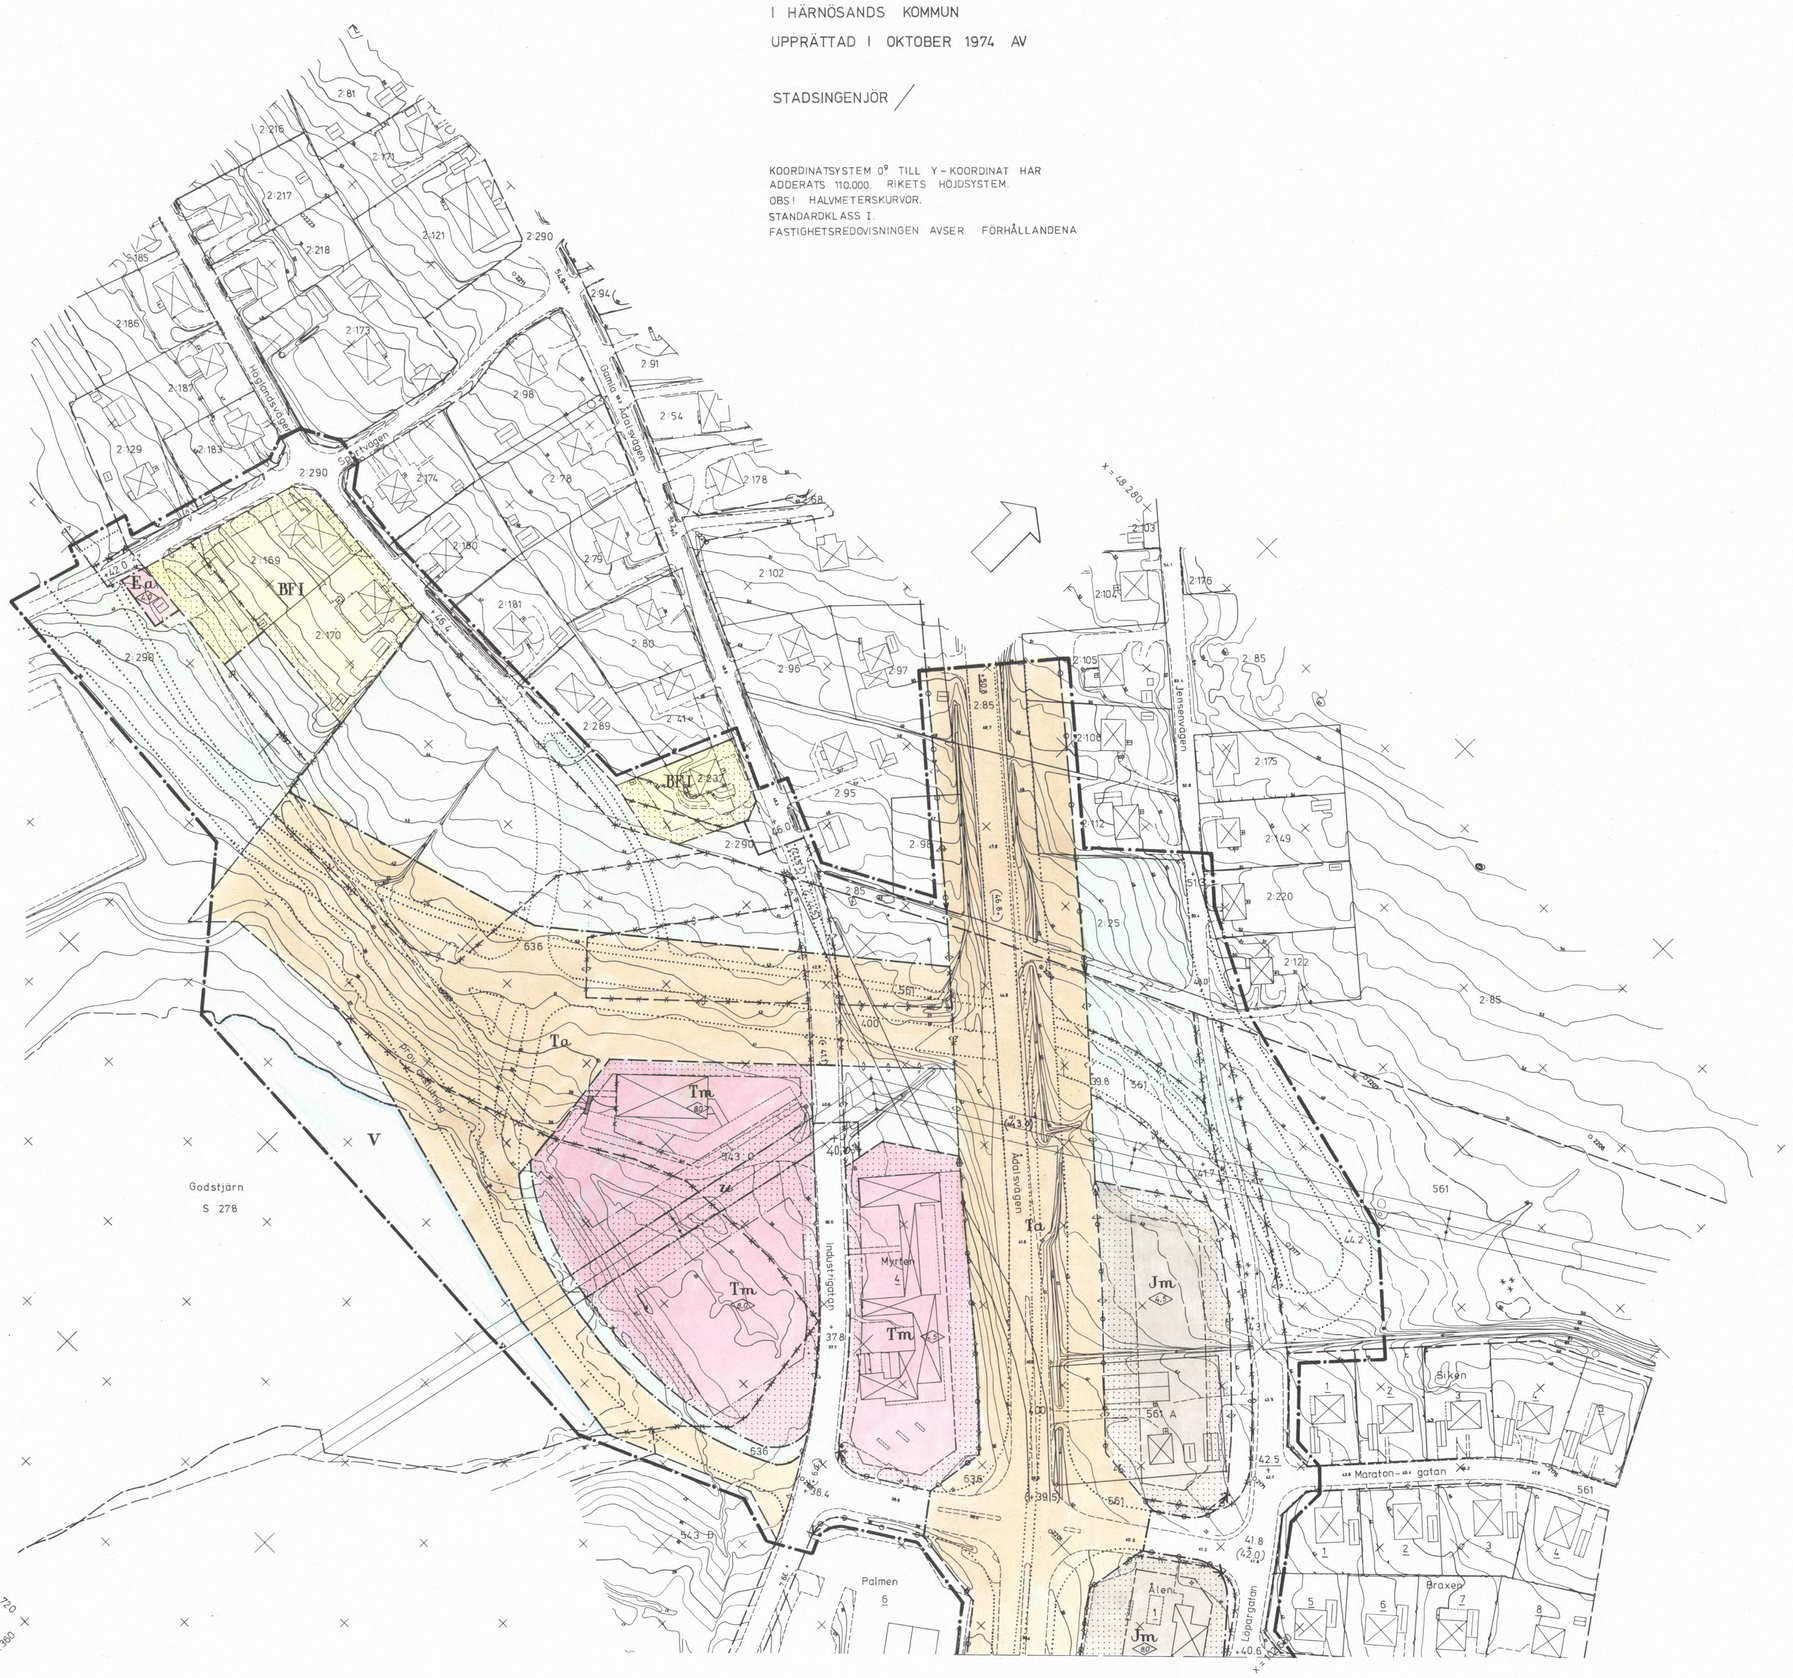

BETECKNINGAR:

GRUNDKARTA

- FASTIGHETSGRÄNS
- HUVUDBYGGNAD RESP UTHUS
- VÄG
- SLÄNT
- EL-LEDNING
- DIKE
- STAKET
- JÄRNVÄG
- 561 A, 3, 2:175 — FASTIGHETSBETECKNINGAR
- NIVÅKURVOR
- PUNKT I RUTNÄT

STADSPLANEKARTA

- LINJE BELÄGEN 3 (TRE) METER UTANFÖR DET OMRÅDE FÖRSLAGET AVSER
- GÄLLANDE OMRÅDESGRÄNS AVSEDD ATT BIBEHÅLLAS
- -"- -"- -"- -"- UTGÅ
- -"- BESTÄMMELSEGRÄNS AVSEDD ATT BIBEHÅLLAS
- -"- -"- -"- -"- UTGÅ
- KVARTERS- ELLER ANNAN OMRÅDESGRÄNS
- BESTÄMMELSEGRÄNS
- GRÄNSLINJE EJ AVSEDD ATT FASTSTÄLLAS

- ALLMÄN PLATS: GATA
- -"- -"- PARK
- BF — OMRÅDE FÖR BOSTADSÄNDAMÅL, FRISTÅENDE HUS
- H — -"- -"- HANDELSÄNDAMÅL
- Jm, Jb — -"- -"- SMÅINDUSTRIÄNDAMÅL
- Ta — -"- -"- GATUTRAFIKÄNDAMÅL
- Tj — -"- -"- JÄRNVÄGSÄNDAMÅL
- A — -"- -"- ALLMÄNT ÄNDAMÅL
- Tm — -"- -"- MOTORTRAFIKÄNDAMÅL
- J — -"- -"- INDUSTRIÄNDAMÅL
- Tjz — MARK ELLER DEL AV JÄRNVÄGSOMRÅDE TILLGÄNGLIG FÖR ALLMÄN GATUTRAFIK

- V — VATTENOMRÅDE
- MARK SOM ICKE FÅR BEBYGGAS

- Ea — OMRÅDE FÖR AVLOPPSPUMPSTATION
- I II — ANTAL VÅNINGAR
- BYGGNADSHÖJD
- + 00.0 — GATUHÖJD
- + 00.0 — GÄLLANDE GATUHÖJD
- (+ 00.0) — -"- -"- AVSEDD ATT UTGÅ
- FÖRBUD MOT UTFART TVÄRSTRECK MED PIL MARKERAR FÖRBUDETS SLUT
- KONNEKTIONSLINJE
- u — MARK TILLGÄNGLIG FÖR UNDERJORDISKA LEDNINGAR

Gräns för område som undantagits från fastställelse enl länsstyrelsens beslut 1977-02-03

Tillhör Härnösands kommuns byggnadsnämnds protokoll den 1976-04-21 § 169
SVEN KAHLSTRÖM

Tillhör Härnösands kommunfullmäktiges protokoll den 1976-06-10 § 110
BO SAHLMAN

1977-02-03
fastställde länsstyrelsen i Västernorrlands län denna ÄNDR. AV STADSPLAN
Beslutet har ~~enligt 150 § tredje stycket bygg-nadslagen~~ vunnit laga kraft.
Härnösand 1979-03-07
genom
MAJ-BRITT ÖBERG

Kopians riktighet med originalet
Bestyrkes:
Härnösand den 1979-03-20
Gillmar Hagström

Förslag till ändring av stadsplanen för del av

BONDSJÖSTADEN och ÄNGET
Härnösands kommun

(Norra Infarten)

upprättat å stadsarkitektkontoret i Härnösand i oktober 1975

STADSPLANEKARTA

Härnösand 1975-10-15, rev 1976-04-21

Erik Gud
Stadsarkitekt / Karl Andersson
Stadsplaneingenjör

SKALA 1:1000

HÄRNÖSAND 77.02.03 A

S770203
149 A

HÄRNÖSAND 1977-02-03 A