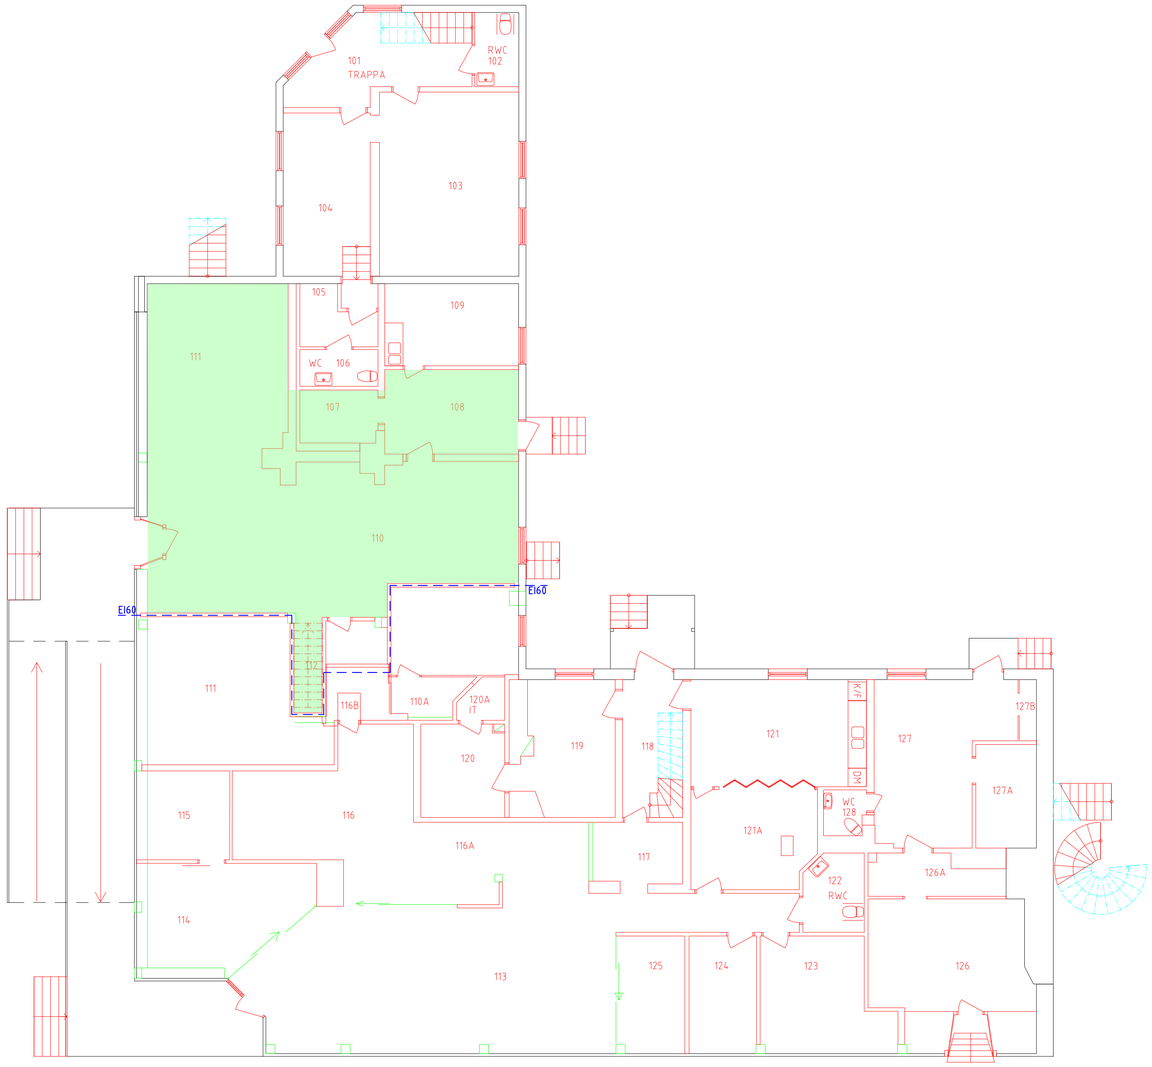

SKALA 1:100

0 1 2 5 10

METER

MODELLUPPDATERINGAR				
DATUM	FORETAG	TELEFON NR	SIGN.	BESKRIVNING
2018-11-28	AMAX Konsult	019-18 97 12	VM	10001 Stadshuset Annexet Plan 2
2021-05-19	AMAX konsult AB	019 18 97 12	VM	Uppdatering enl. underlag. vägggipning mellan 103-104
2024-09-18	Botinås kommun	----------	SB	Uppmätt och uppdaterad - Samir
--------	----------	----------	--	----------
--------	----------	----------	--	----------
