


GÅFAB

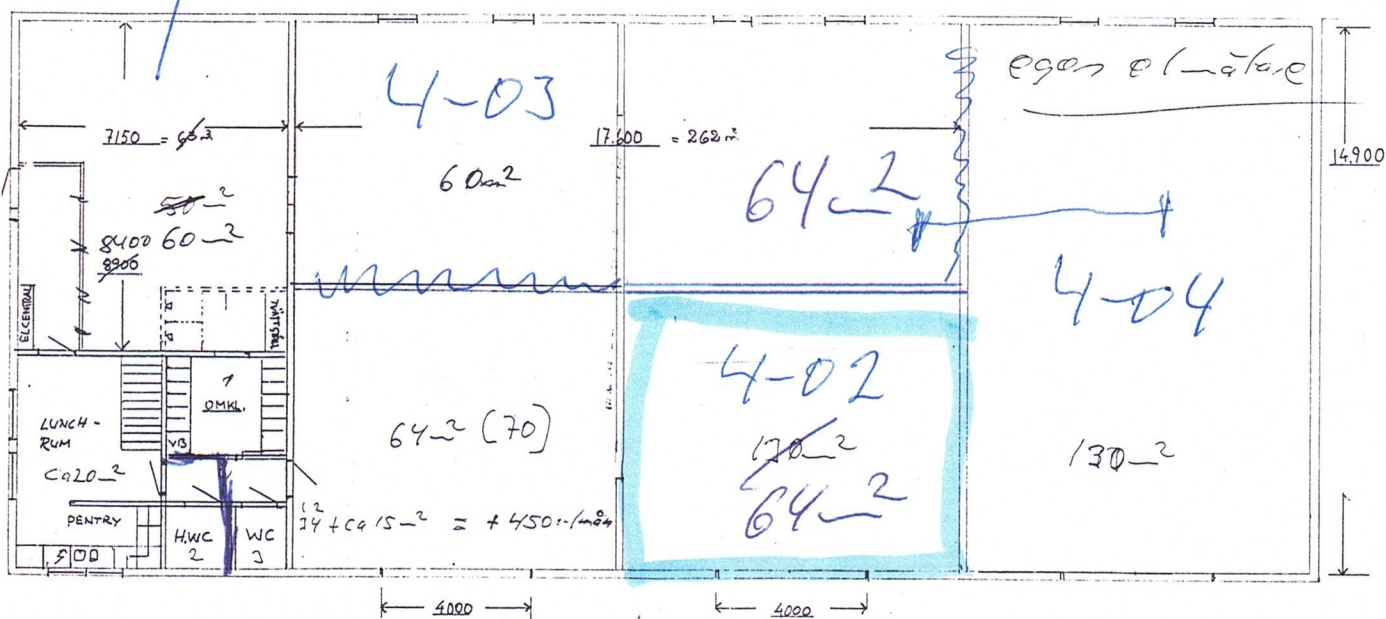

Hus A