


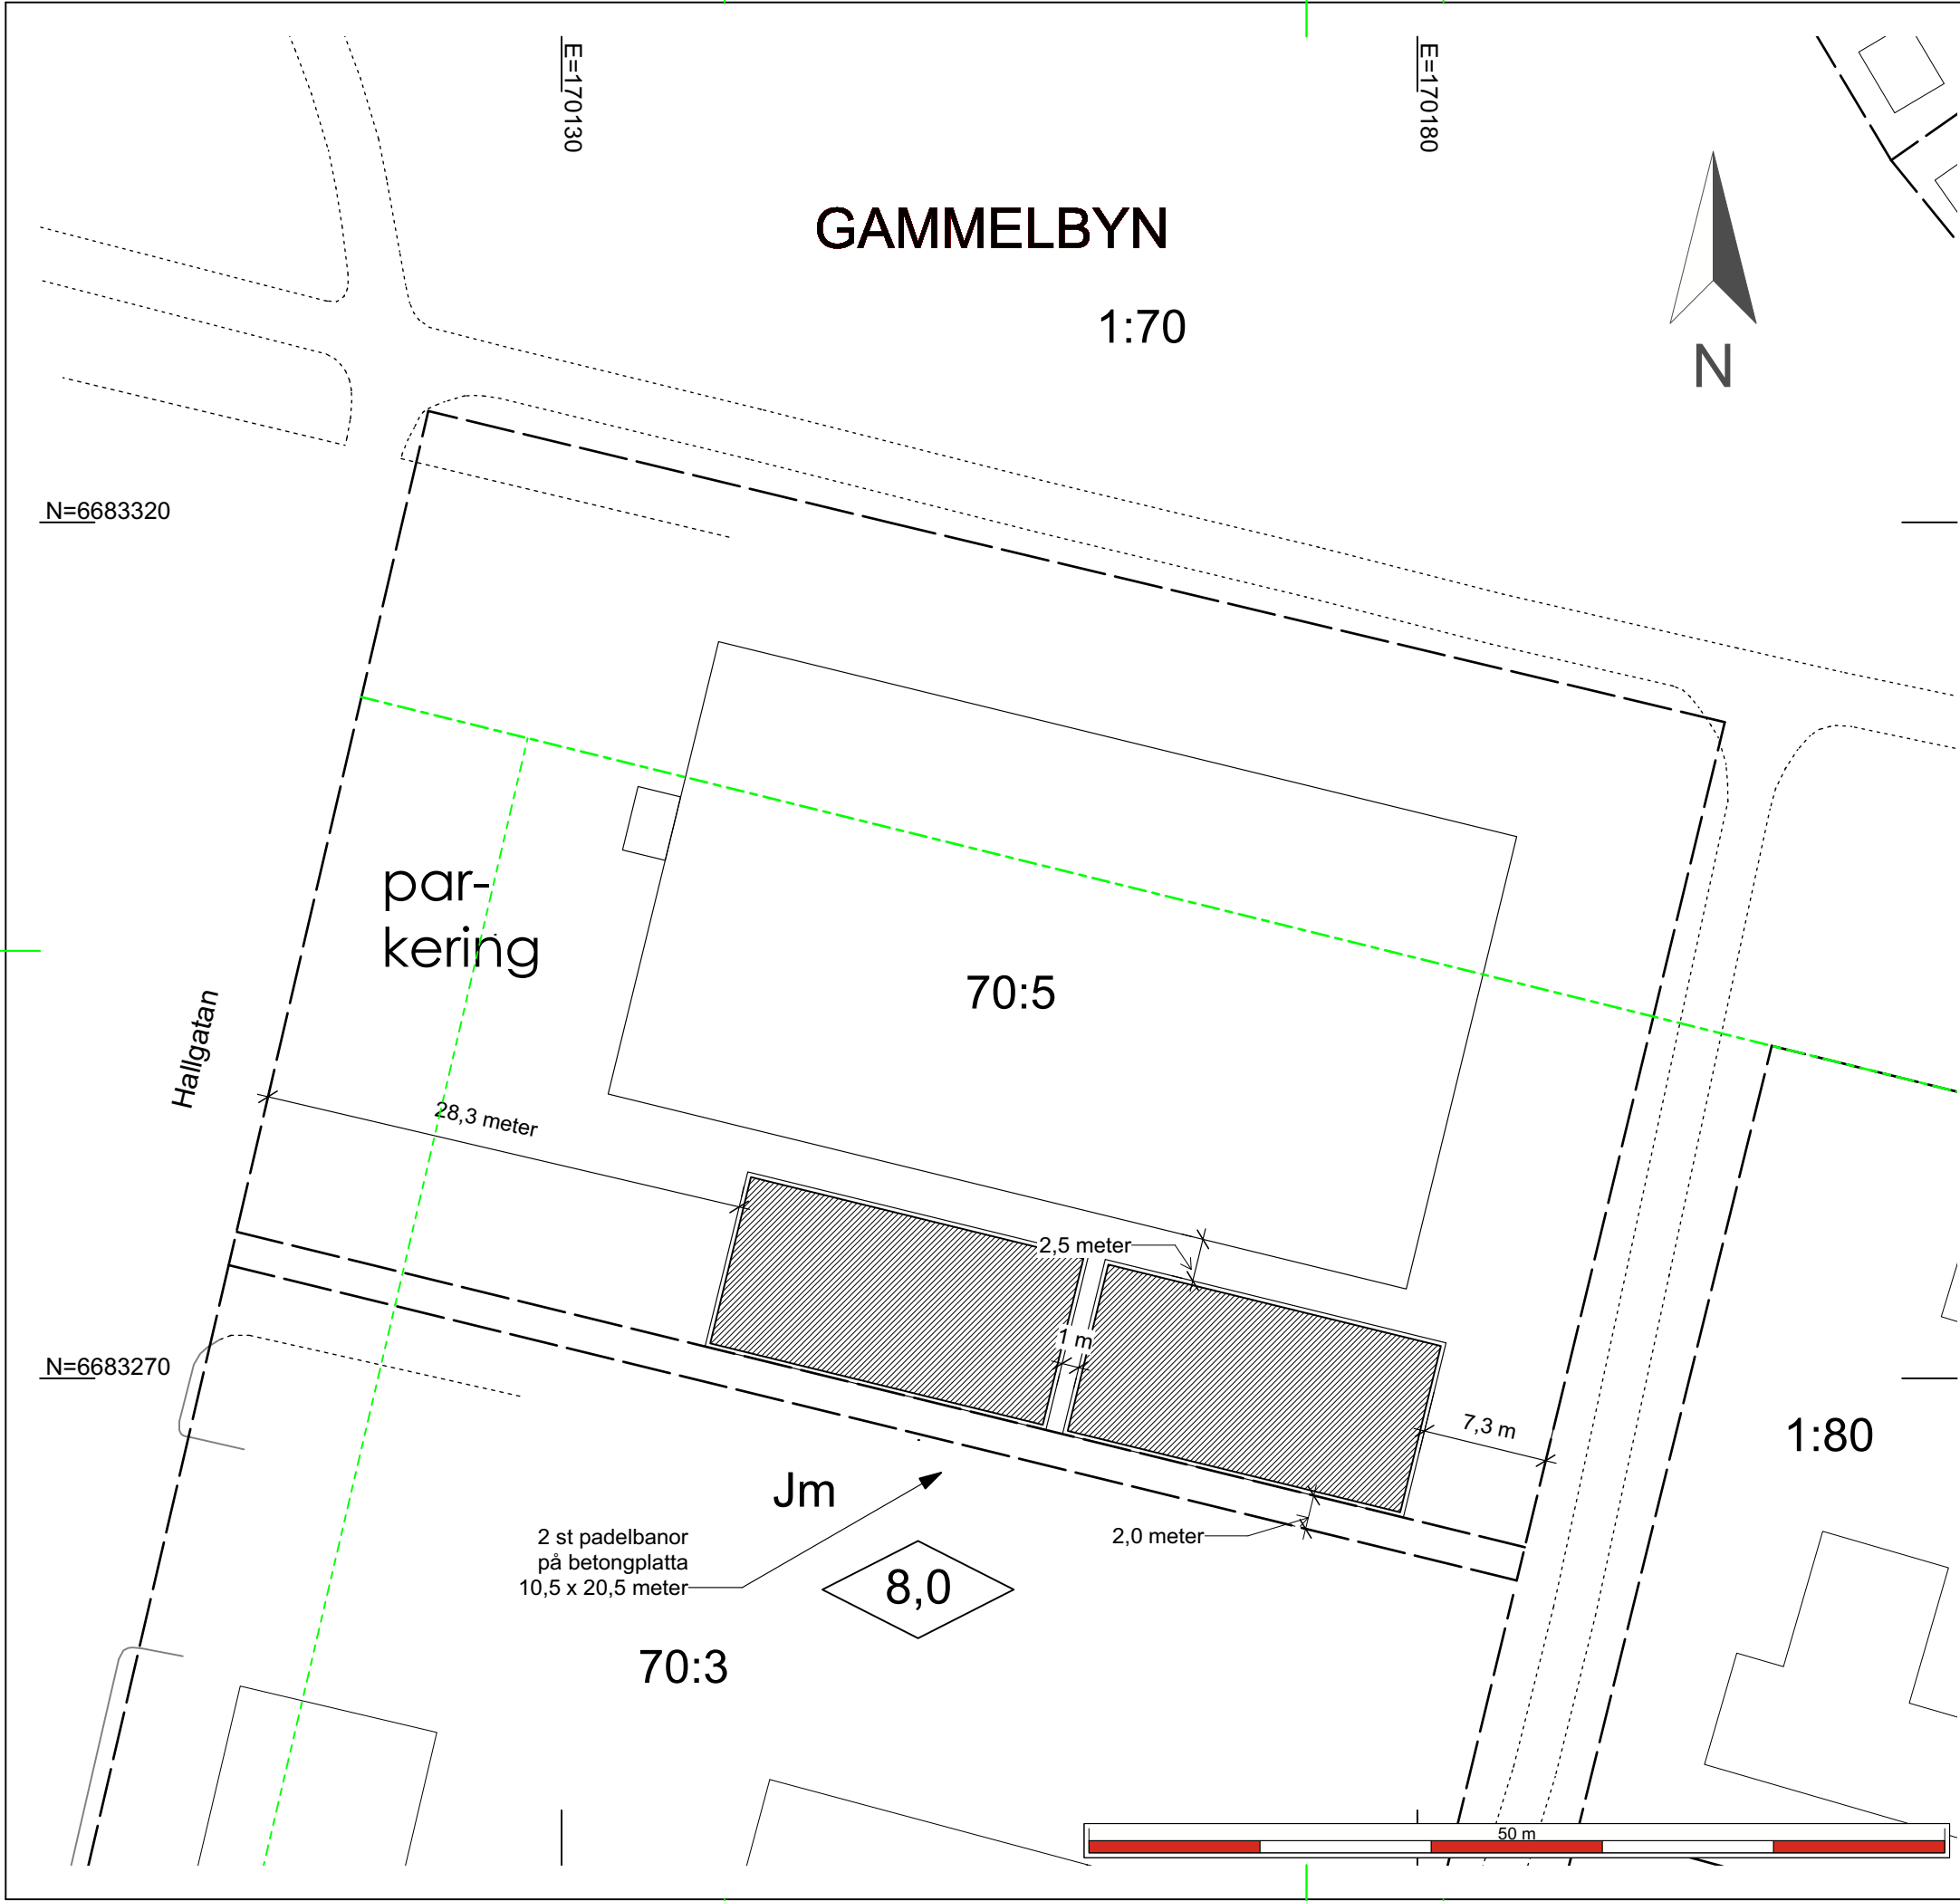

Teckenförklaring

1:2

Fastighetsbeteckning

Fastighetsgräns

Väggkant

Gång-/cykelväg

Parkering

Byggnad

Detaljplanebestämmelser

Jm

Småindustri

8,0

Byggnadshöjd

Områdesgräns

Bestämmelsegräns

Mark som inte får bebyggas

Fastighetsgränser ej kontrollerade i fält

Byggnader tolkade utifrån ortofoto

BYGGLOVSHANDLING

SITUATIONSPLAN

9 mars 2021

Nya padelbanor utomhus

kreaPlan arkitektkontor

Befintlig hallbyggnads storlek och läge ändrat efter mätning

Per Andersson

Placering ändrad

Hagagatan 42
113 47 STOCKHOLM
Tel. 070-638 39 28

Baskarta

Gällande fastigheten Gammelby 70:5
Östhammars kommun, Uppsala län

DATUM	Dnr:	GÄLLANDE DETALJPLAN	
2021-02-10	BMN-2021-234	03-86:295	
RITAD AV		MÄTMETOD	
Fredrik Svensson			
SKALA	FORMAT	NUMMER	KOORDINAT- HÖJDSYSTEM
1:400	A3	21-47	SWEREF 99 1800 RH2000

Sektor Samhälle
Östhammars kommun
Box 66
742 21 Östhammar