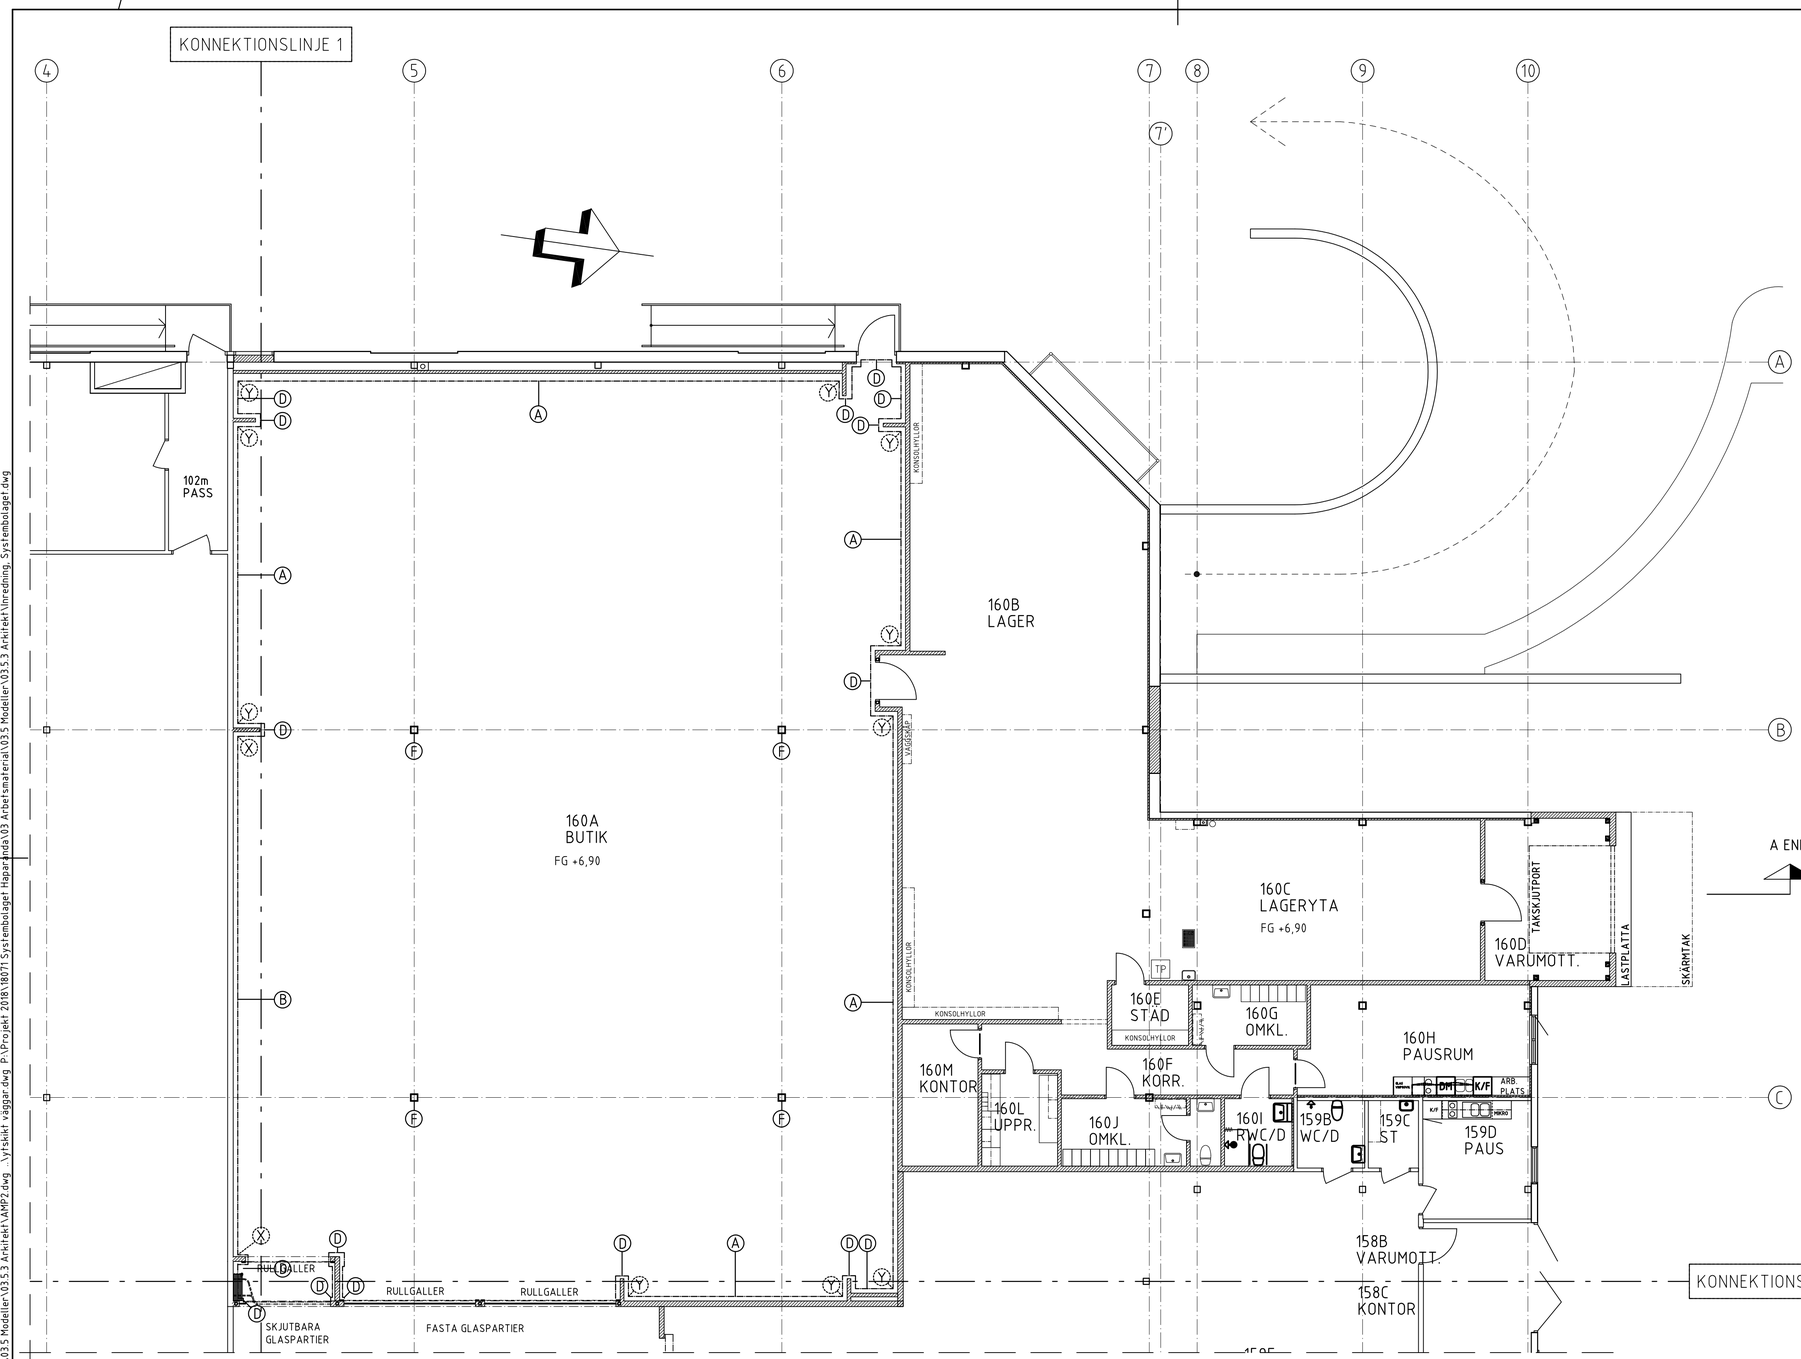

A ENL. A-40-2-101

FÖRKLARINGAR

(A) - Vägg ovan hyllor (ovan 1600 mm öfg) förbereds för tapetsering, målningskod: 56-03512, Glans 7, NCS S 1000-N

(B) - Utgångsvägg vävklistras med microlit utan gräng, målningskod: 56-03526, Glans 7, NCS S 2002-Y

(D) - Nischvägg och vägg vävklistras med microlit utan gräng, målningskod: 56-03526, Glans 7, NCS S 1000-N

(F) - Pelare vävklistras med microlit utan gräng, målningskod: 56-03526, Glans 7, NCS S 2002-Y

(X) - Kulörgräns i innerhörn (alt ytterhörn), målning avslutas i hörnet, se detalj 1

(Y) - Kulörgräns 200 mm från innerhörn, se detalj 1

DETALJER 1, 2 & 3 (EJ SKALENLIGA)

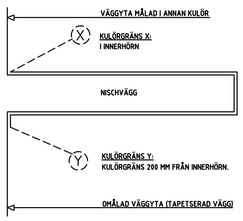

1 PRINCIPDETALJ FÖR KULÖRGRÄNS HORISONTALSNITT, SKALA 1:10

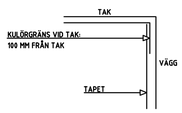

2 PRINCIPDETALJ FÖR KULÖRGRÄNS VERTIKALSNITT, SKALA 1:10

SKALA 1:100

0 1 2 5 10
METER

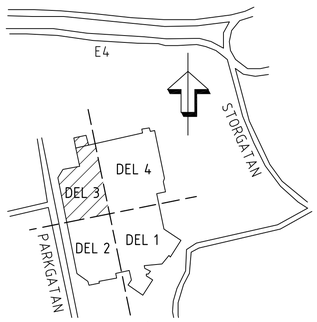

ORIENTERINGSPLAN (EJ SKALENLIG)

BET	ANT	ÄNDRINGEN AVSER	SIGN	DATUM
C		Relationshandling	VG	2019-06-03
B	2	PM 5	HN	2019-03-07
A		PM 1 - Bygghandling	HN	2018-12-20

RELATIONSHANDLING

BESTÄLLARE coop Norrbotten

KONSULT a och d arkitektkontor

KONSUMENTEN 1, HAPARANDA

SYSTEMBOLAGET HAPARANDA 2506

X	A	a och d arkitektkontor AB	tel: 0920-23 32 50
	M	Ramböll Sverige AB	tel: 010-615 60 00
	K	Ramböll Sverige AB	tel: 010-615 60 00
	W	Nordprojektering VVS AB	tel: 0920-28 08 90
	V	Nordprojektering VVS AB	tel: 0920-28 08 90
	E	Nordprojektering EL AB	tel: 0920-28 08 80

UPPDRAG NR	RITAD AV	HANDLÄGGARE
18071	AW	HN
DATUM	ANSVARIG	
2018-11-01		

PLAN 2, DEL 3
YTSKIKT VÄGGAR I BUTIK

SKALA	NUMMER	BET
1:100 (A1)	A-44-1-2232	C

XREF: P:\Projekt 2018\18071 Systembolaget Haparanda\03 Arbetsmaterial\03.5 Modeller\03.5.3 Arkitekt\AMP2.dwg , \ytskikt väggar.dwg P:\Projekt 2018\18071 Systembolaget Haparanda\03 Arbetsmaterial\03.5 Modeller\03.5.3 Arkitekt\Vinredning, Systembolaget.dwg

PLO: 2019-06-03 10:16 P:\PROJEKT 2018\18071 SYSTEMBOLAGET HAPARANDA\03 ARBETSMATERIAL\03.5 MODELLER\03.5.3 ARKITEKT\RIT DEFINITIONER\A-44-1-2232.DWG VICTORIA GROTH

LAGER: SB11