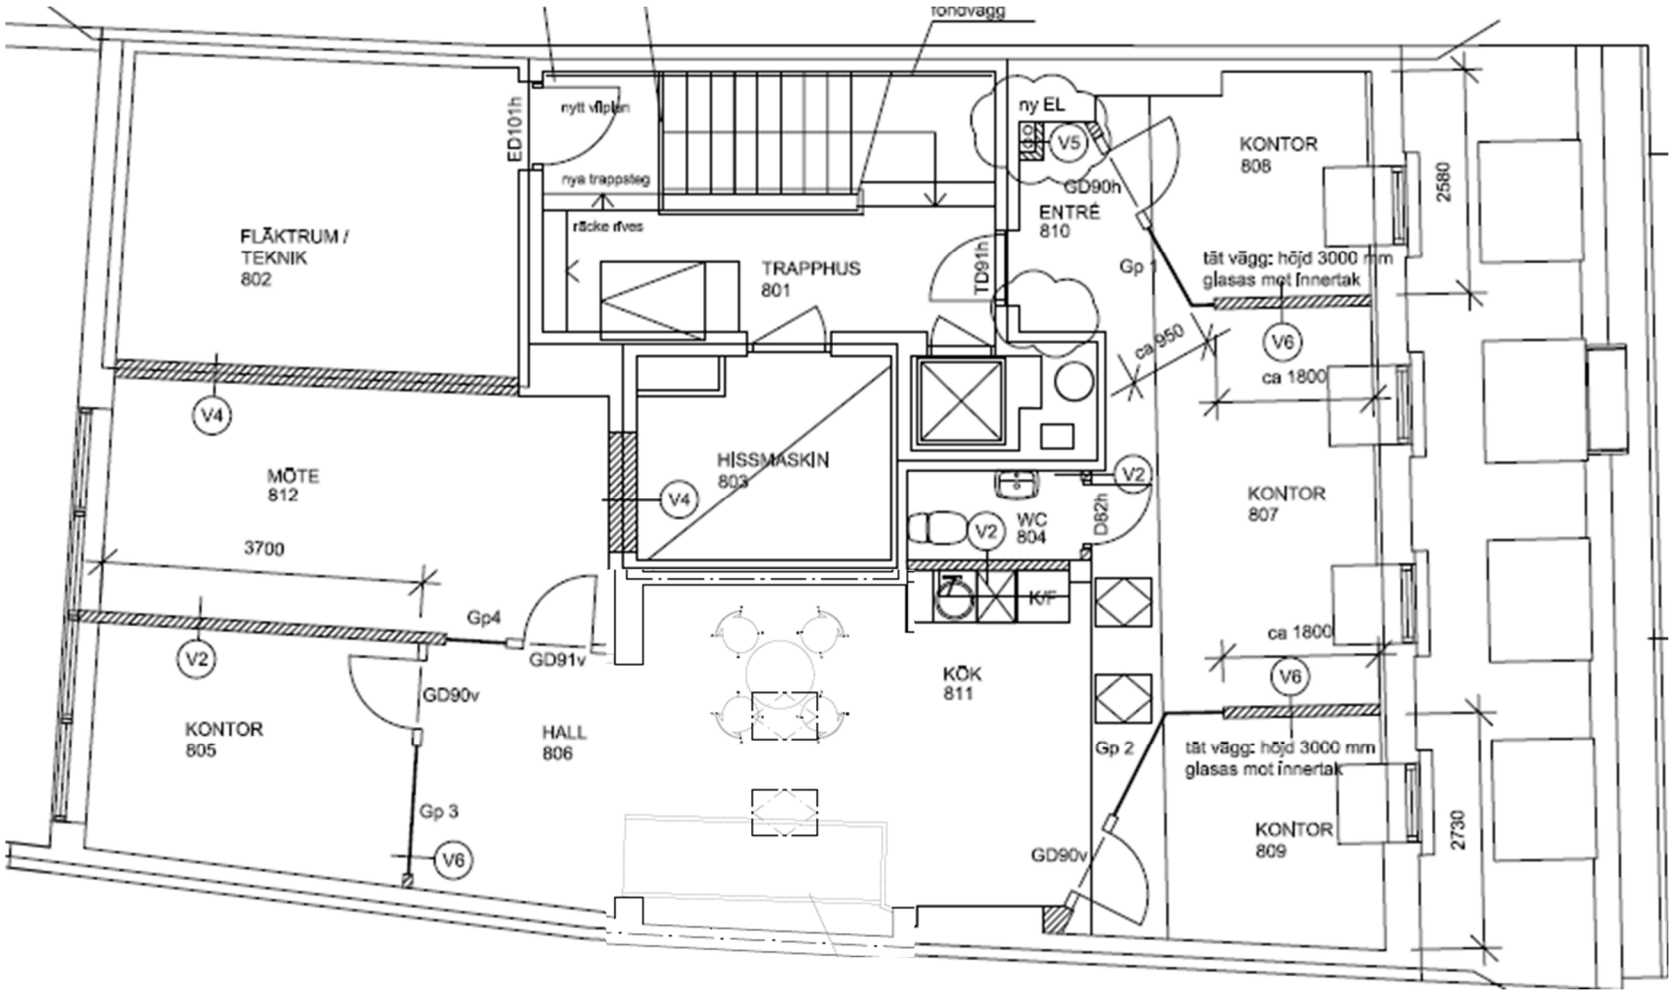
FLÄKTRUM /
TEKNIK
802
ED101h
nytt vilplan
nya trappsteg
räcke rives
TRAPPHUS
801
TD91h
ny EL
V5
GD90h
ENTRÉ
810
KONTOR
808
2580
Gp 1
tät vägg: höjd 3000 mm
glasas mot innertak
ca 950
V6
ca 1800
V4
MÖTE
812
HISSMASKIN
803
V4
V2
WC
804
D82h
KONTOR
807
3700
K/F
Gp4
GD91v
V2
GD90v
KÖK
811
ca 1800
V6
KONTOR
805
HALL
806
Gp 2
tät vägg: höjd 3000 mm
glasas mot innertak
Gp 3
V6
GD90v
KONTOR
809
2730