


RITNINGEN ÄR BASERAD PÅ BEF:
RITINGSUNDERLAG OCH KONTROLLMÅTT
PÅ PLATS.

..... BRANDCELLSGRÄNS EI60

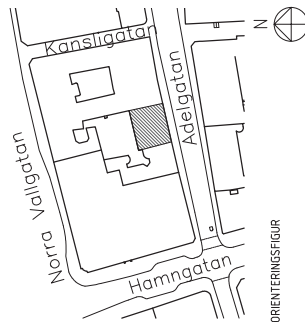

ORIENTERINGSGIFUR


RELATIONSHANDLING

RELATIONSHANDLING



www.sydarikonstruktioner.se



TELEFON: 040 599100 FAX: 040 496260

LEPPAS MI	BITAD / KING TRAIL RD AV	HANDLASSARE
-----------	--------------------------	-------------

15722	AA	M BELIN
-------	----	---------

DATUM	ANGSTADG
2016 03 21	MÄRTEN REIN

[illegible]

KV. SUVALPERUP 12 - MALMU


ÖVERSIKT, PLAN 5

[illegible]

1:50	1:100	A-40-1-1501	-
------	-------	-------------	---

XREF: LAGER: SB11