
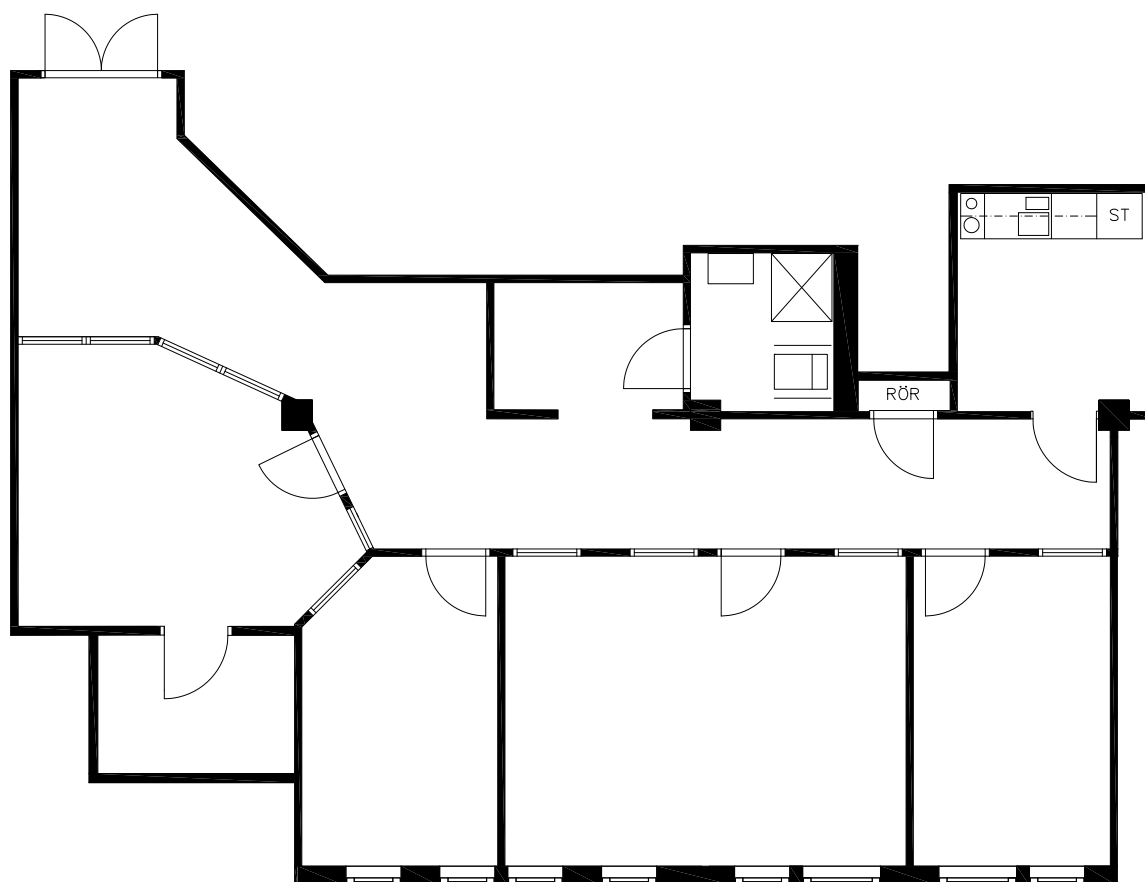
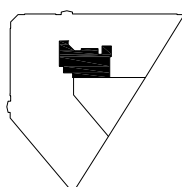


1:100 (A4)

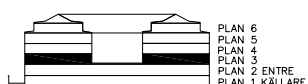

**Palmung Mellin
Fastigheter**

Gruvgatan 35

HÖGSBO 33:5 LOKAL 306

BEFINTLIGT UTSEENDE, PLAN 3 1TR (Ljussgård)

RITAD AV M. SIMU, EFTER ÄLDRE UNDERLAG FRÅN C.NOWAK
KJELLGREN KAMINSKY ARCHITECTURE AB