

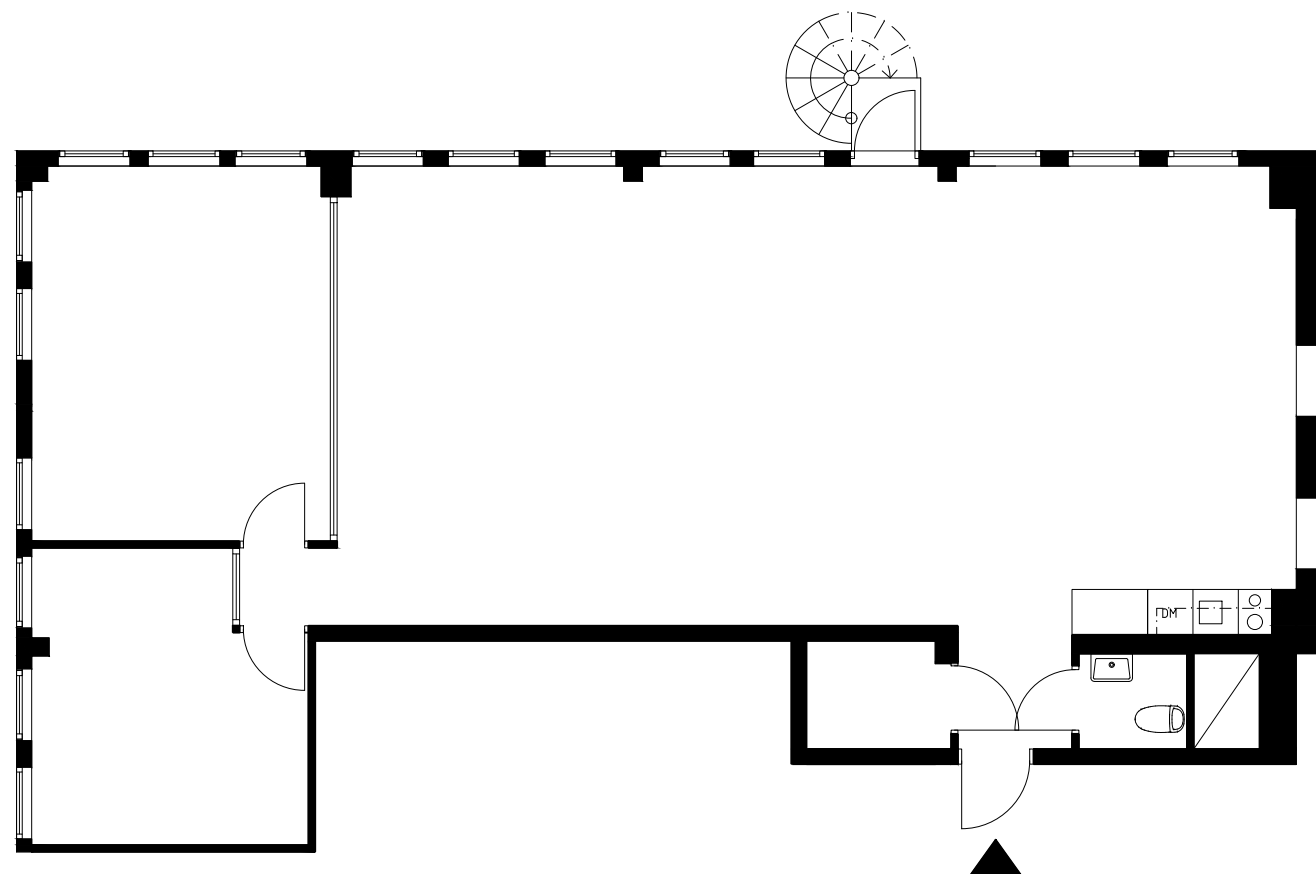


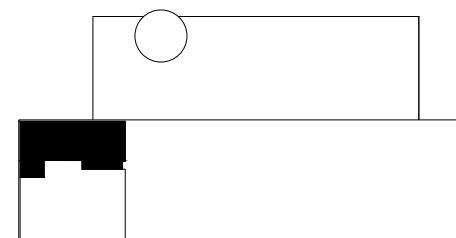

1 0 5 10m
1:100 (A3)

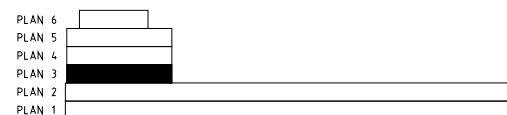

Palmung Mellin
Fastigheter

MARIEHOLMSGATAN 54

GAMLESTADEN 740:101
LOKAL 302
BEFINTLIGT UTSEENDE
RITNING UPPDATERAD AV A PERSDOTTER 260828
KAMINSKY ARKITEKTUR