


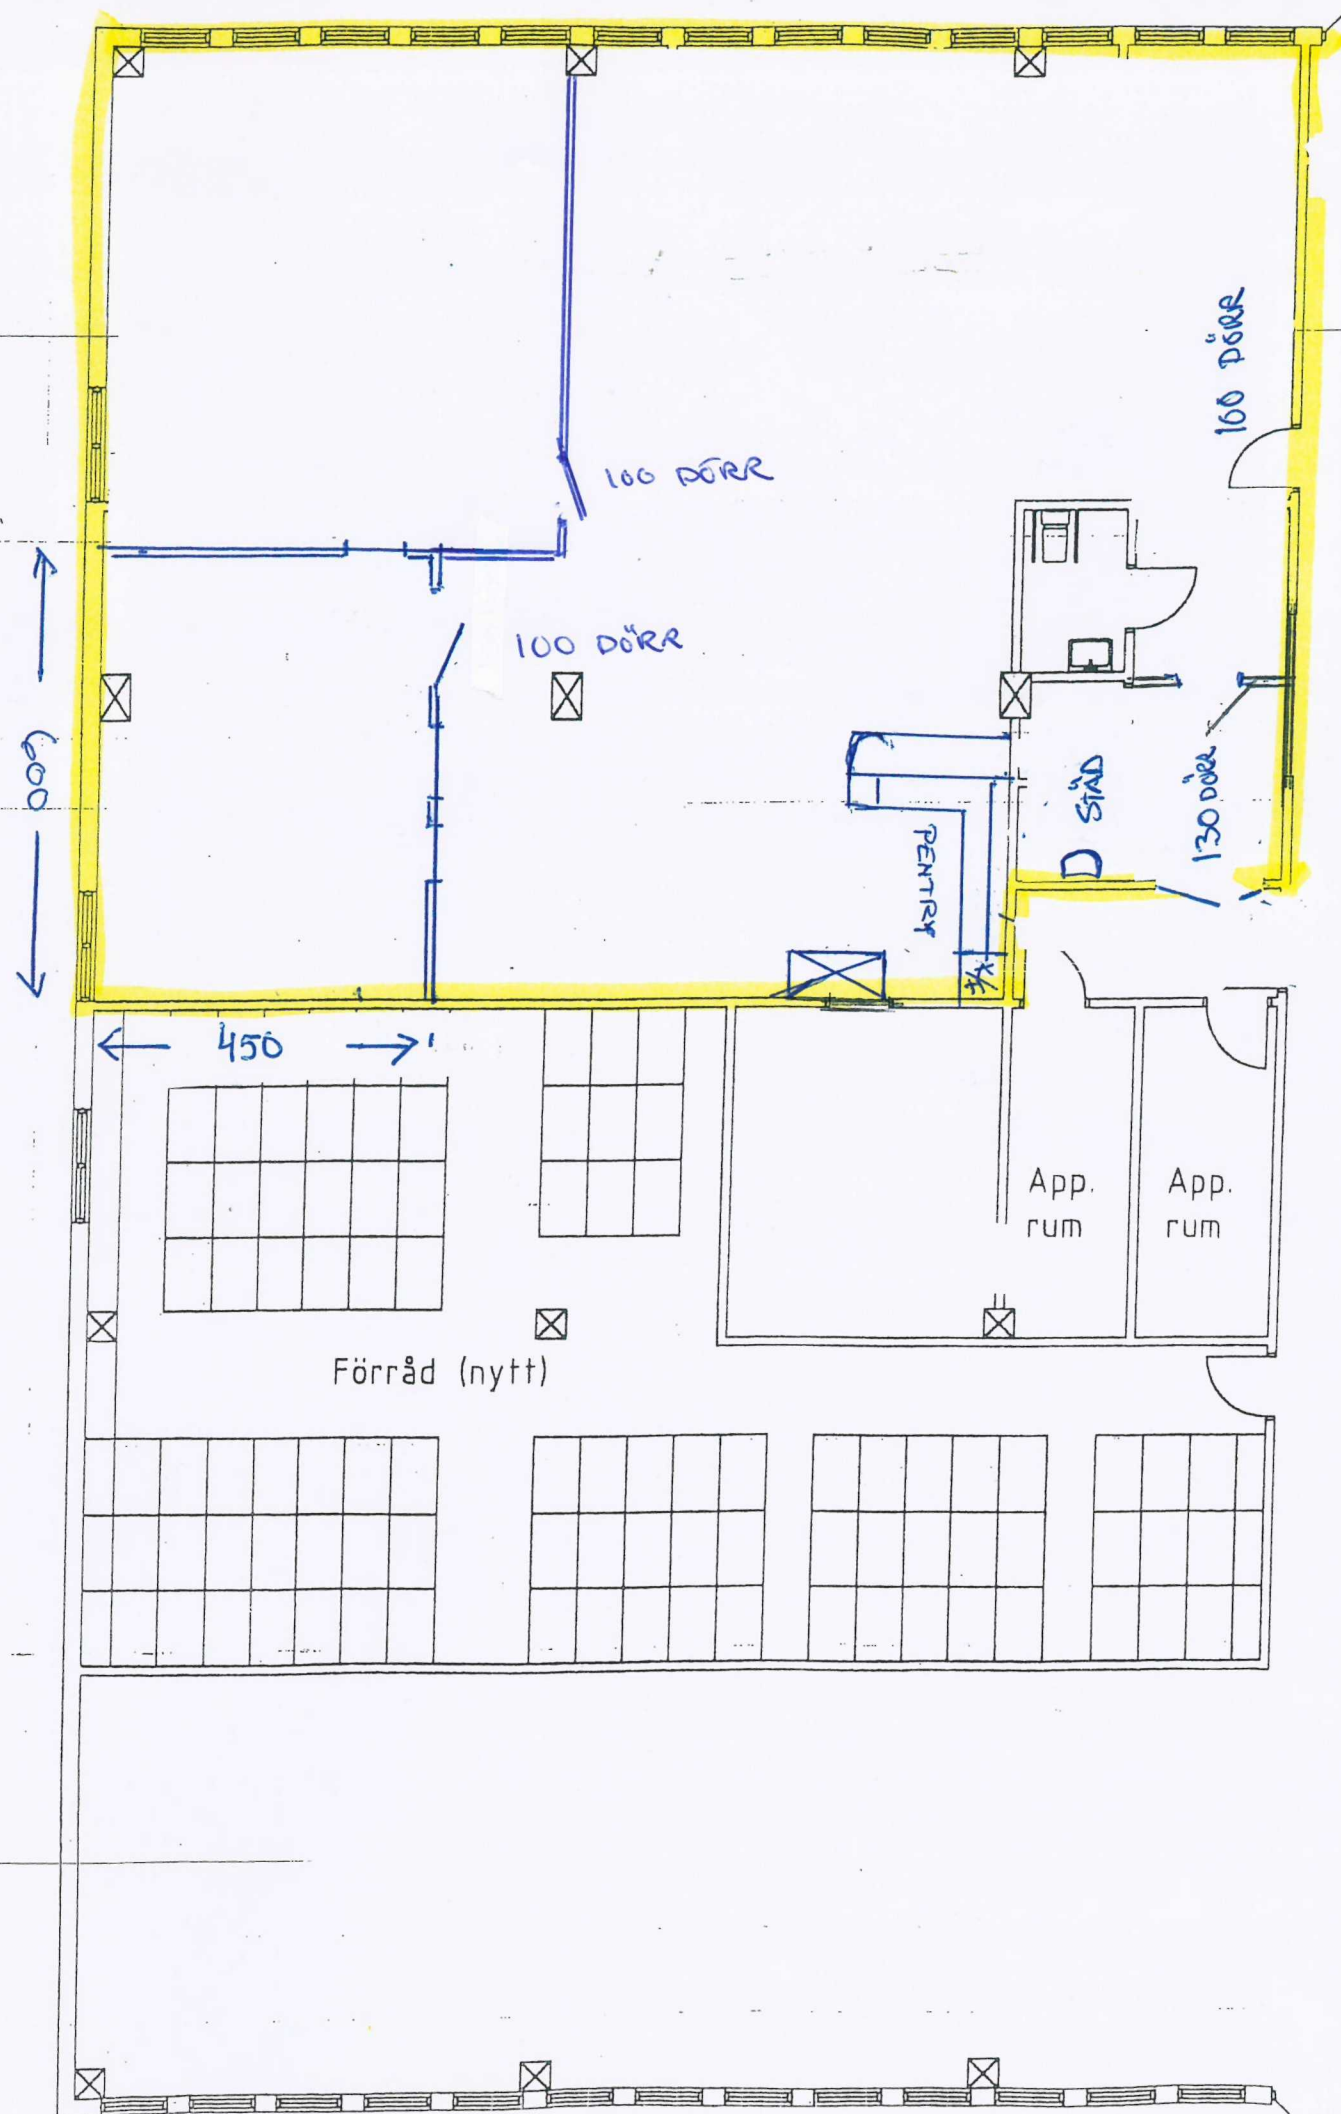

ENTRÉN

FÄRDIG RITNING ACADEMEDIA
EDUCTUS 2016

