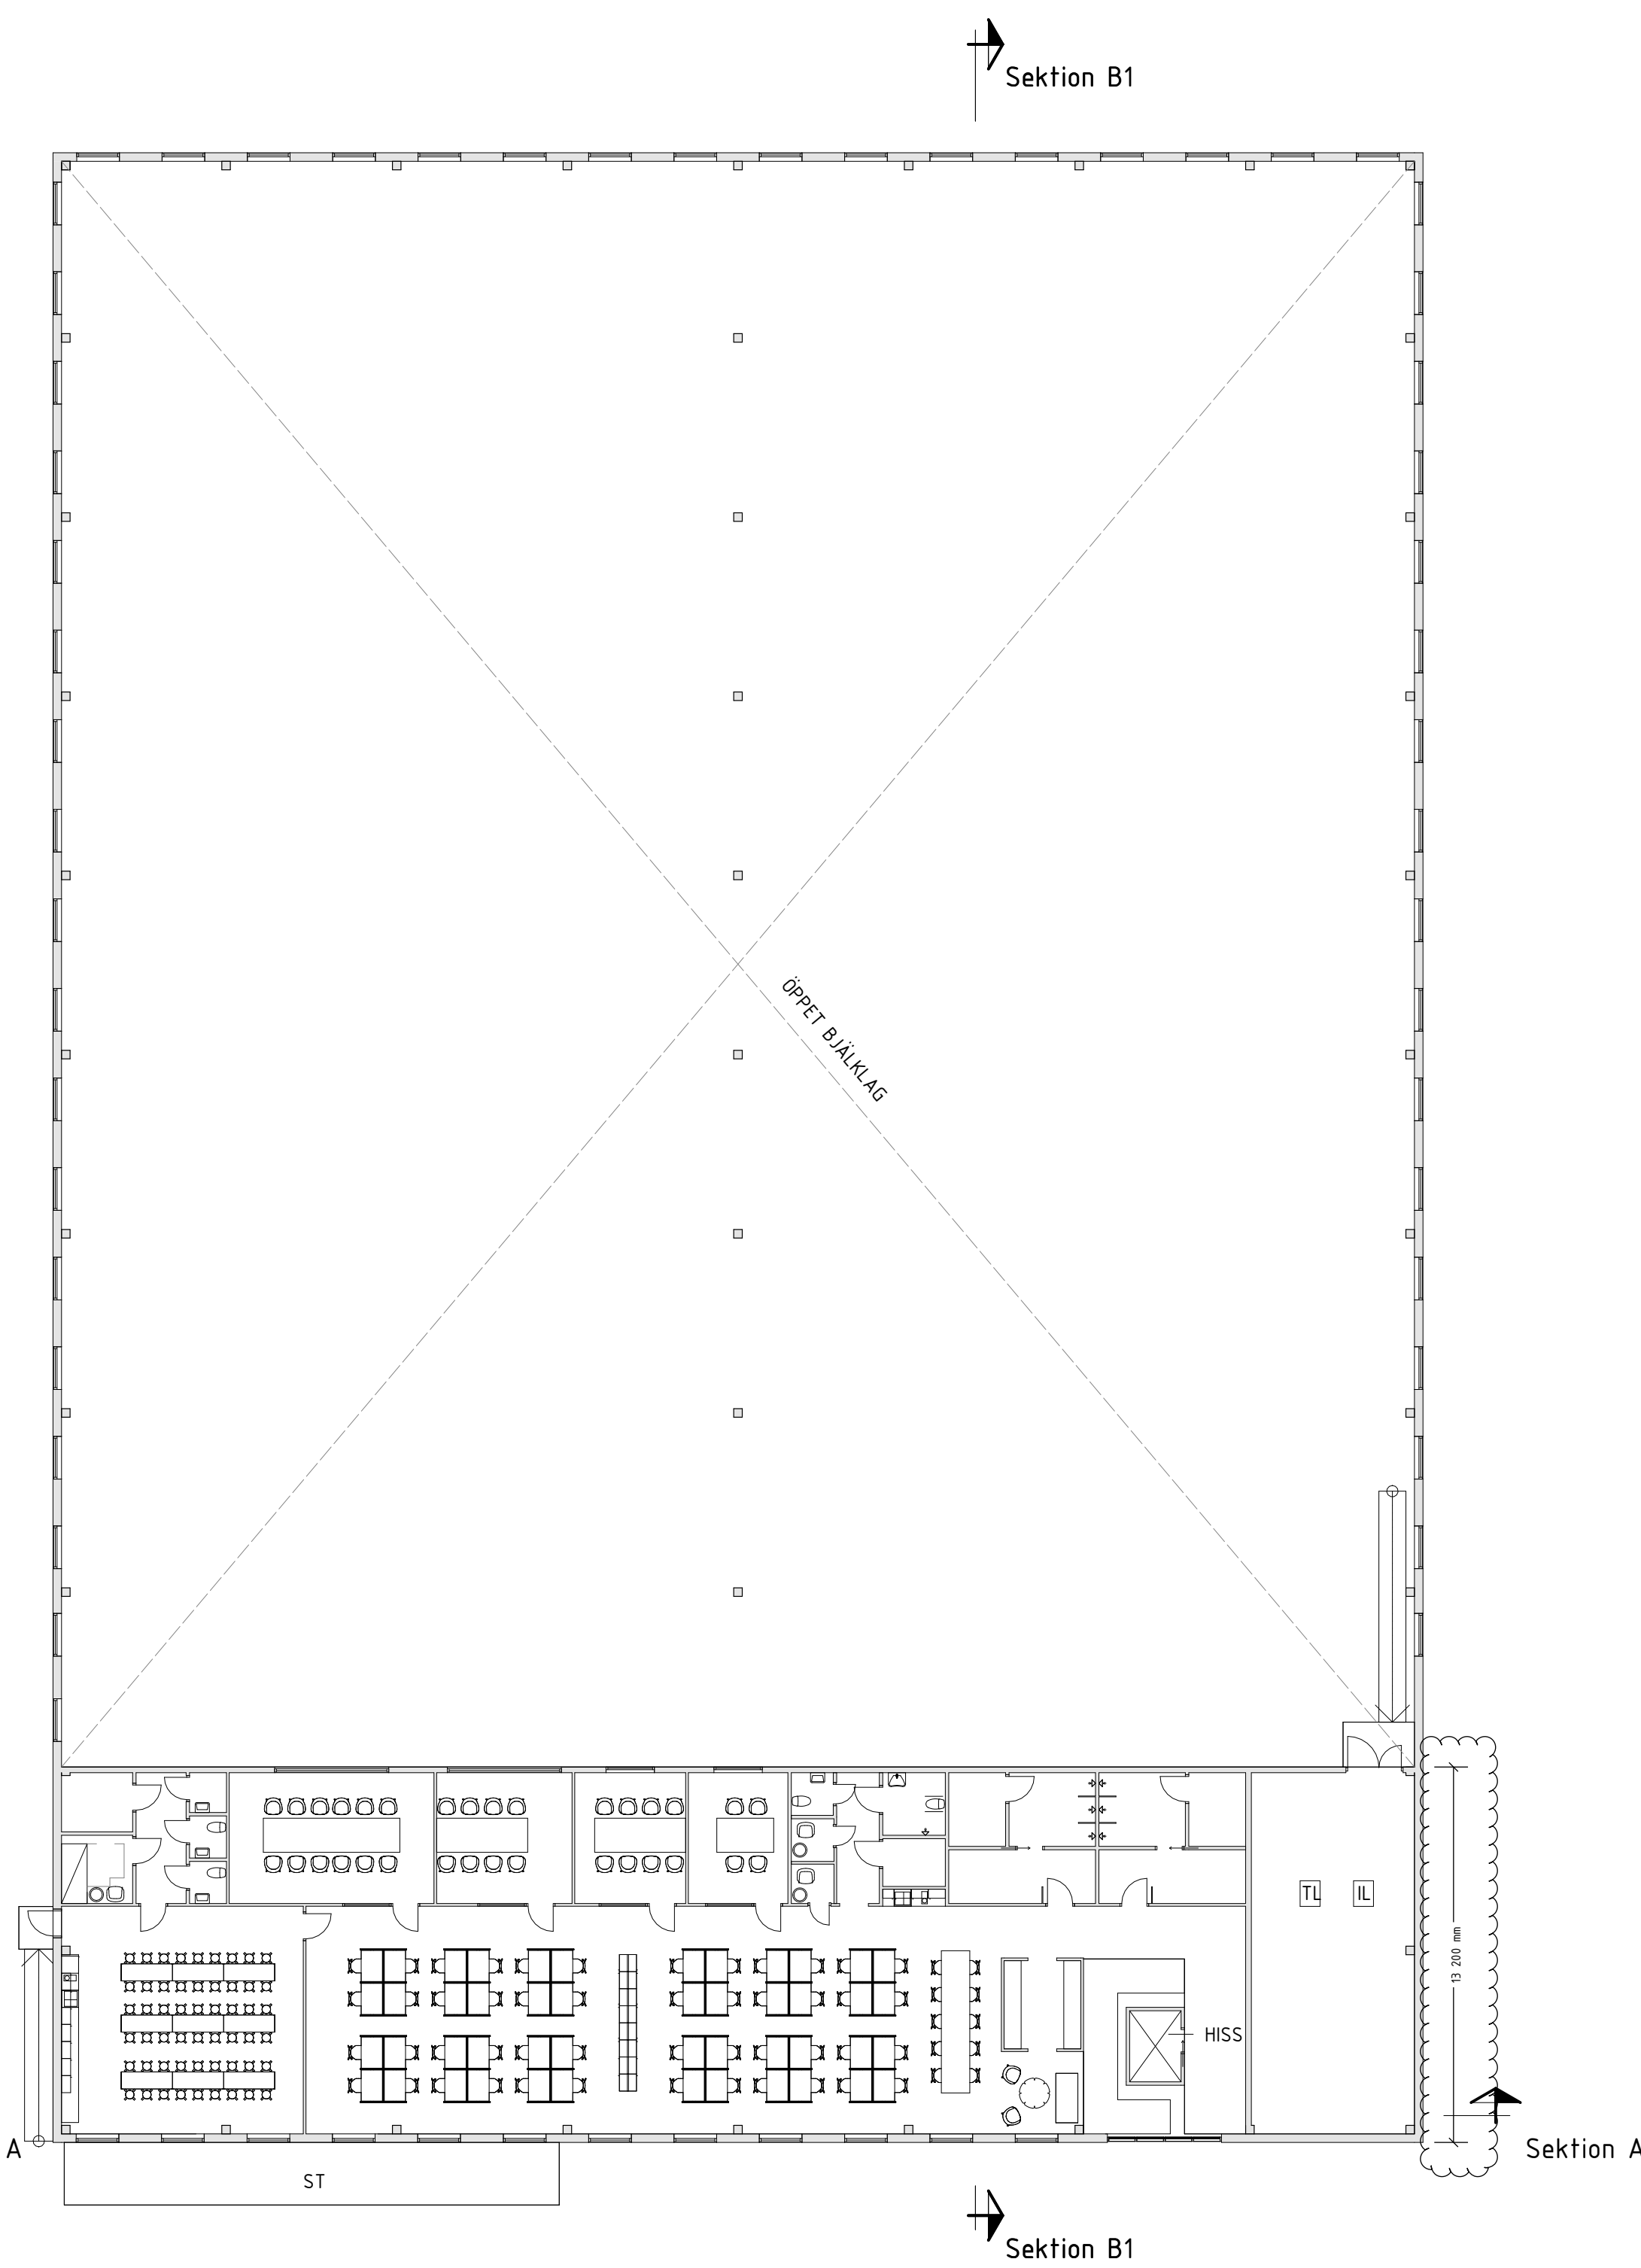
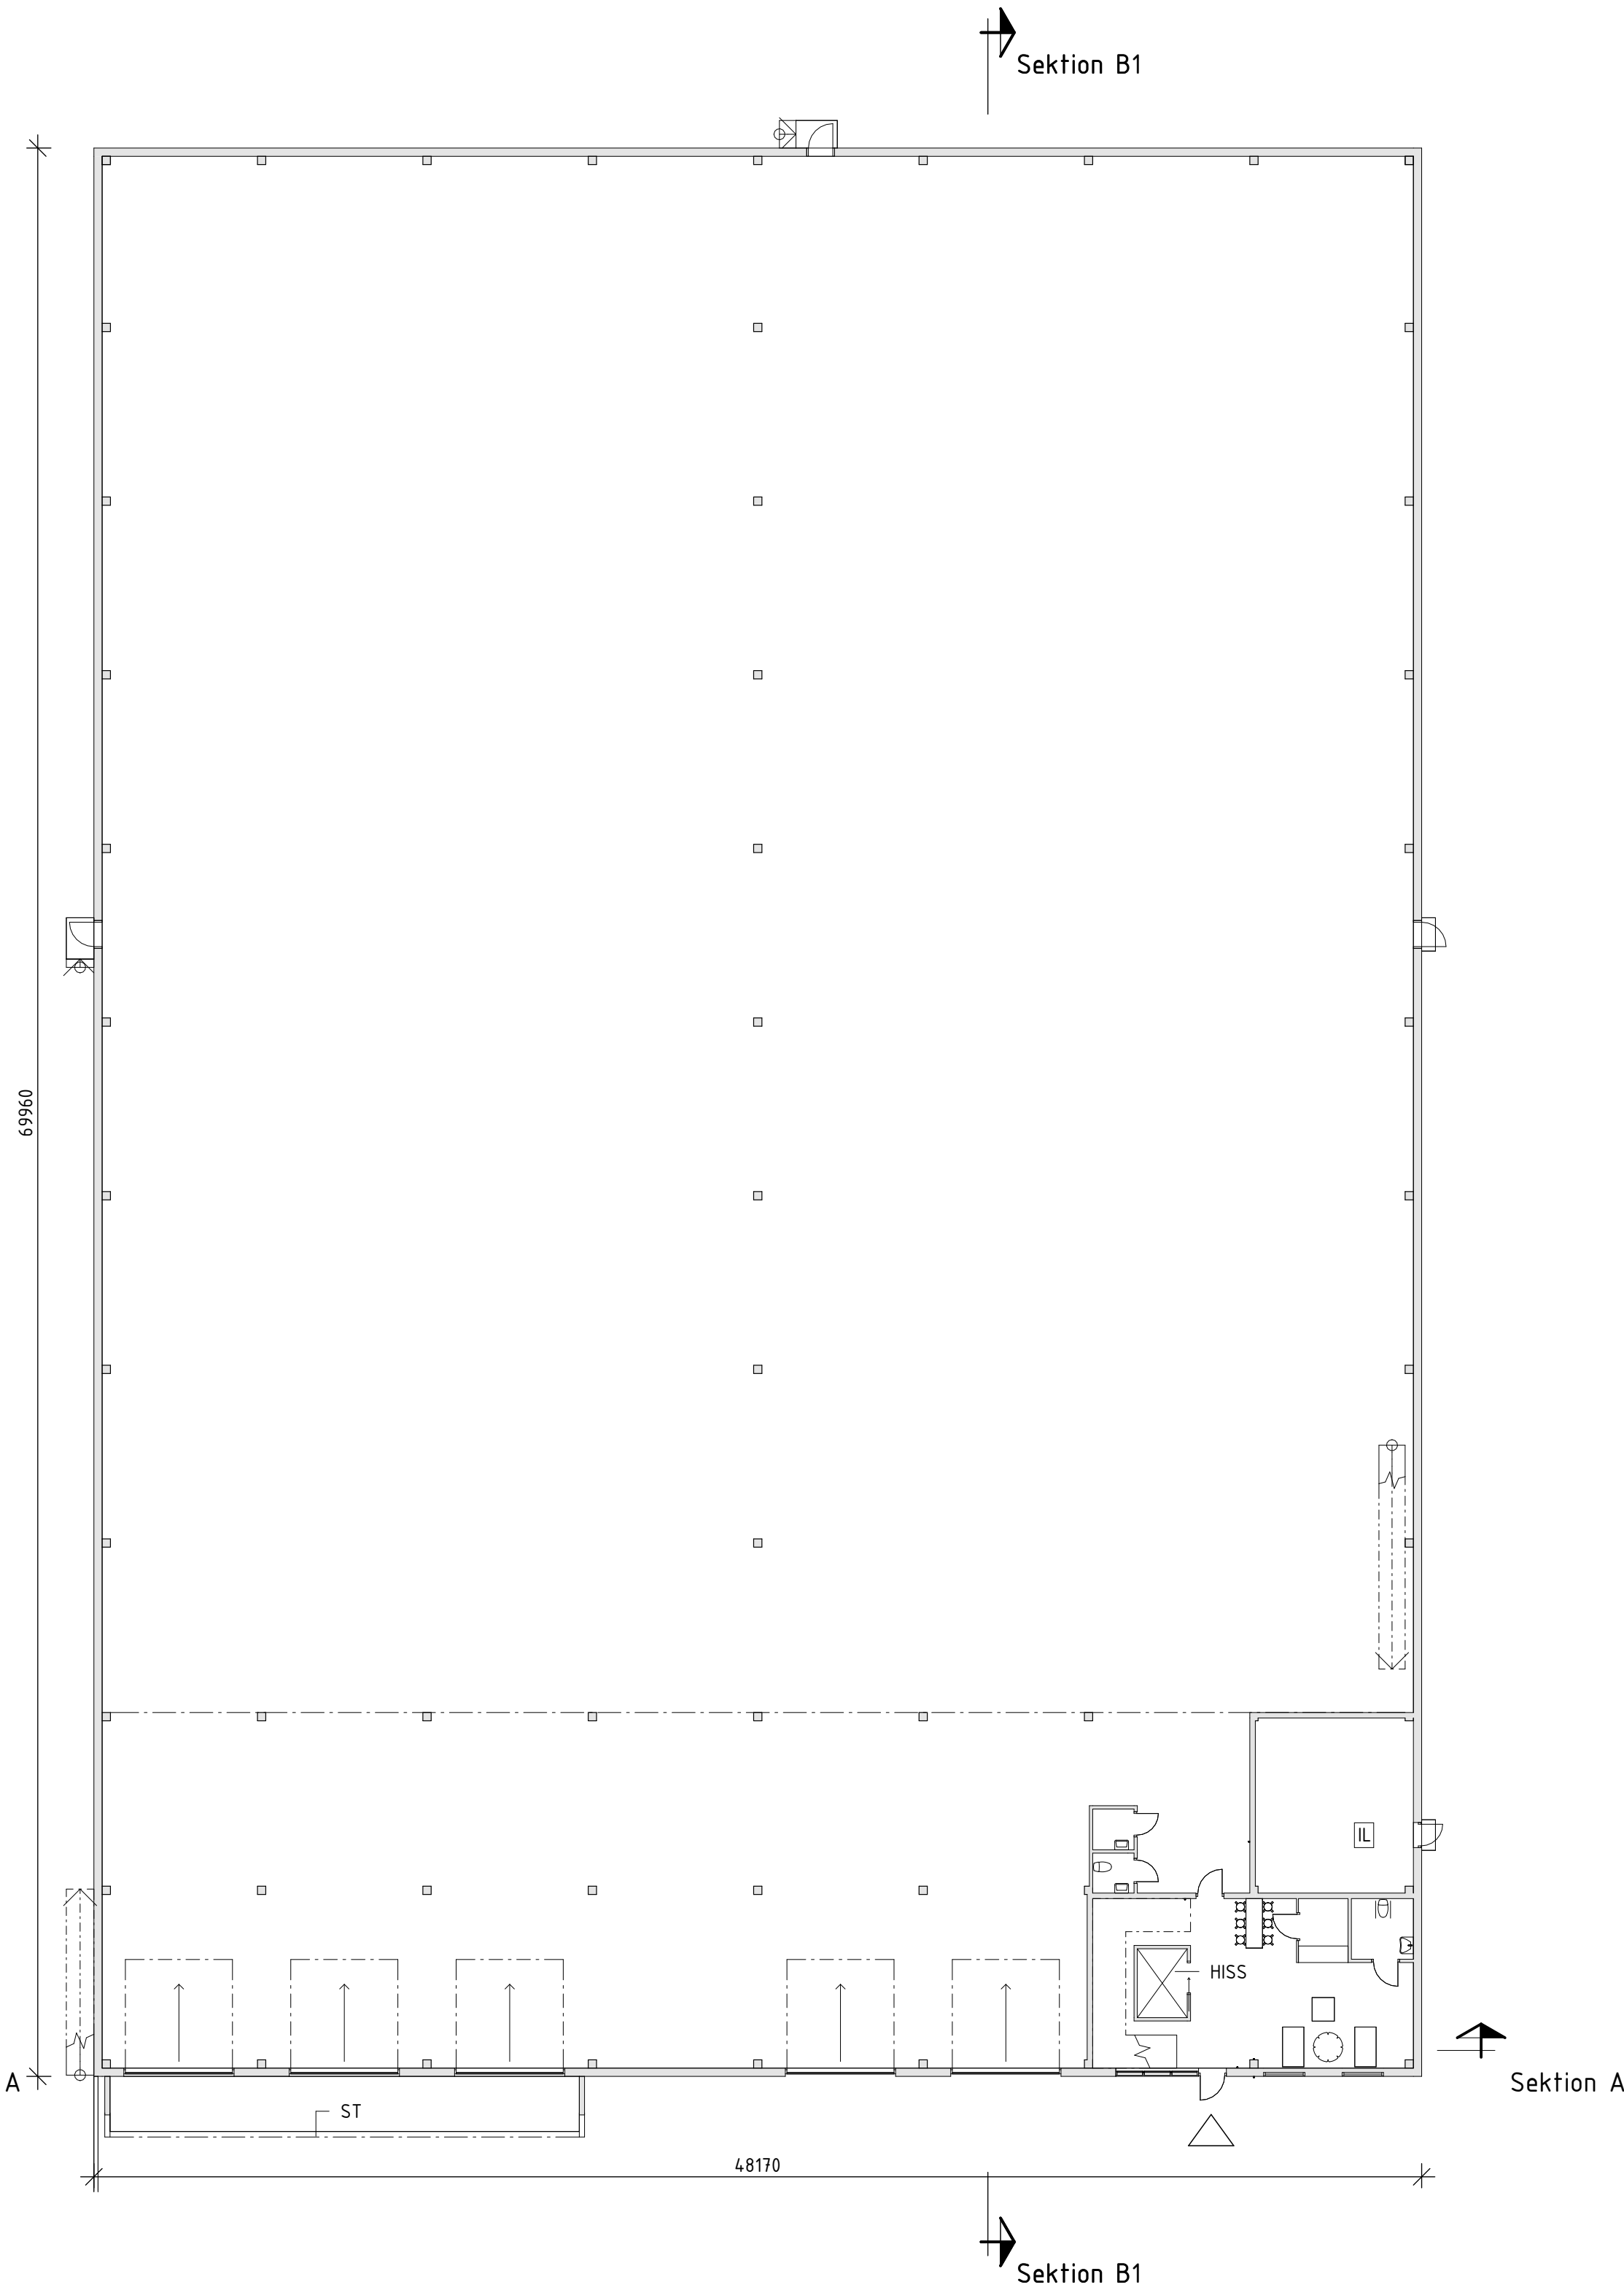


FÖRKLARINGAR

ALLA MÅTT ANGES I MM
HÖJDER ANGES I M ENL. RH2000

△ HUVUDENTRÉ

IL INSPEKTIONSLUCKA
ST SKÄRMTAK
TL TAKLUCKA

FÖRESKRIFTER

GÄLLANDE NORMER OCH BESTÄMMELSER: BBR 29

BRANDCELLSINDELNING OCH BRANDDÖRRAR ENLIGT
BRANDSKYDDSBEKRIVNING

HÄNVISNINGAR

A-00-1-001 SITUATIONSPLAN MED NBK

A-40-1-001 ÖVERSIKTSPLANER
A-40-1-002 TAKPLAN
A-40-1-003 ENTRÉPLAN & ENTRESOL
A-40-2-001 SEKTION A & B
A-40-3-001 ÖVERSIKTSFASADER
A-40-3-002 FASAD MOT SYDVÄST
A-40-3-003 FASAD MOT SYDÖST
A-40-3-004 FASAD MOT NORDÖST
A-40-3-005 FASAD MOT NORDVÄST


L-10-1-001 MARKPLANERINGSRITNING



B TILLOPPANDE MÅTT ÖVRE PLAN AM 2024-10-16

BET	ANT	ÄNDRINGEN AVSER	SIGN	DATUM
-----	-----	-----------------	------	-------

Jordbromalm 6:95

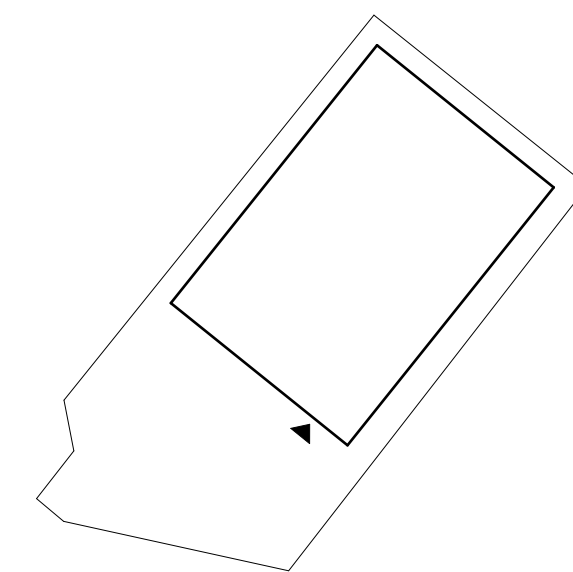

BYGGLÖVSHANDLING

MAREE

A	Maree Design & Projektbyrå AB	TEL: 08-20506100
K	Maree Design & Projektbyrå AB	TEL: 08-20506100

UPPDRAK NR 144	RITAD AV TL	HANDLAGGARE AM
DATUM 2024-10-02	ANSVARIG AM	

Jordbromalm 6:95, Haninge kommun

Nybyggnation av logistikhall

Planritning

Översiktsplaner

SKALA 1:200 (A1) NUMMER 1:400 (A3) BET A-40-1-001