


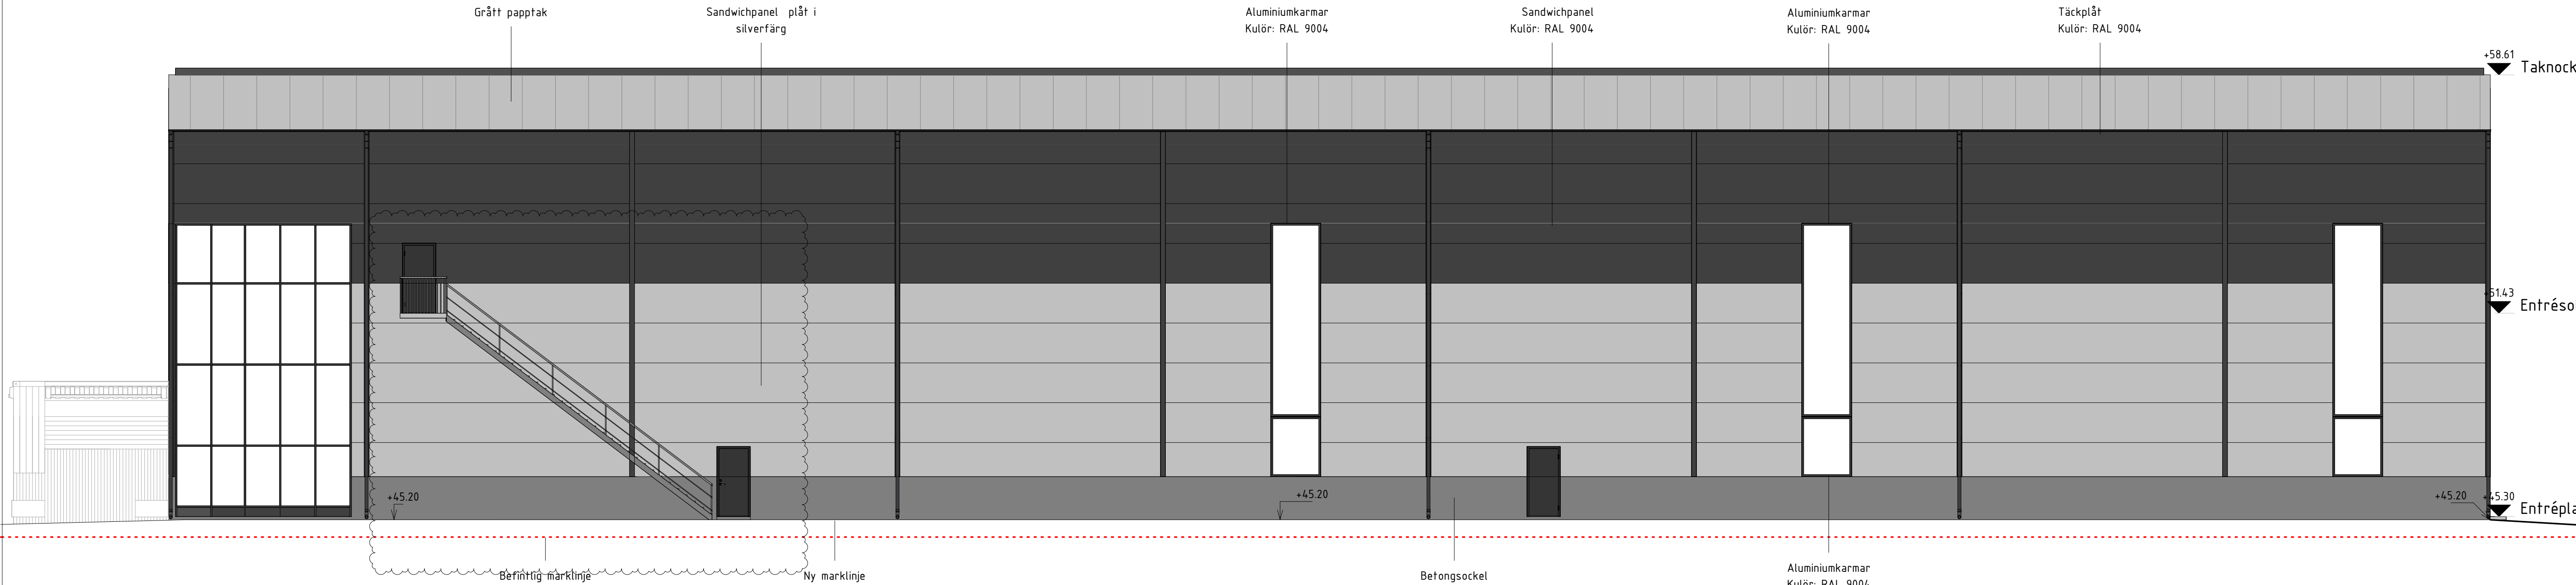

Fasad mot sydost

1 : 100

FÖRKLARINGAR

ALLA MÅTT ANGES I MM
HÖJDER ANGES I M ENL. RH2000

----- BEFINTLIG MARKLINJE

RAL ANGER FÄRGKODSYSTEMET RAL

SH SOCKELHÖJD

ST SKÄRMTAK

FÖRESKRIFTER

SKÄRMTAK FÖR LASTKAJEN FÖRSES MED BELYSNING PÅ UNDERSIDAN. BELYSNINGEN PLACERAS NÄRA YTTERVÄGGEN, LÄNGSGÅENDE HELA SKÄRMTAKETS BREDD.

HÄNGRÄNNOR OCH STUPRÖR UTREDS VIDARE I DETALJSKEDE



GÄLLANDE NORMER OCH BESTÄMMELSER: BBR 29

BRANDCELLSINDELNING OCH BRANDDÖRRAR ENLIGT BRANDSKYDDSBESKRIVNING

HÄNVISNINGAR

A-40-1-001 ÖVERSIKTSPLANER
A-40-1-002 TAKPLAN
A-40-1-003 ENTRÉPLAN & ENTRESOL
A-40-2-001 SEKTION A & B
A-40-3-001 ÖVERSIKTSFASADER
A-40-3-002 FASAD MOT SYDVÄST
A-40-3-003 FASAD MOT SYDOOST
A-40-3-004 FASAD MOT NORDOST
A-40-3-005 FASAD MOT NORDVÄST

L-10-1-001 MARKPLANERINGSRITNING

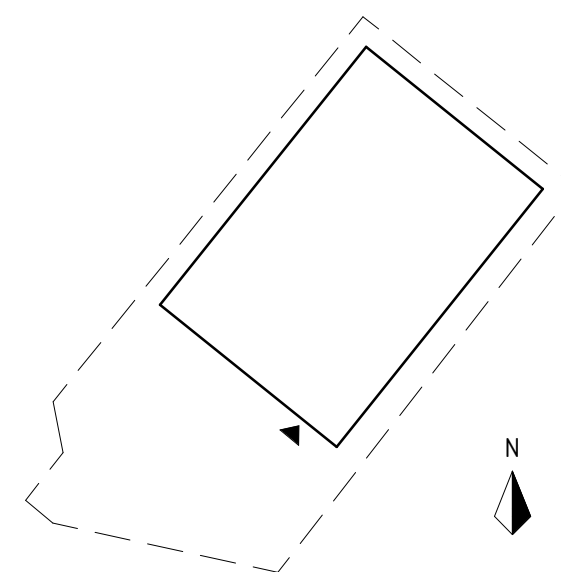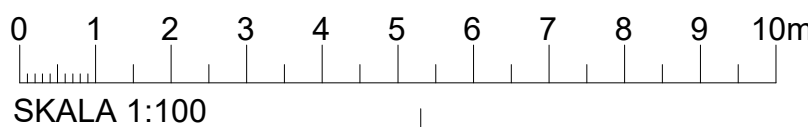

A	Tillkommande utrymningsstrappa		SL	2026-01-19
BET	ANT	ÄNDRINGEN AVSER	SEEN	DATUM
Jordbromalm 6:95				
BYGGLOVSHANDLING				
MAREE				
UPPDRAG NR 144		RITAD AV SL	HANDLAGGARE AM	
DATUM 2025-12-11		ANSVARIG AM		
Jordbromalm 6:95, Haninge kommun				
Nybyggnation av logistikhall				
Fasaddrättning				
Fasad mot sydost				
SKALA 1:100 (A1)		NUMMER		BET
1:200 (A3)		A-40-3-003		A