



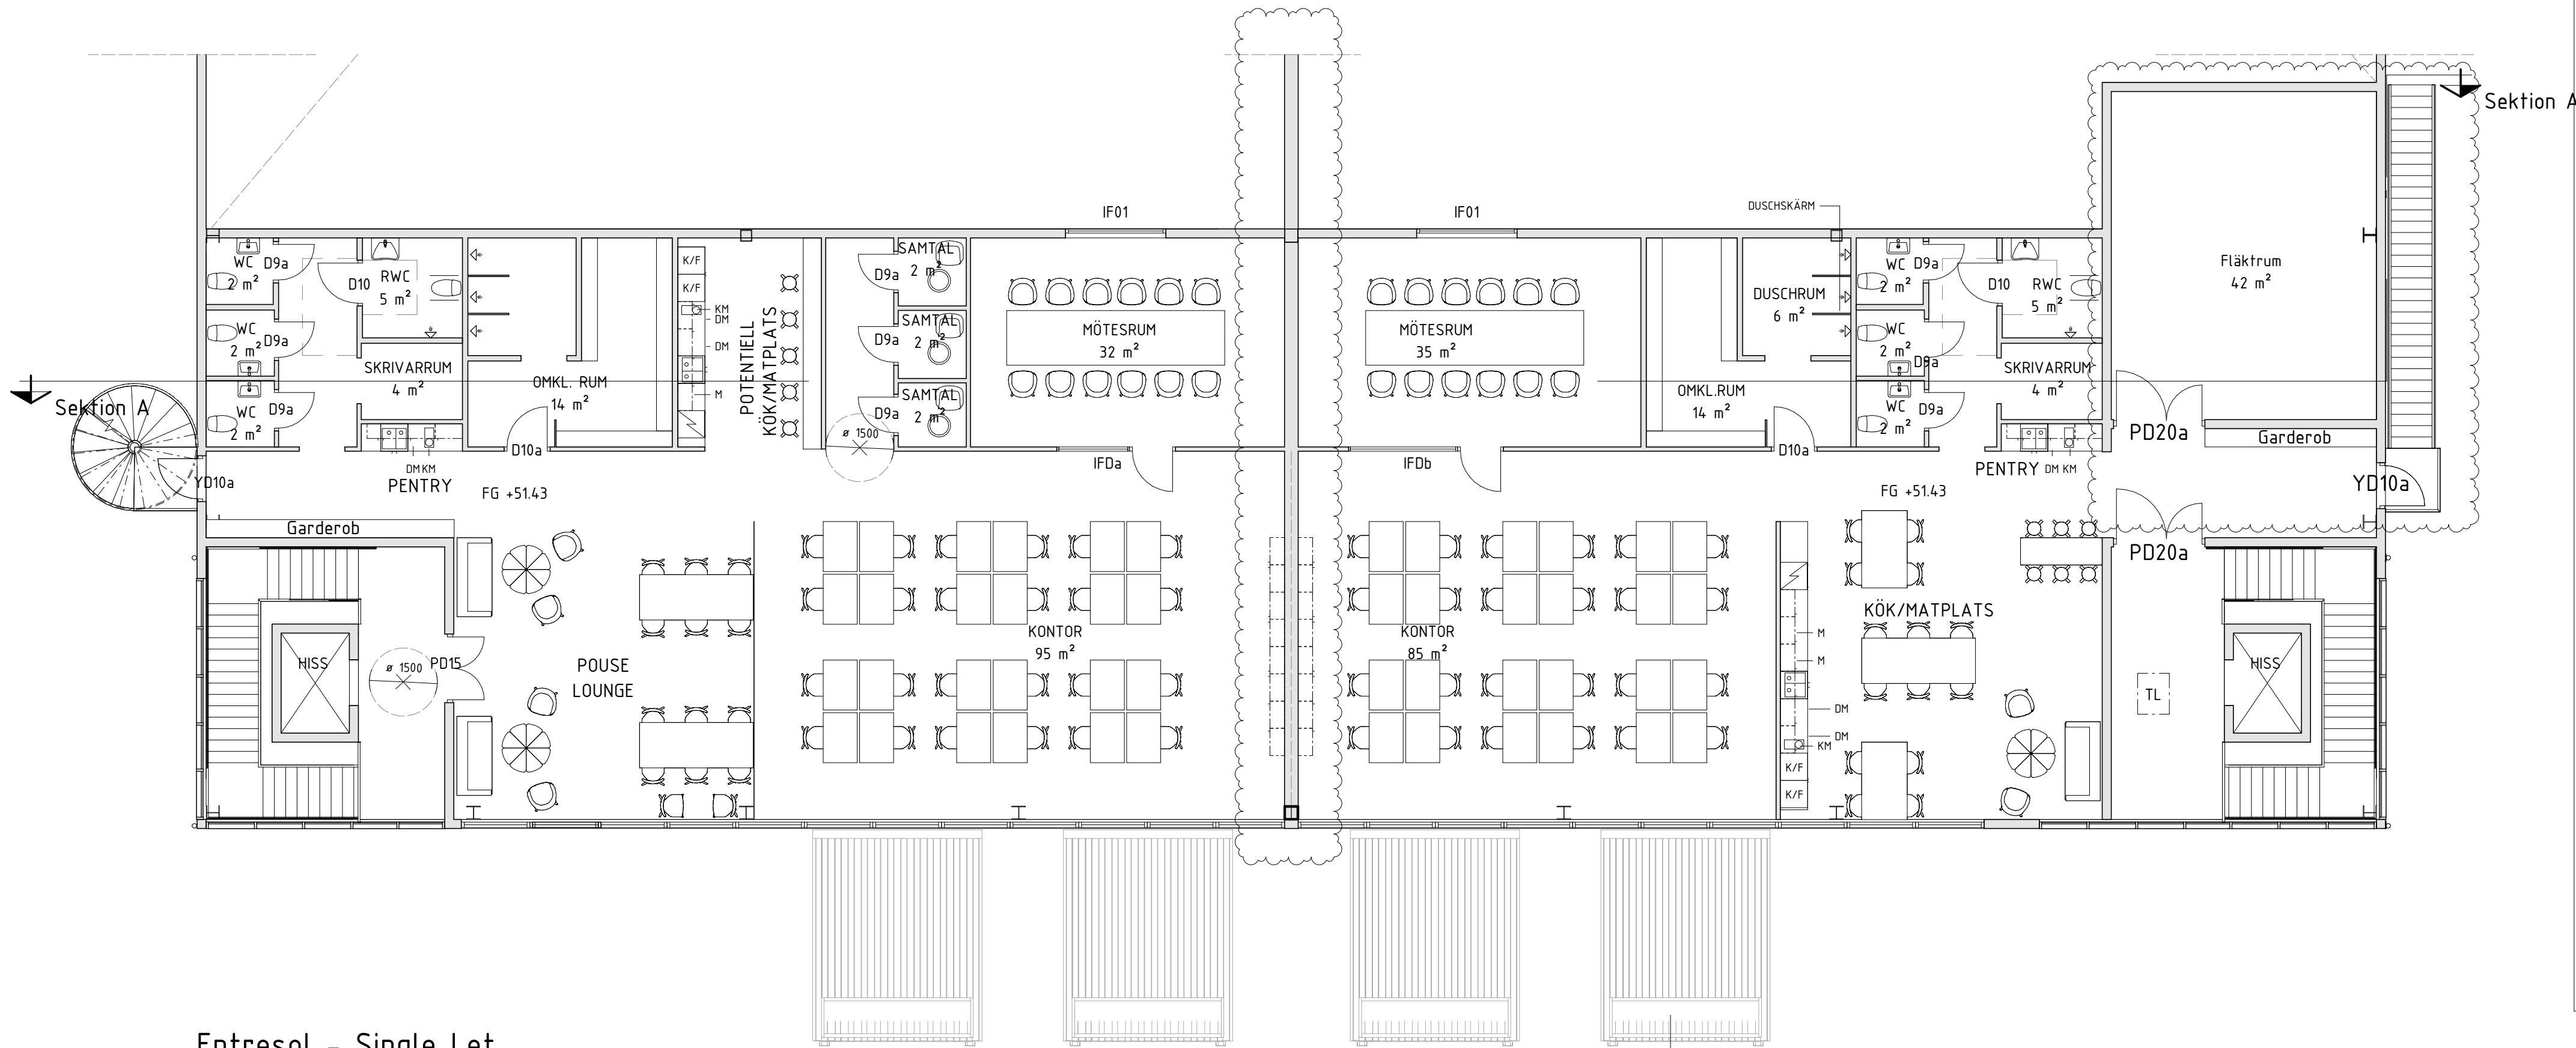


Entresol - Single Let

1 : 100

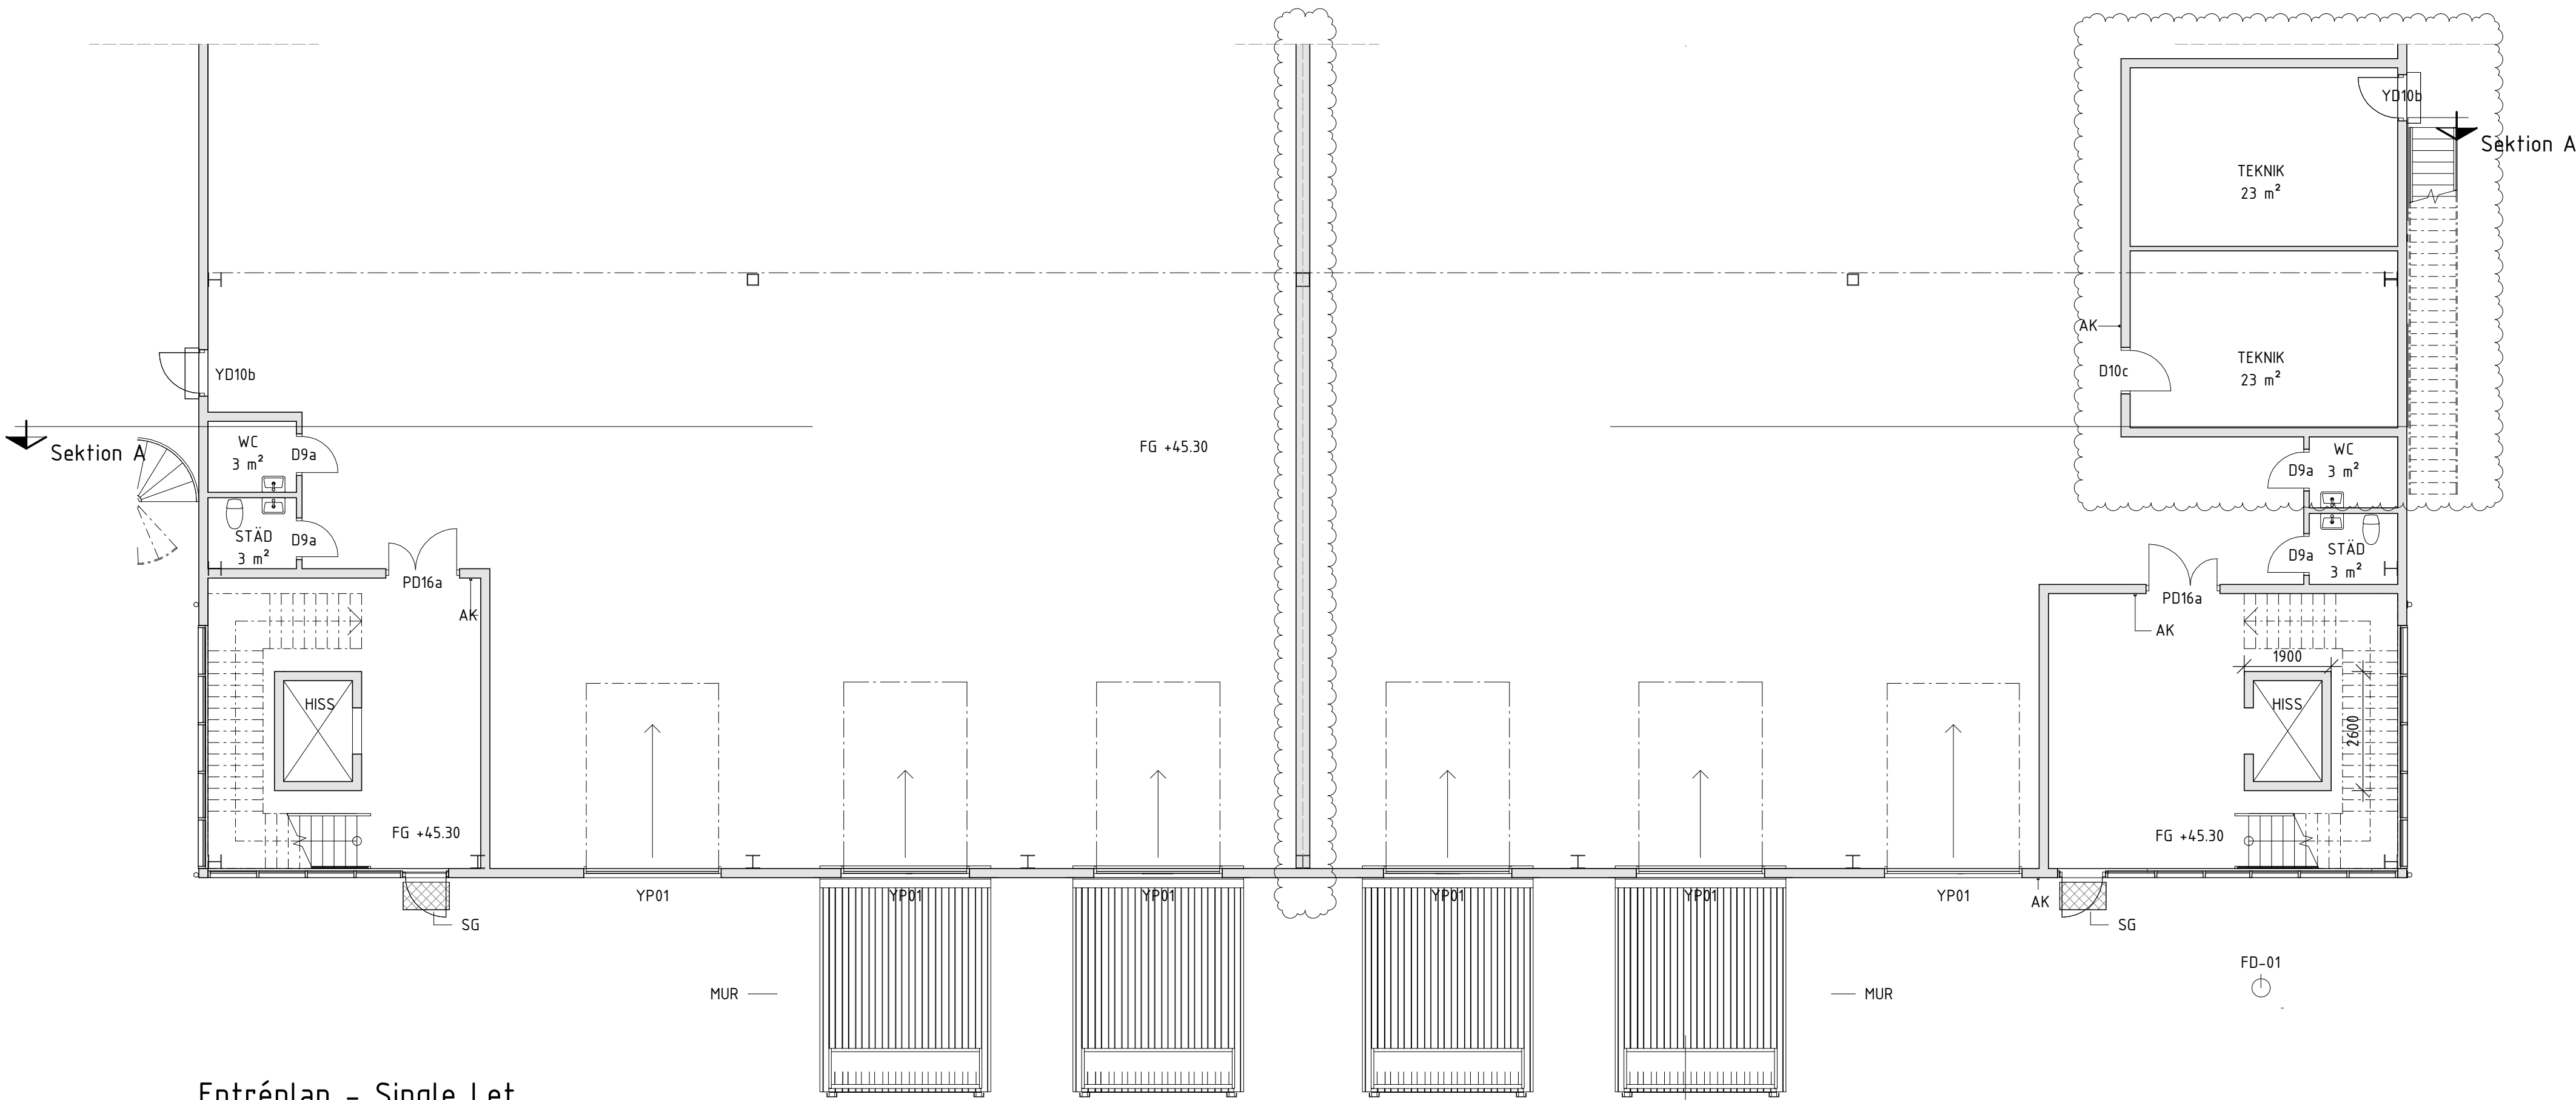

Entréplan - Single Let

1 : 100

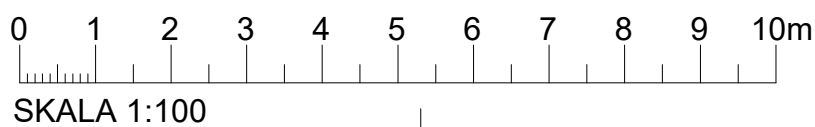

FÖRKLARINGAR

ALLA MÅTT ANGES I MM
HÖJDER ANGES I M ENL. RH2000

△ HUVUDENTRÉ

AK ARMBÅGSKONTAKT
D DÖRR
PD PARDÖRR

DM DISKMASKIN
IL INSPEKTIONSLUCKA
K KYL
KM KAFFEMASKIN
F FRYSS
M MIKROVÅGSUGN
SG SKRAPGALLER
ST SKÄRMTAK
TKM TORKMATT
TL TAKLUCKA

FÖRESKRIFTER

PELARNAS EXAKTA LÄGE OCH STORLEK ENLIGT K-HANDLING

BYGGNADEN SKA KLARA AV MILJÖKLASS SILVER

LÖS MÖBLERING ÄR FÖRSLAG

BYGGNADEN SKA UTFORMAS BÅDE IN- OCH UTANFÖR FÖR ATT KLARA HÖGT STÄLLDA KRAV PÅ TILLGÄNGLIGHET, DÄRFÖR BÖR TRÖSKLAR I STÖRSTA MÖJLIGA MÅN UNDVIKAS. OM TRÖSKEL MÅSTE ANVÄNDAS I T.EX. VÅTRUM ELLER AV KRAV PÅ LJUD OCH BRAND SKA DEN UTFORMAS FÖR ATT LÄTT KUNNA PASSERAS MED RULLSTOL ELLER RULLATOR

RWC HAR KONTRASTMARKERINGAR BAKOM INREDNING OCH EVENTUELL HYLLA

FÖRESKRIFTER

LEDSTÅNG GÅR FÖRBI TRAPPA 300mm UPPE OCH NERE

STÖDHANTAG OCH DUSCHPALL INSTALLERAS I DUSCHUTRYMMET I VARJE OMKLÄDNINGSRUM

HISS UTFÖRS SOM PLATTFORMSHISS MED GROP

TRAPPA MELLAN LOKAL OCH VENT/TEKNIK UTFÖRS SOM METALLTRAPPA MED GALLERDURK

DÖRRAR MED ARMBÅGSKONTAKT SKA FÖRSES MED SÄKERHETSSSENSORER

GLASPARTIER OCH GLASDÖRRAR SKA KONTRASTMARKERAS OM DE SAKNAR SPRÖJS I LÄMPLIG HÖJD

GÄLLANDE NORMER OCH BESTÄMMELSER: BBR 29

BRANDCELLSINDELNING OCH BRANDDÖRRAR ENLIGT BRANDSKYDDBESKRIVNING

AKTUELLA UTGÅVOR AV BOVERKETS BYGGREGLER, BBR, OCH BOVERKETS KONSTRUKTIONSREGLER, EKS 12, JÄMTE ÖVRIGA AV MYNDIGHETER OCH TEKNISKA VERK UTGIVNA LAGAR, BESTÄMMELSER OCH KRAV GÄLLER. ALLMÄNNA RÅD I BBR OCH EKS SKALL FÖLJAS OM ANNAT EJ ÖVERENSKOMMES

OM EJ ANNAT ANGES GÄLLER SENASTE UTGÅVAN AV AMA HUS 24, MED TILLHÖRANDE AMA-NYTT, I KONSTRUKTIONER OCH UTFÖRANDE

HÄNVISNINGAR

A-40-1-001 ÖVERSIKTSPLANER
A-40-1-002 TAKPLAN
A-40-1-003 ENTRÉPLAN & ENTRESOL
A-40-2-001 SEKTION A & B
A-40-3-001 ÖVERSIKTSFASADER
A-40-3-002 FASAD MOT SYDVÄST
A-40-3-003 FASAD MOT SYDÖST
A-40-3-004 FASAD MOT NORDÖST
A-40-3-005 FASAD MOT NORDVÄST

L-10-1-001 MARKPLANERINGSRITNING

REXBO
gröna industrihus

A	Reviderad plan med hänsyn till brandutrymning	SL	2026-01-19
BET	ANT	ÄNDRINGEN AVSER	SEEN DATUM

Jordbromalm 6:95

BYGGLOVSHANDLING

MAREE

A	Maree Design & Projektbyrå AB	TEL 08-400 406 99
B	Brandexperten Sverige AB	TEL 08-230 25 90
K	Maree Design & Projektbyrå AB	TEL 08-400 406 99
V	Maree Design & Projektbyrå AB	TEL 08-400 406 99

UPPDRAK NR	RITAD AV	HANDLAGGARE
144	SL	AM

DATUM 2025-12-11

ANSVARIG AM

Jordbromalm 6:95, Haninge kommun

Nybyggnation av logistikhall

Planritning

Entréplan & entresol

SKALA 1:100 (A1) | NUMMER 1:200 (A3) | A-40-1-003 | BET A