


Fastighetsgräns

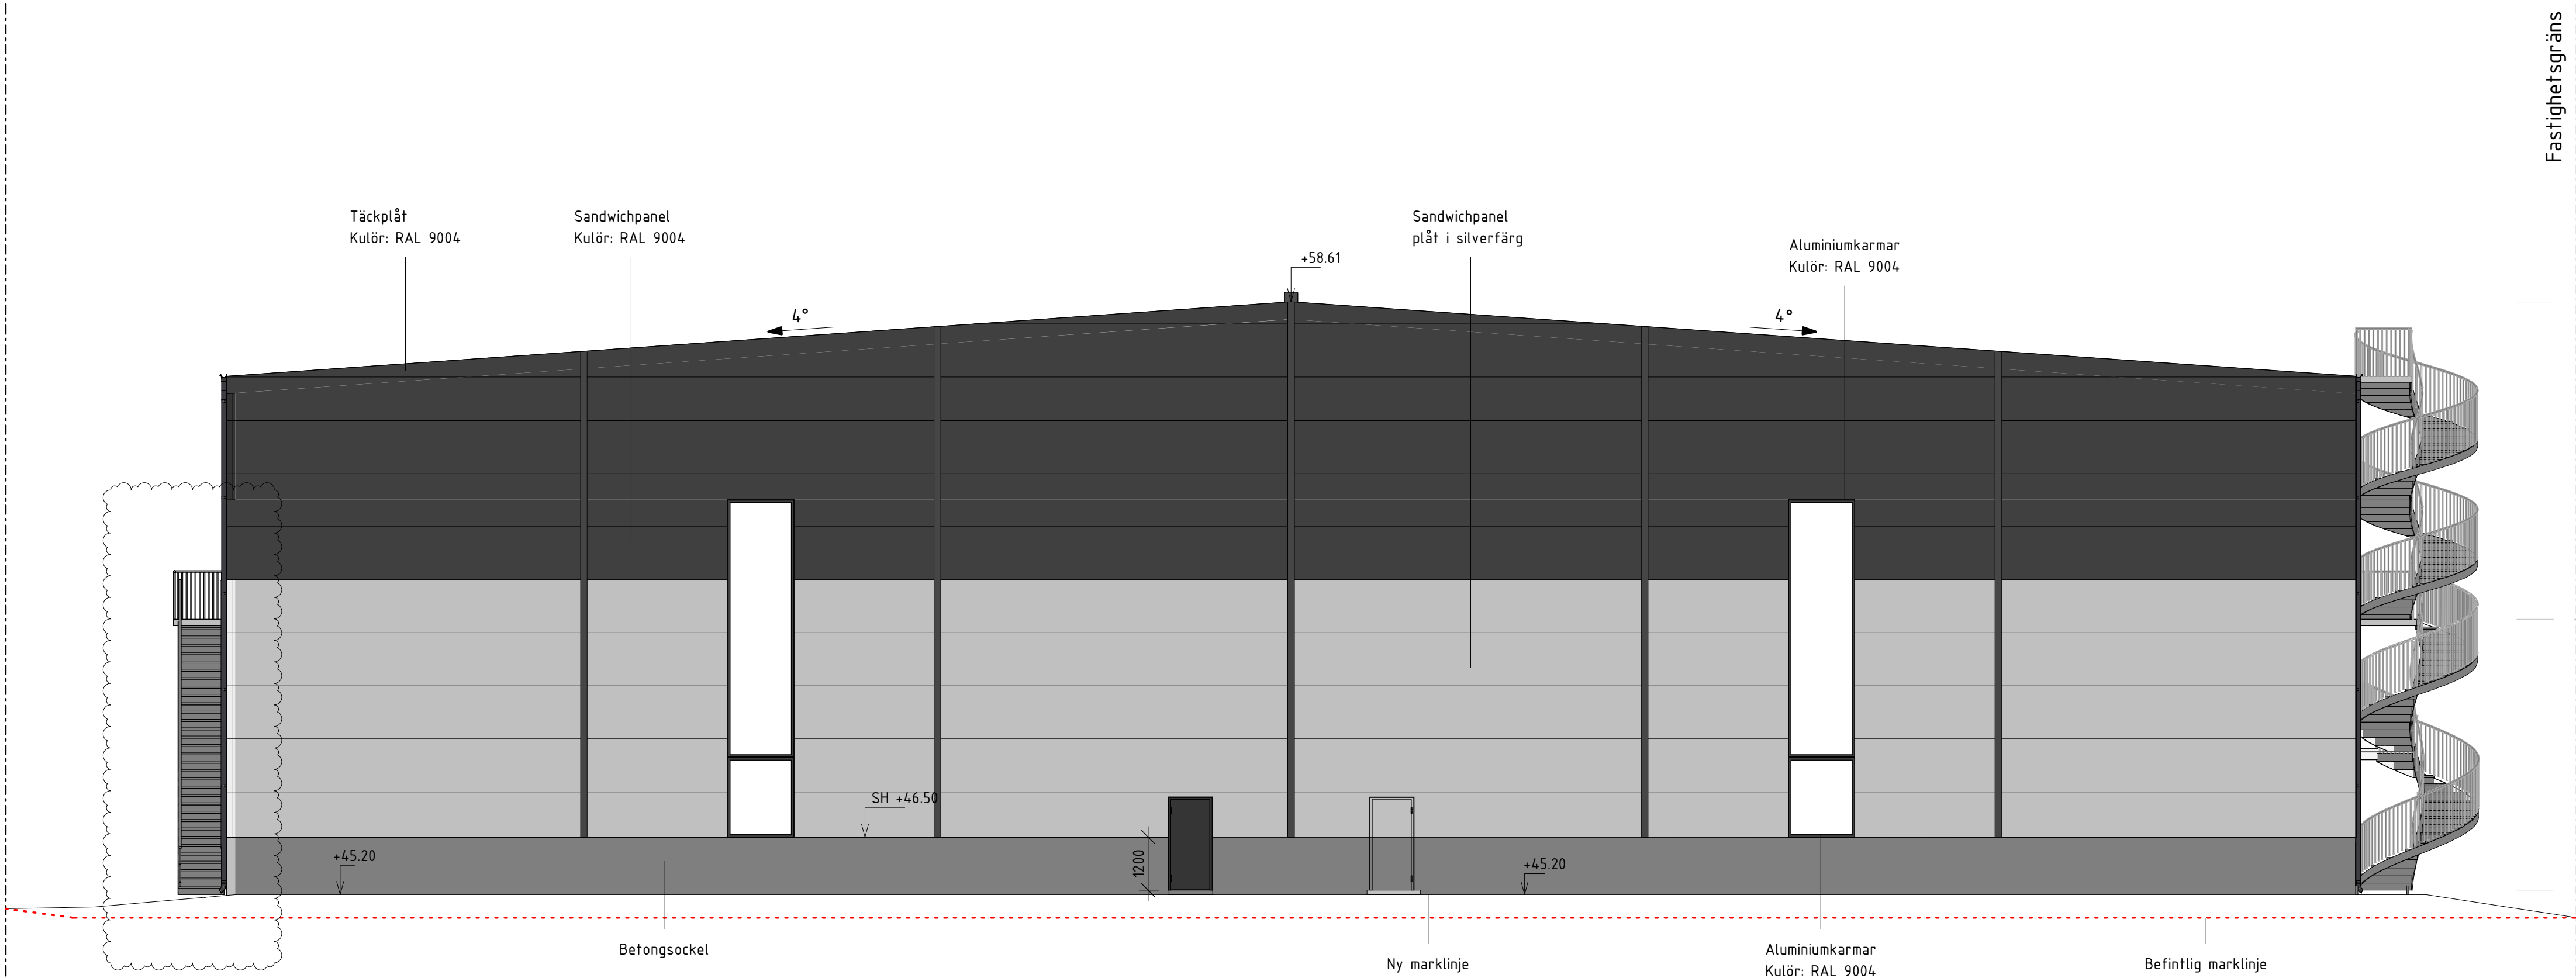

Fasad mot nordost

1 : 100

FÖRKLARINGAR

ALLA MÅTT ANGES I MM
HÖJDER ANGES I M ENL. RH2000

----- BEFINTLIG MARKLINJE

RAL ANGER FÄRGKODSYSTEMET RAL
SH SOCKELHÖJD
ST SKÄRMTAK

FÖRESKRIFTER

SKÄRMTAK FÖR LASTKAJEN FÖRSES MED BELYSNING PÅ
UNDERSIDAN. BELYSNINGEN PLACERAS NÄRA YTTERVÄGGEN,
LÅNGSGÅENDE HELA SKÄRMTAKETS BREDD.

HÄNGRÄNNOR OCH STUPRÖR UTREDS VIDARE I DETALJSKEDE


GÄLLANDE NORMER OCH BESTÄMMELSER: BBR 29

BRANDCELLSINDELNING OCH BRANDDÖRRAR ENLIGT
BRANDSKYDDSBESKRIVNING

HÄNVISNINGAR

A-40-1-001 ÖVERSIKTSPLANER
A-40-1-002 TAKPLAN
A-40-1-003 ENTRÉPLAN & ENTRESOL
A-40-2-001 SEKTION A & B
A-40-3-001 ÖVERSIKTSFASADER
A-40-3-002 FASAD MOT SYDVÄST
A-40-3-003 FASAD MOT SYDÖST
A-40-3-004 FASAD MOT NORDÖST
A-40-3-005 FASAD MOT NORDVÄST

L-10-1-001 MARKPLANERINGSRITNING

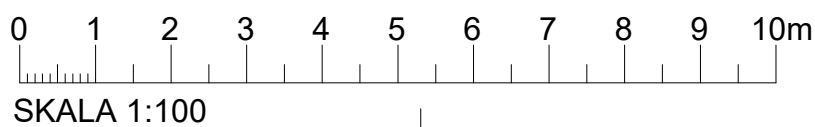

Fastighetsgräns

+58.61
▼ Taknock

+51.43
▼ Entrésol

+45.30
▼ Entréplan



A	Tillkommande utrymningsstrappa	SL	2026-01-19
BET	ANT	ÄNDRINGEN AVSER	SEEN
Jordbromalm 6:95			
BYGGLOVSHANDLING			
MAREE			
A	Maree Design & Projektbyrå AB	TEL 08-400 406 93	
B	Brandexperten Sverige AB	TEL 08-330 20 90	
K	Maree Design & Projektbyrå AB	TEL 08-400 406 93	
V	Maree Design & Projektbyrå AB	TEL 08-400 406 93	
UPPDRAG NR 144			
DATUM 2025-12-11		RITAD AV SL	HANDLAGGARE AM
Jordbromalm 6:95, Haninge kommun			
Nybyggnation av logistikhall			
Fasaddrättning			
Fasad mot nordost			
SKALA 1:100 (A1)	NUMMER 1:200 (A3)	A-40-3-004	A