



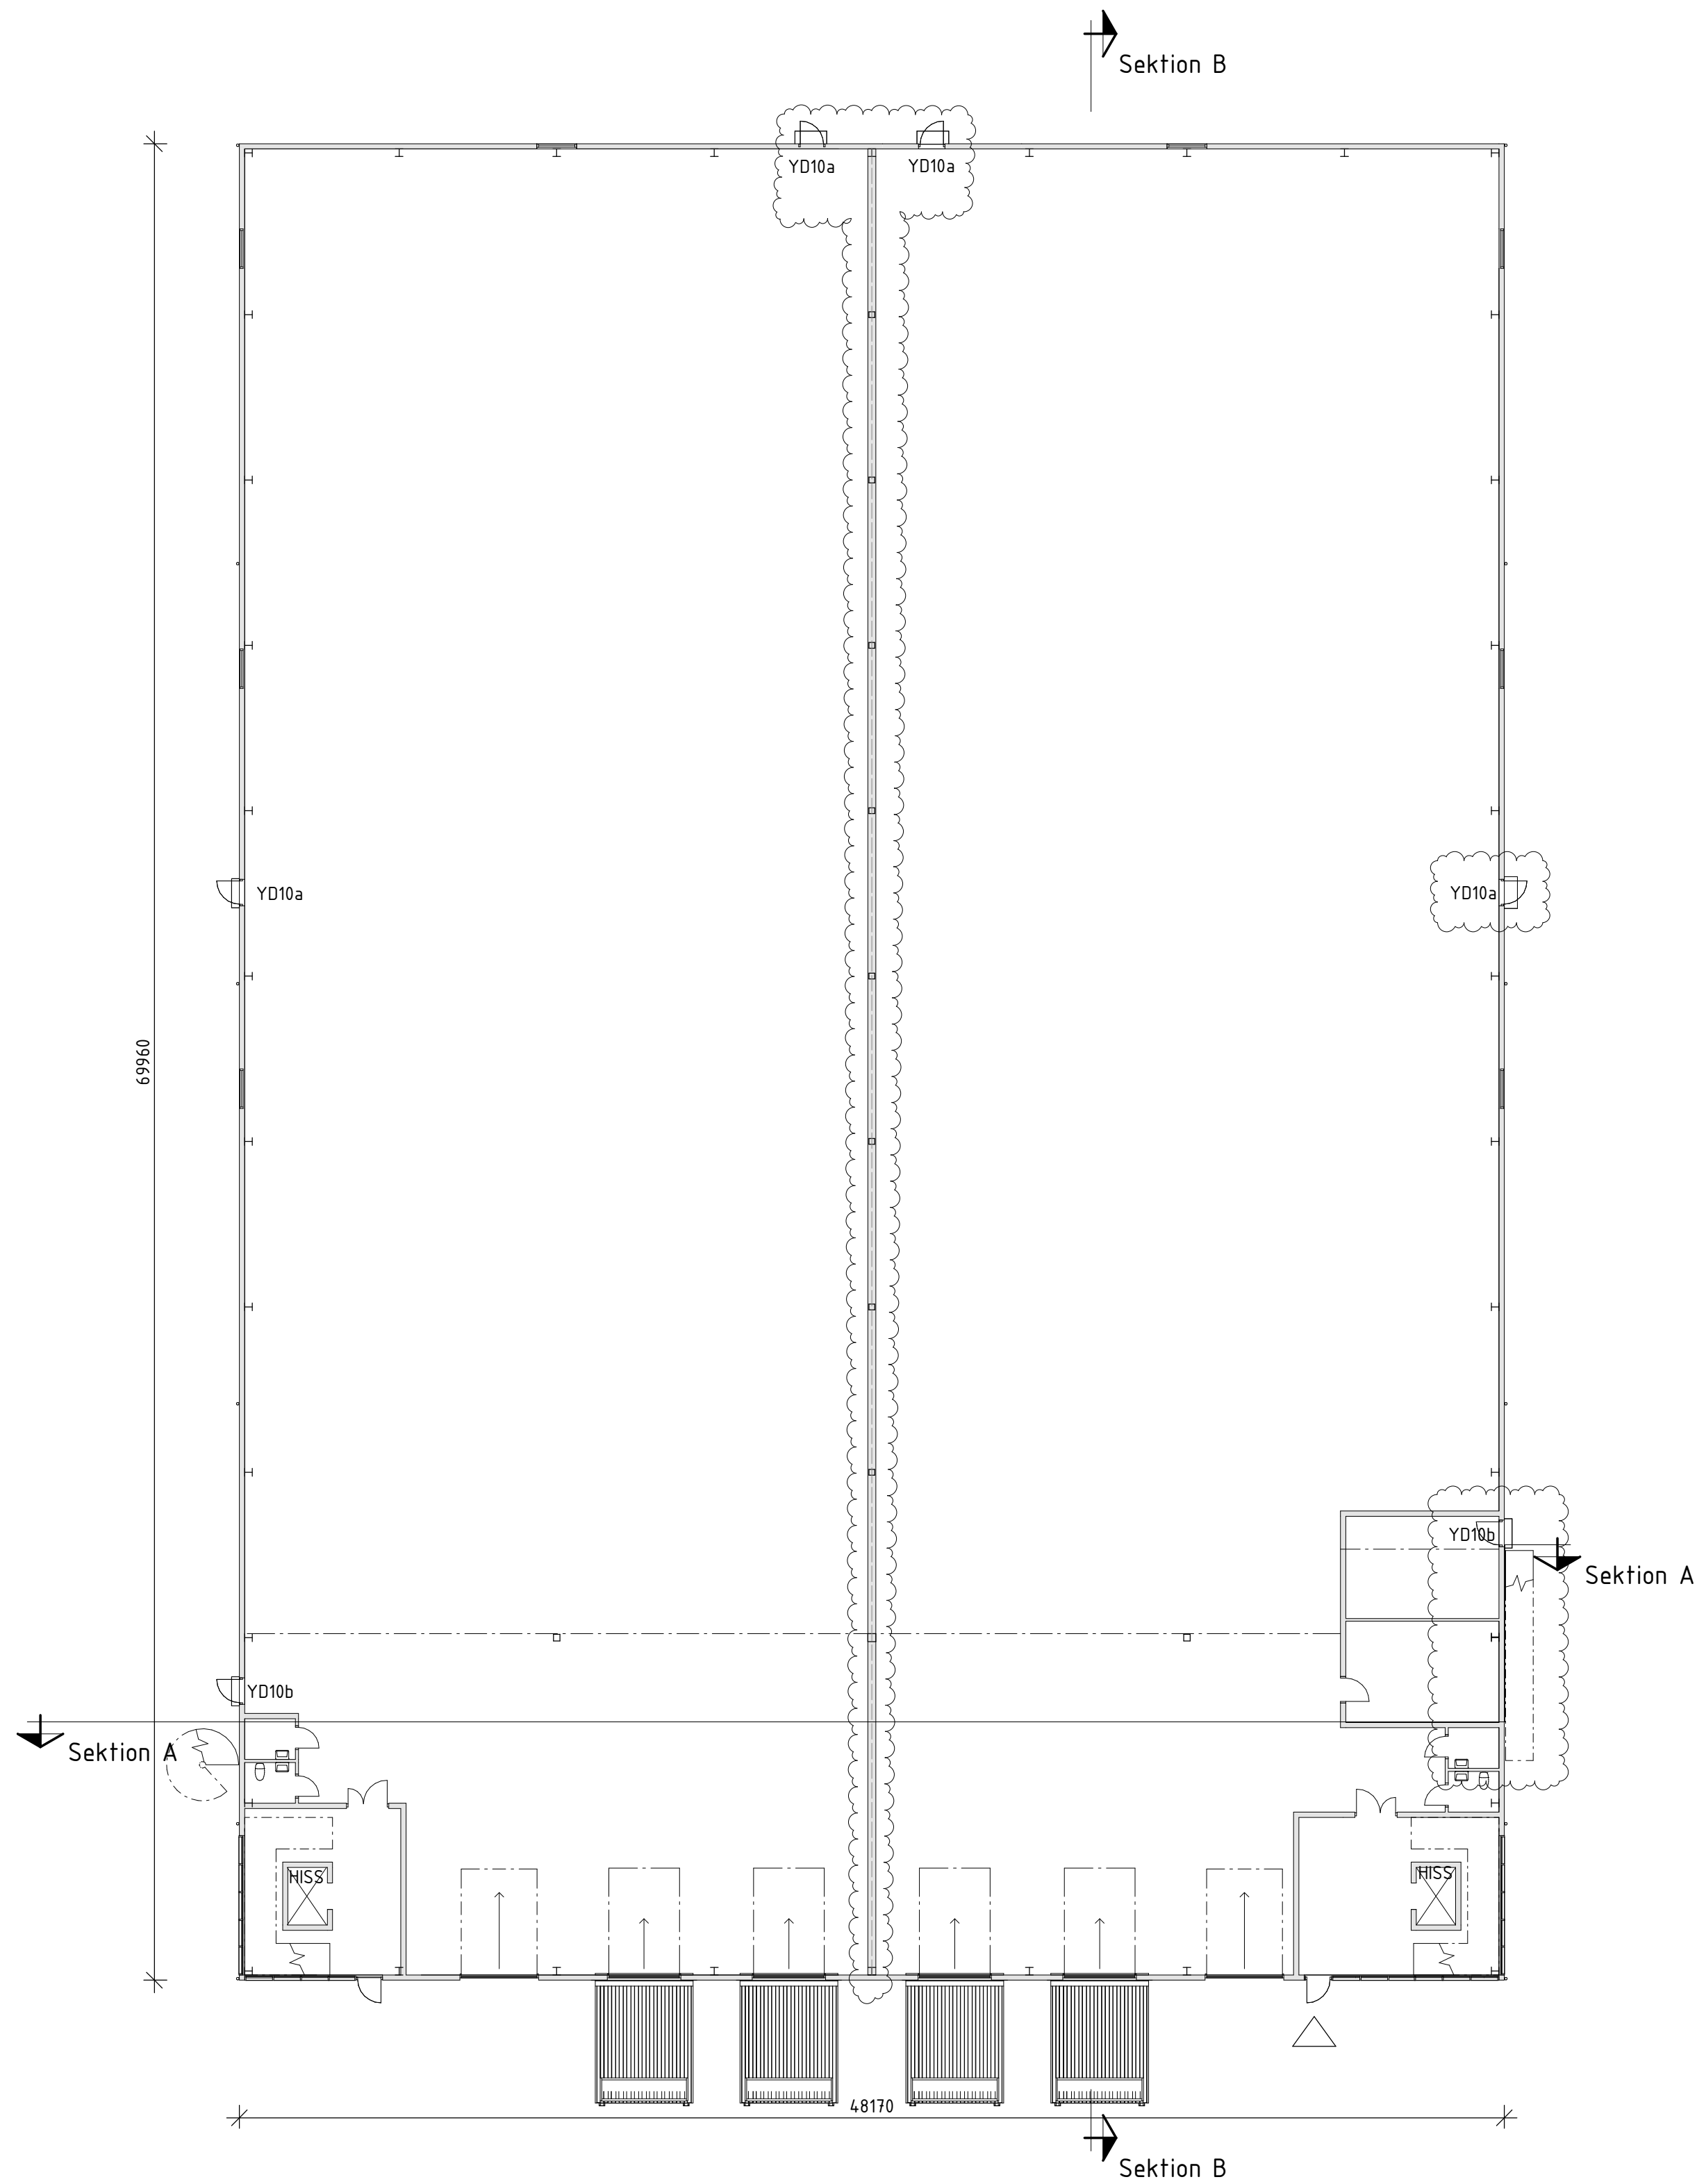


Entréplan - Översikt

1 : 200

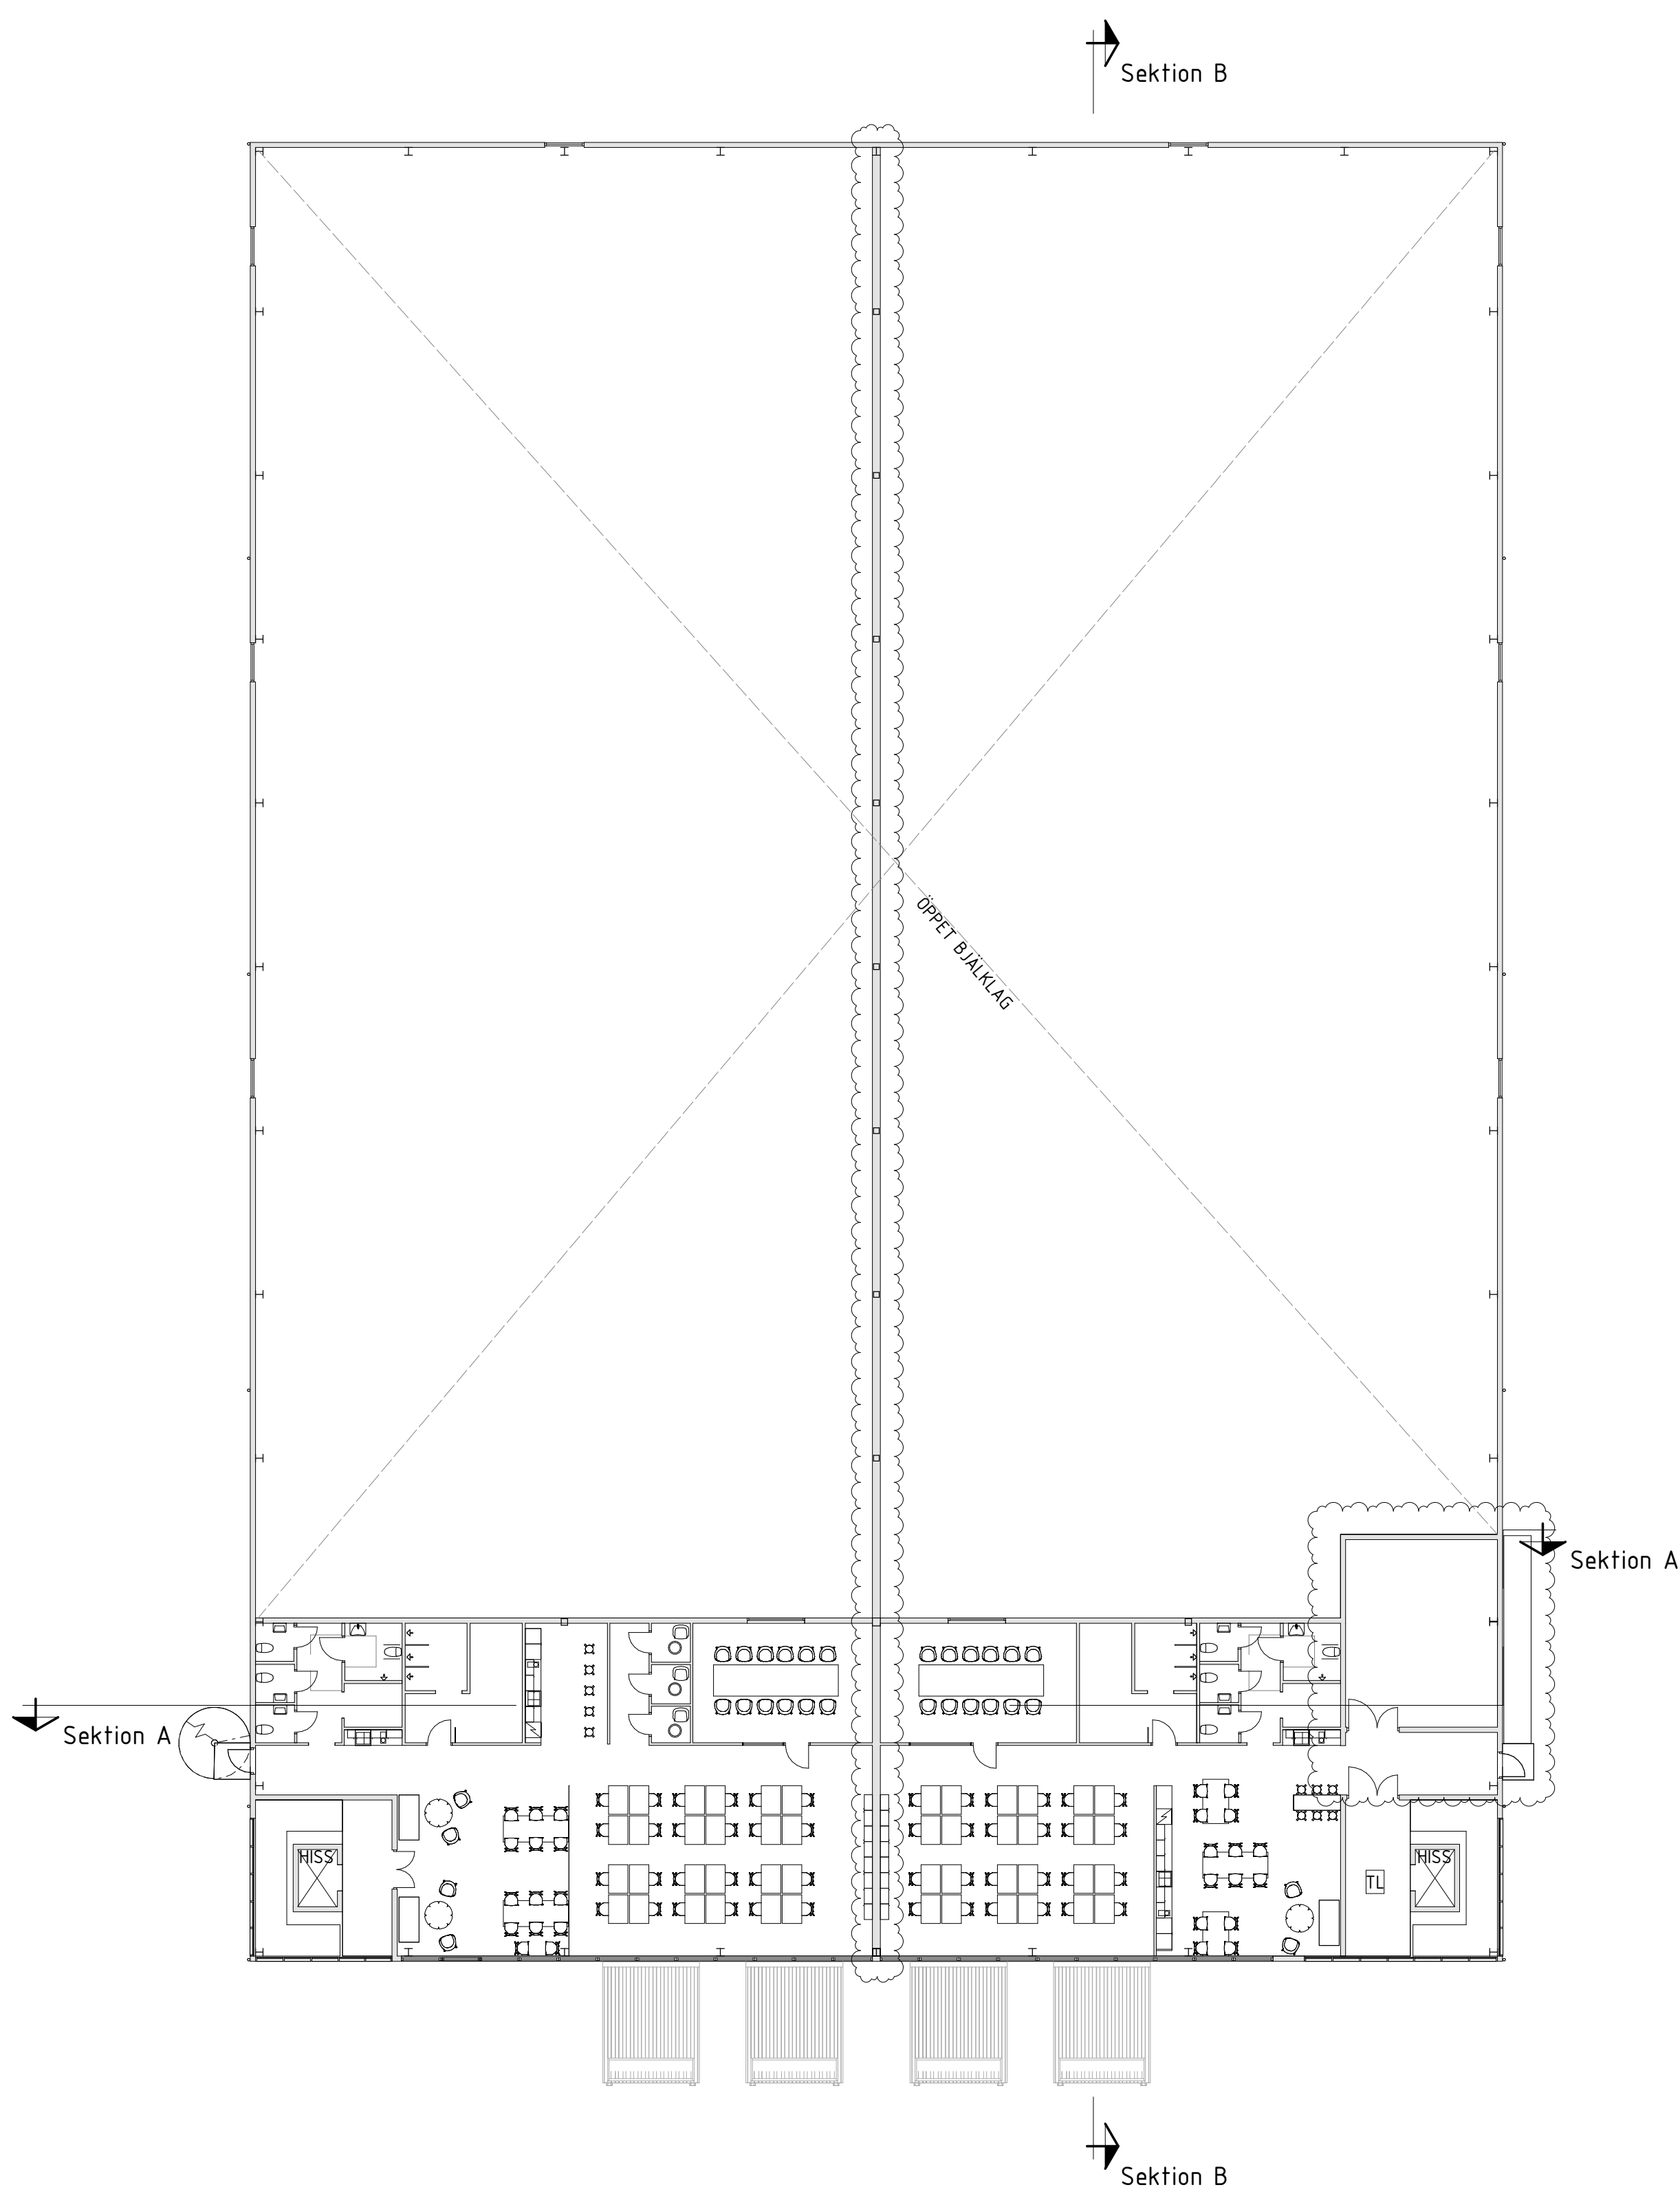

Entresol - Översikt

1 : 200

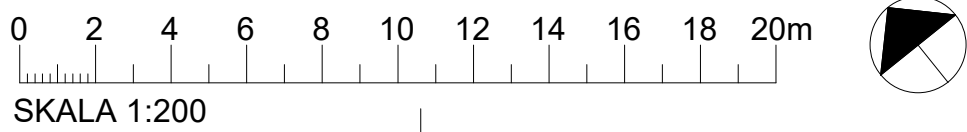

FÖRKLARINGAR

ALLA MÅTT ANGES I MM

△ HUVUDENTRÉ

ST SKÄRMTAK
TL TAKLUCKA

FÖRESKRIFTER

GÄLLANDE NORMER OCH BESTÄMMELSER: BBR 29

BRANDCELLSINDELNING OCH BRANDÖRRAR ENLIGT
BRANDSKYDDBESKRIVNING

HÄNVISNINGAR

A-40-1-001 ÖVERSIKTSPLANER
A-40-1-002 TAKPLAN
A-40-1-003 ENTRÉPLAN & ENTRESOL
A-40-2-001 SEKTION A & B
A-40-3-001 ÖVERSIKTSFASADER
A-40-3-002 FASAD MOT SYDVÄST
A-40-3-003 FASAD MOT SYDÖST
A-40-3-004 FASAD MOT NORDÖST
A-40-3-005 FASAD MOT NORDVÄST

L-10-1-001 MARKPLANERINGSRITNING



A	Reviderad plan med hänsyn till brandutrymning	SL	2026-01-19
BET	ANT	ÄNDRINGEN AVSER	SEEN DATUM

Jordbromalm 6:95

BYGGLOVSHANDLING

MAREE

A	Maree Design & Projektbyrå AB	TEL 08-430 436 93
B	Brandexperten Sverige AB	TEL 08-330 25 80
K	Maree Design & Projektbyrå AB	TEL 08-430 436 93
V	Maree Design & Projektbyrå AB	TEL 08-430 436 93

UPPDRAG NR 144	RITAD AV SL	HANDLAGGARE AM
DATUM 2025-12-11	ANSVARIG AM	

Jordbromalm 6:95, Haninge kommun
Nybyggnation av logistikhall
Planritning
Översiktsplaner

SKALA 1:200 (A1)	NUMMER	I BET
1:400 (A3)	A-40-1-001	A