

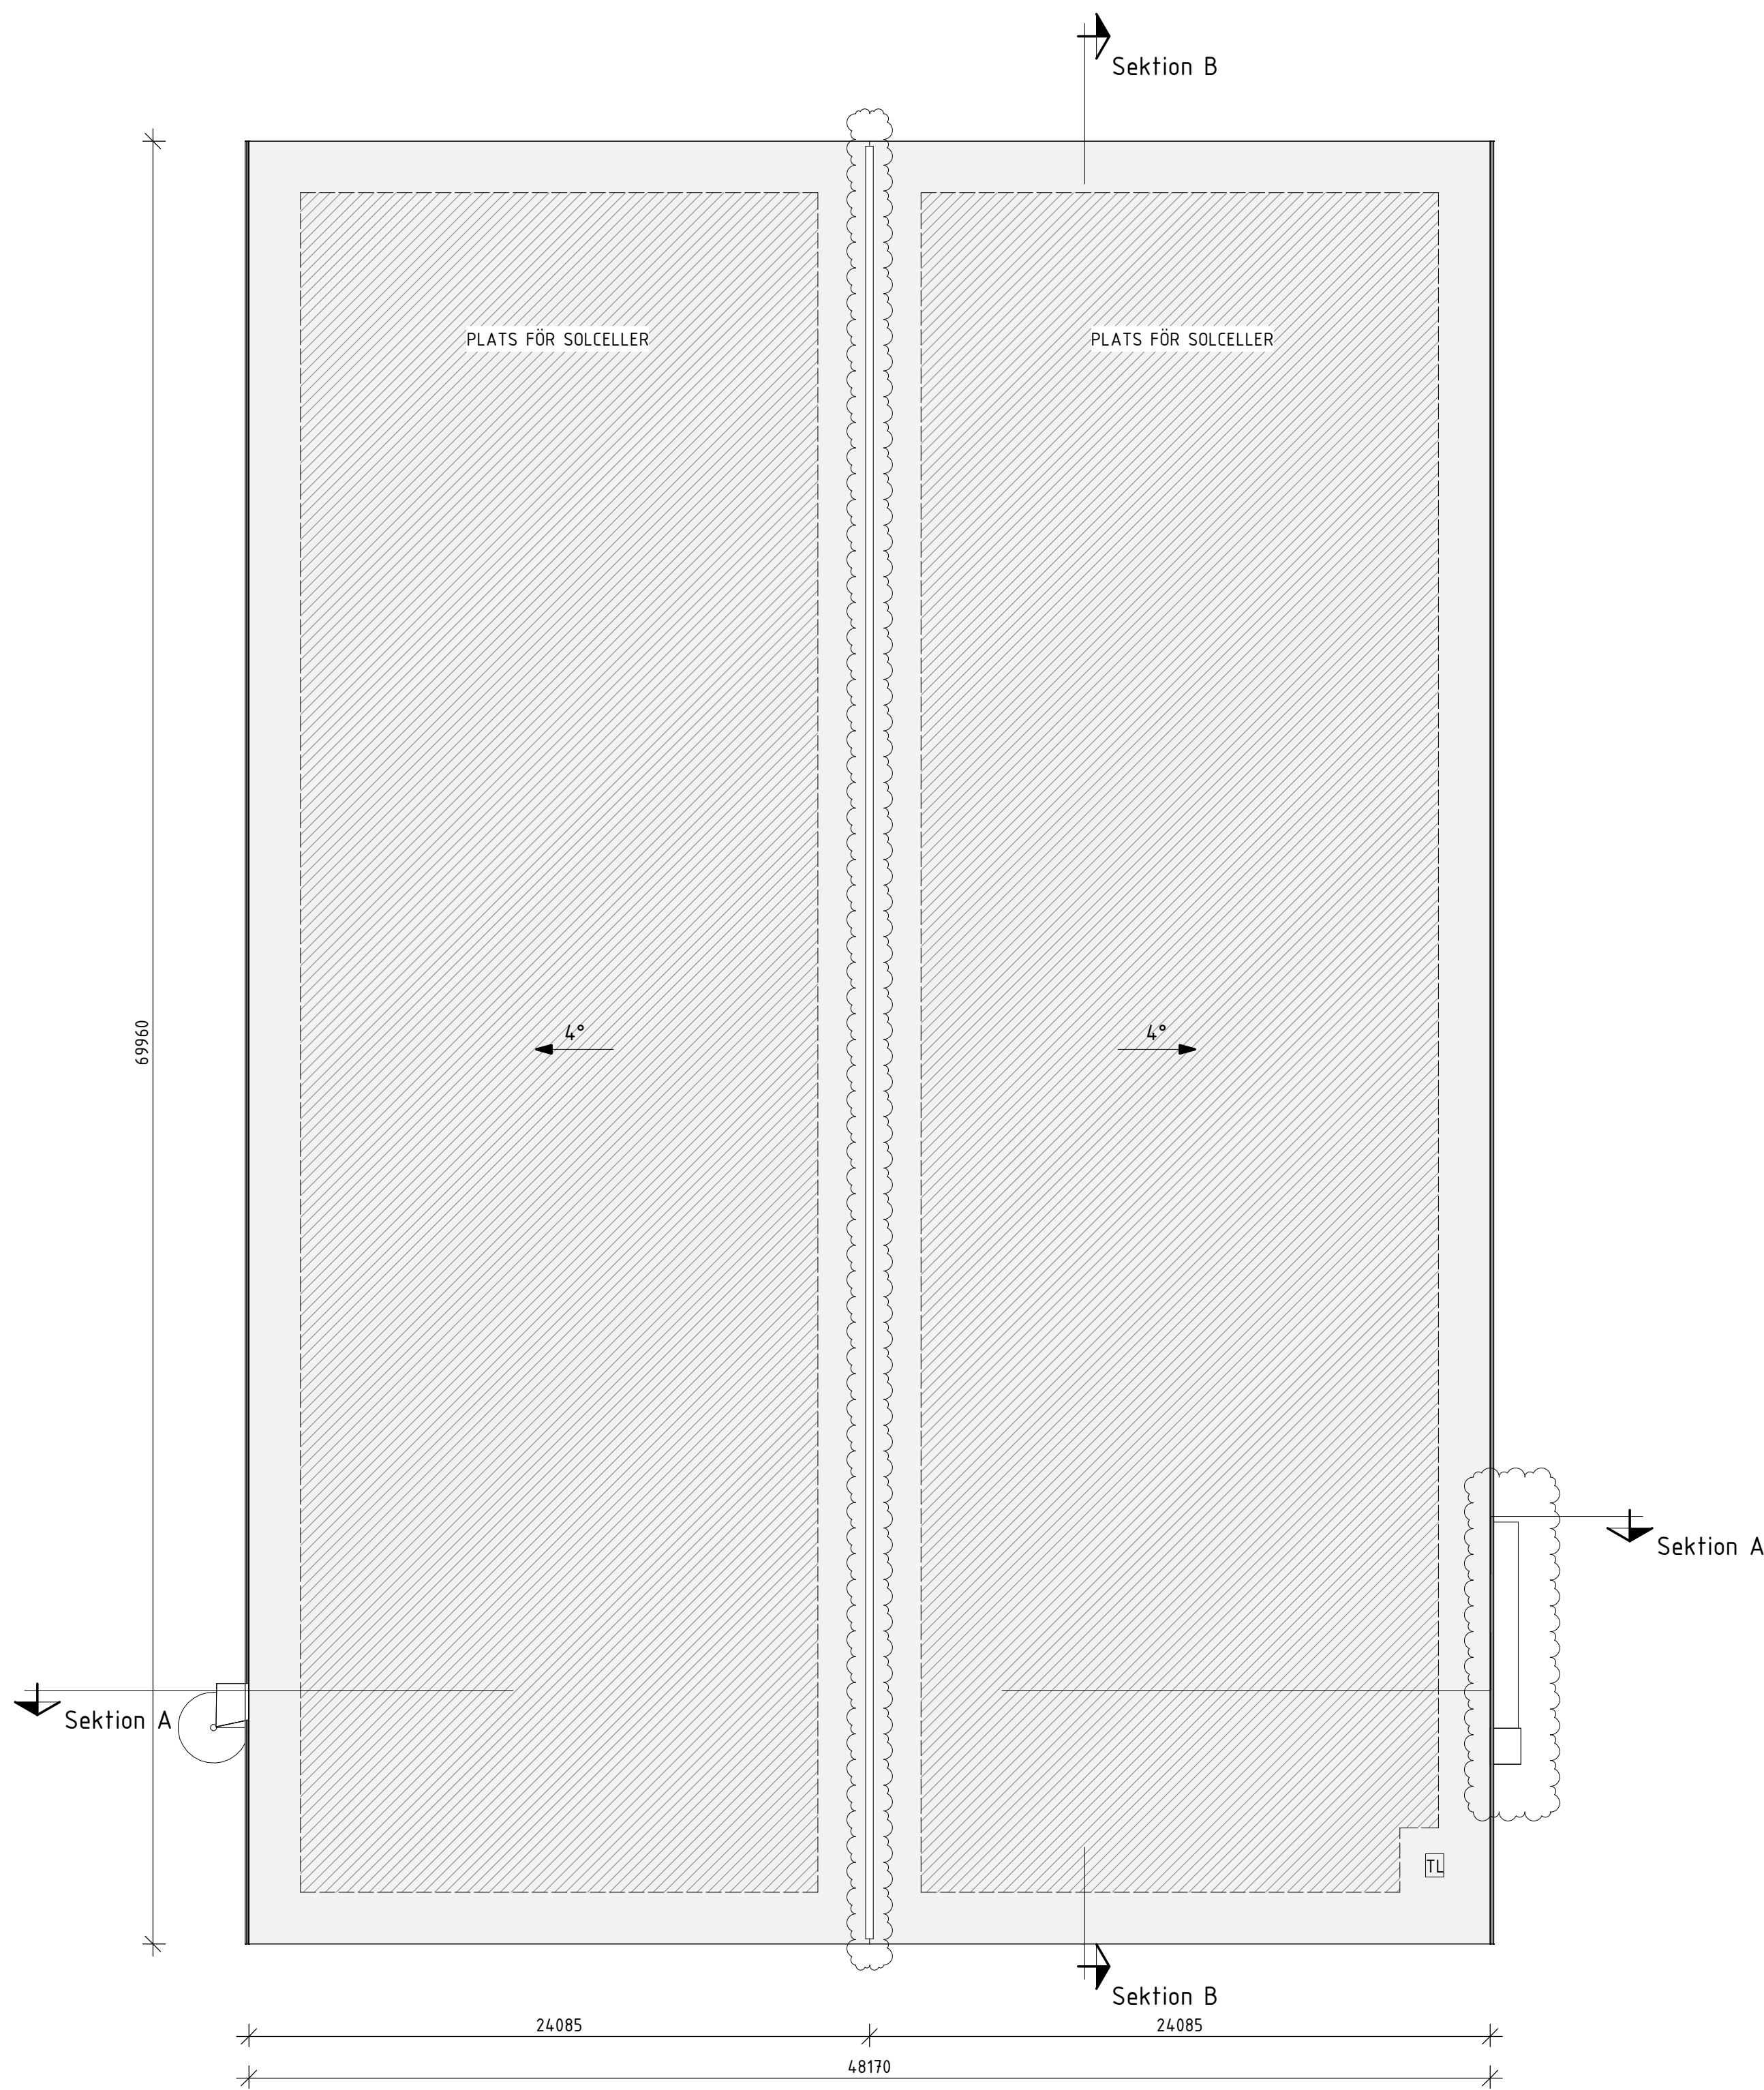


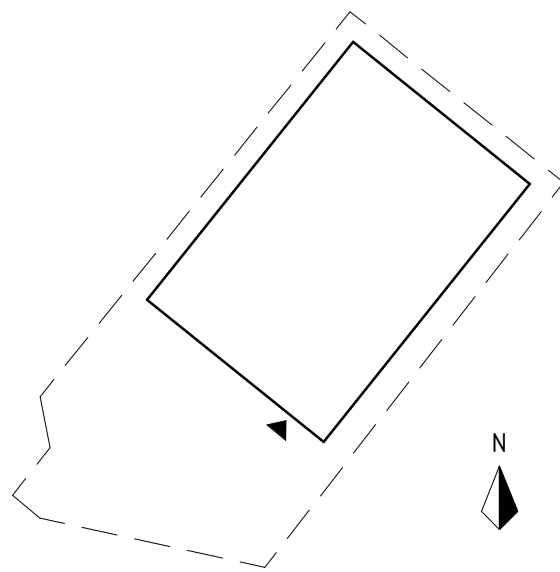

Takplan
1 : 200

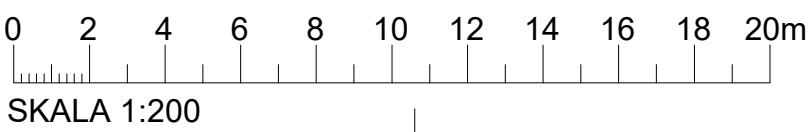

FÖRKLARINGAR

ALLA MÅTT ANGES I MM
HÖJDER ANGES I M ENL. RH2000

PLATS FÖR SOLCELLER

ST SKÄRMTAK
TL TAKLUCKA

FÖRESKRIFTER

TAK UTGÖRS AV PAPP I GRÅ KULÖR

TAKSÄKERHET, GÅNGBRYGGOR OCH FÄSTÖGLOR UTREDS VIDARE I DETALJSKEDE. ÄVEN HÄNGRÄNNOR OCH STUPRÖR UTREDS VIDARE I DETALJSKEDE.

VENTILATIONSHUVAR UTREDS VIDARE I DETALJSKEDE

GÄLLANDE NORMER OCH BESTÄMMELSER: BBR 29

TÄTSKIKT OCH GENOMFÖRINGAR PÅ TAK SKALL UTFÖRAS ENLIGT TÄTSKIKTSGARANTIERIS REKOMMENDATIONER

AKTUELLA UTGÅVOR AV BOVERKETS BYGGREGLER, BBR, OCH BOVERKETS KONSTRUKTIONSREGLER, EKS 12, JÄMTE ÖVRIGA AV MYNDIGHETER OCH TEKNISKA VERK UTGIVNA LAGAR, BESTÄMMELSER OCH KRAV GÄLLER. ALLMÄNNA RÅD I BBR OCH EKS SKALL FÖLJAS OM ANNAT EJ ÖVERENSKOMMES.

OM EJ ANNAT ANGES GÄLLER SENASTE UTGÅVAN AV AMA HUS 24, MED TILLHÖRANDE AMA-NYTT, I KONSTRUKTIONER OCH UTFÖRANDE.

HÄNVISNINGAR

A-40-1-001 ÖVERSIKTSPLANER
A-40-1-002 TAKPLAN
A-40-1-003 ENTRÉPLAN & ENTRESOL
A-40-2-001 SEKTION A & B
A-40-3-001 ÖVERSIKTSFASADER
A-40-3-002 FASAD MOT SYDVÄST
A-40-3-003 FASAD MOT SYDÖST
A-40-3-004 FASAD MOT NORDÖST
A-40-3-005 FASAD MOT NORDVÄST

L-10-1-001 MARKPLANERINGSRITNING



A	Reviderad plan med hänsyn till brandutrymning	SL	2026-01-19
BET	ANT	ÄNDRINGEN AVSER	SEEN DATUM

Jordbromalm 6:95

BYGGLOVSHANDLING

MAREE

A	Maree Design & Projektbyrå AB	TEL 08-400 406 93
B	Brandexperten Sverige AB	TEL 08-330 24 90
K	Maree Design & Projektbyrå AB	TEL 08-400 406 93
V	Maree Design & Projektbyrå AB	TEL 08-400 406 93

UPPDRAG NR 144	RITAD AV TL	HANDLAGGARE TL
DATUM 2025-12-11	ANSVARIG AM	

Jordbromalm 6:95, Haninge kommun
Nybyggnation av logistikhall
Planritning
Takplan

SKALA 1:200 (A1) 1:400 (A3)	NUMMER A-40-1-002	BET A
-----------------------------------	----------------------	----------