



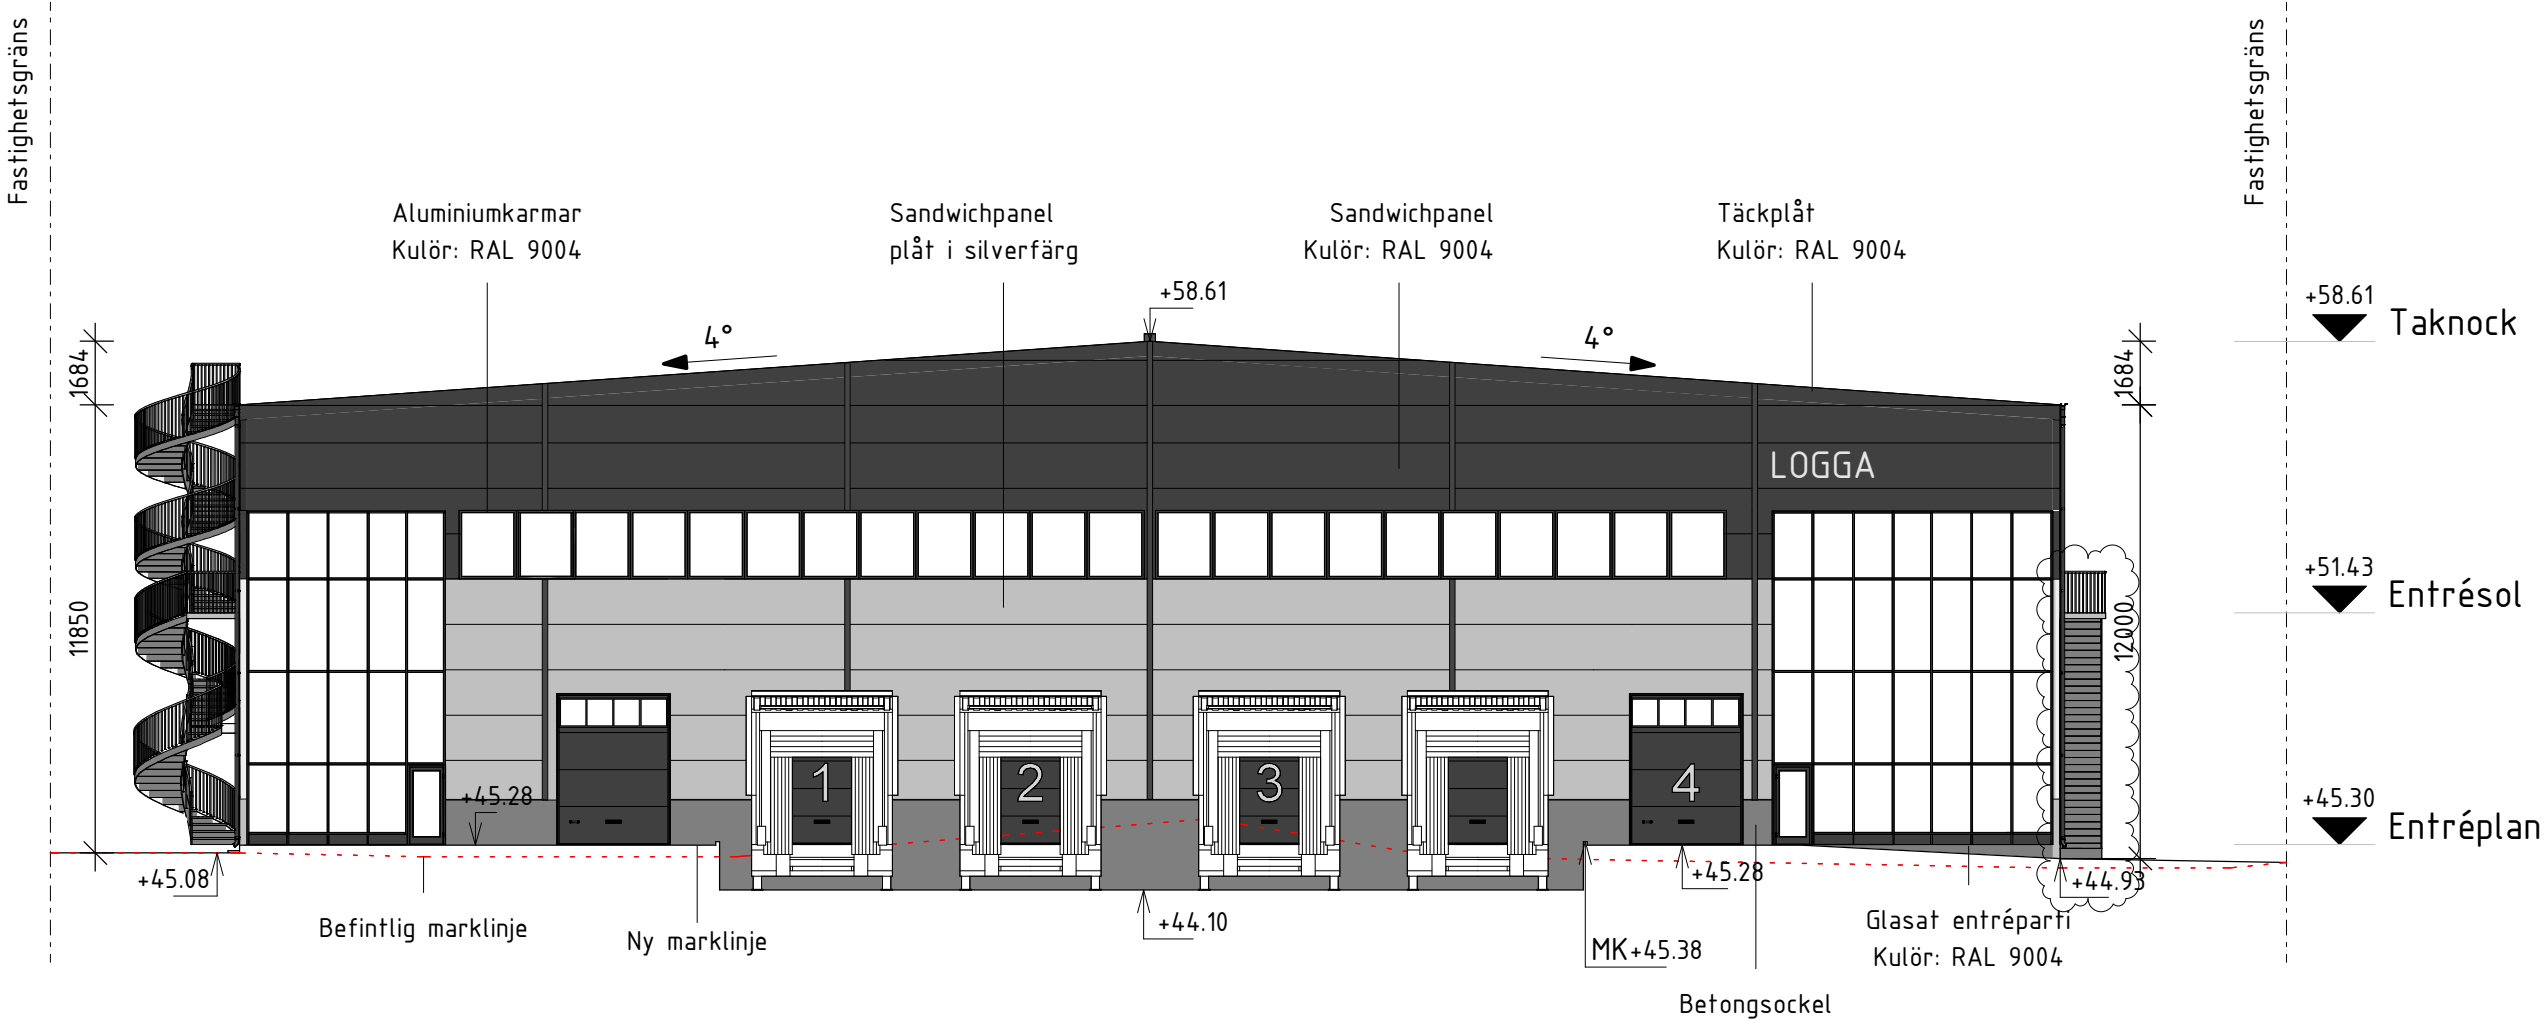


Fasad mot sydväst - översikt

1 : 200

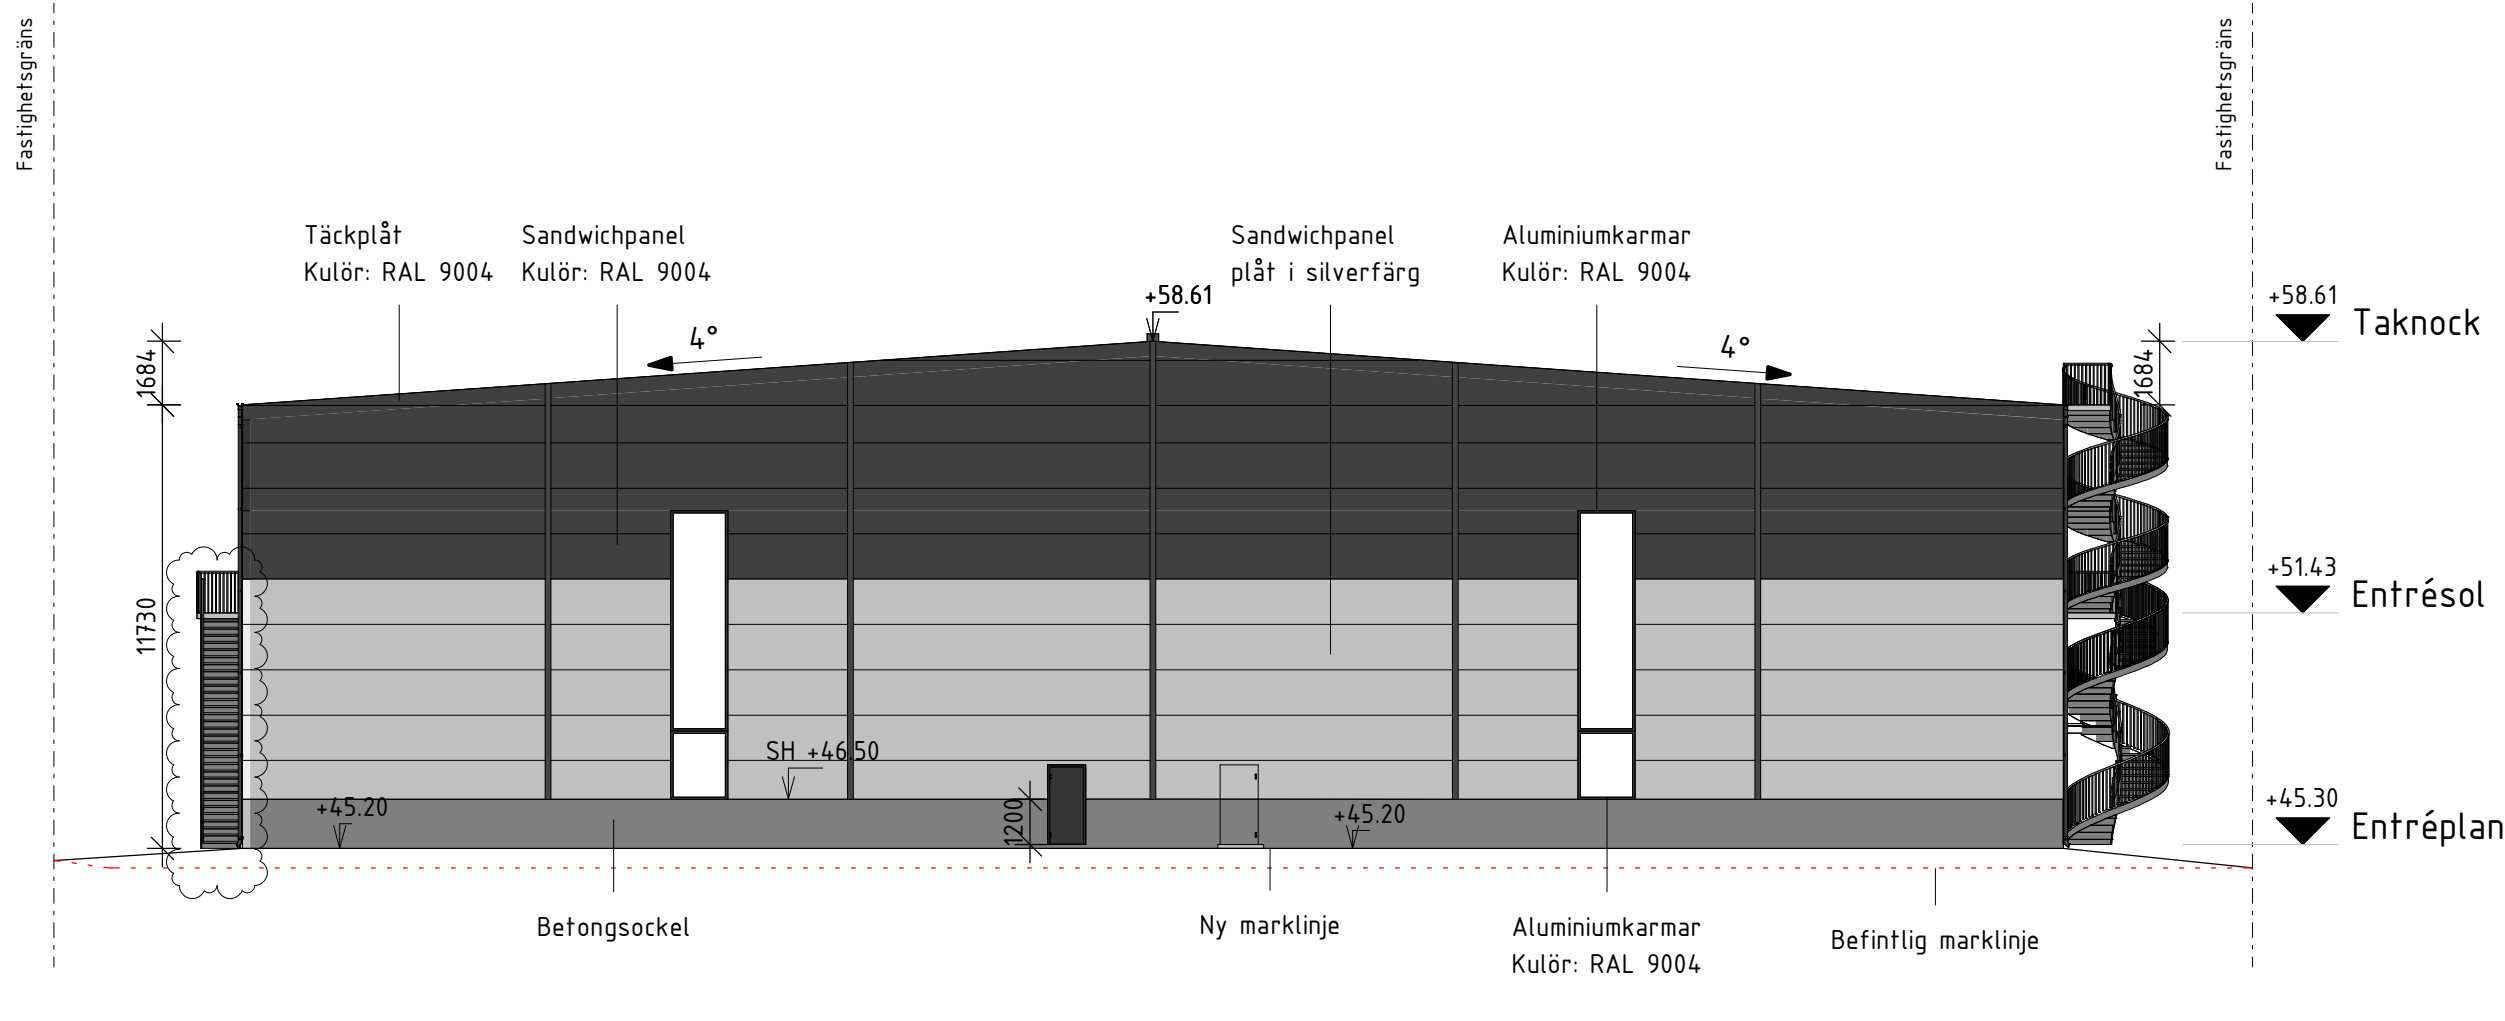


Fasad mot nordost - översikt

1 : 200

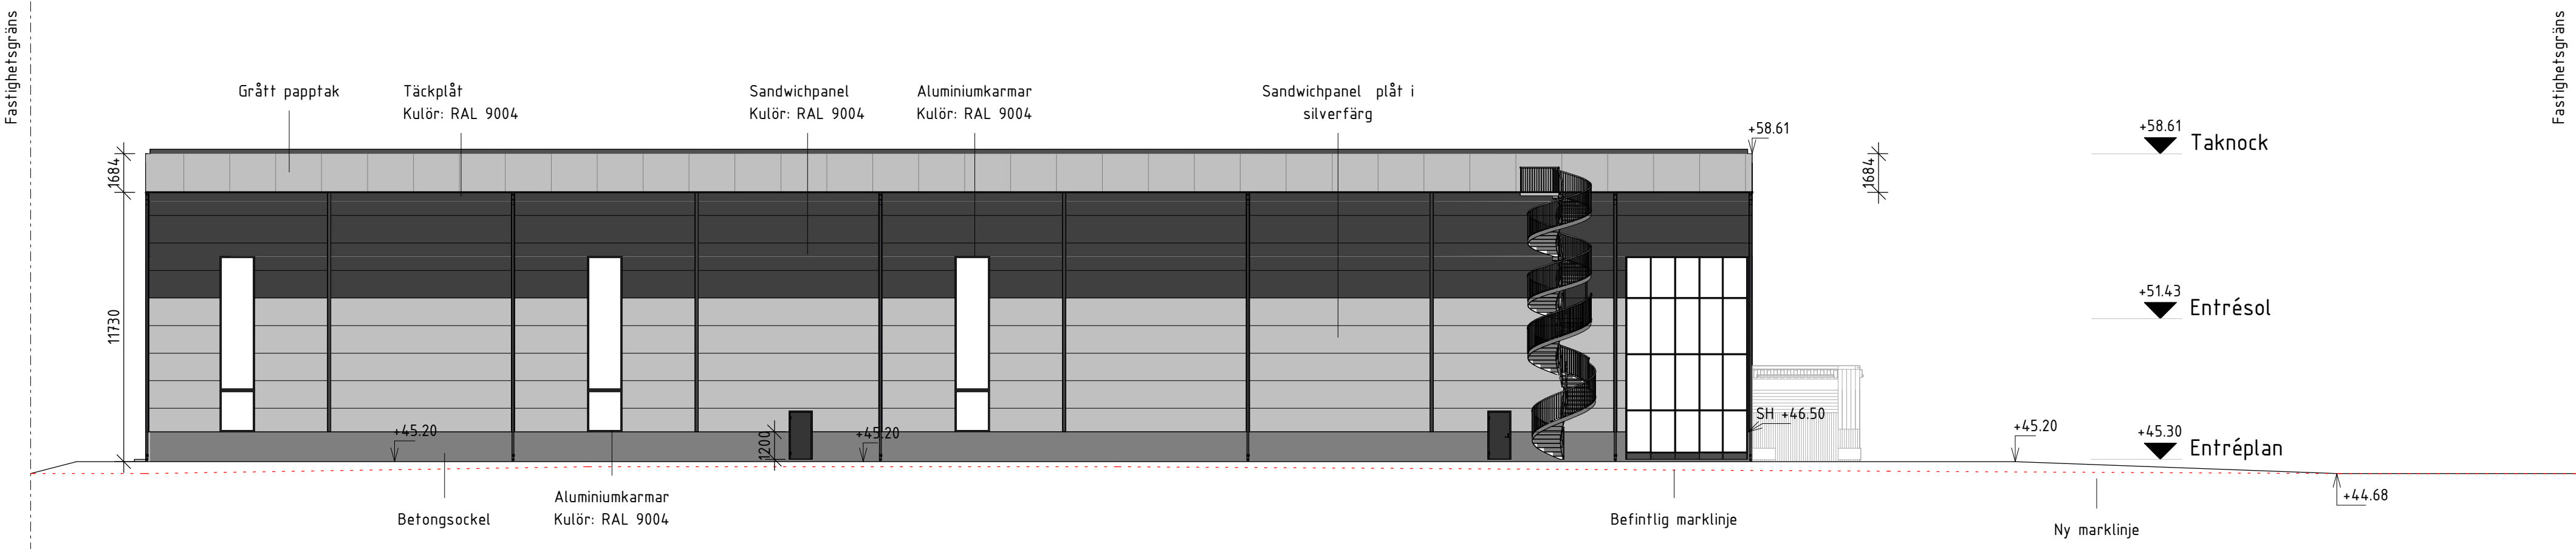


Fasad mot nordväst - översikt

1 : 200

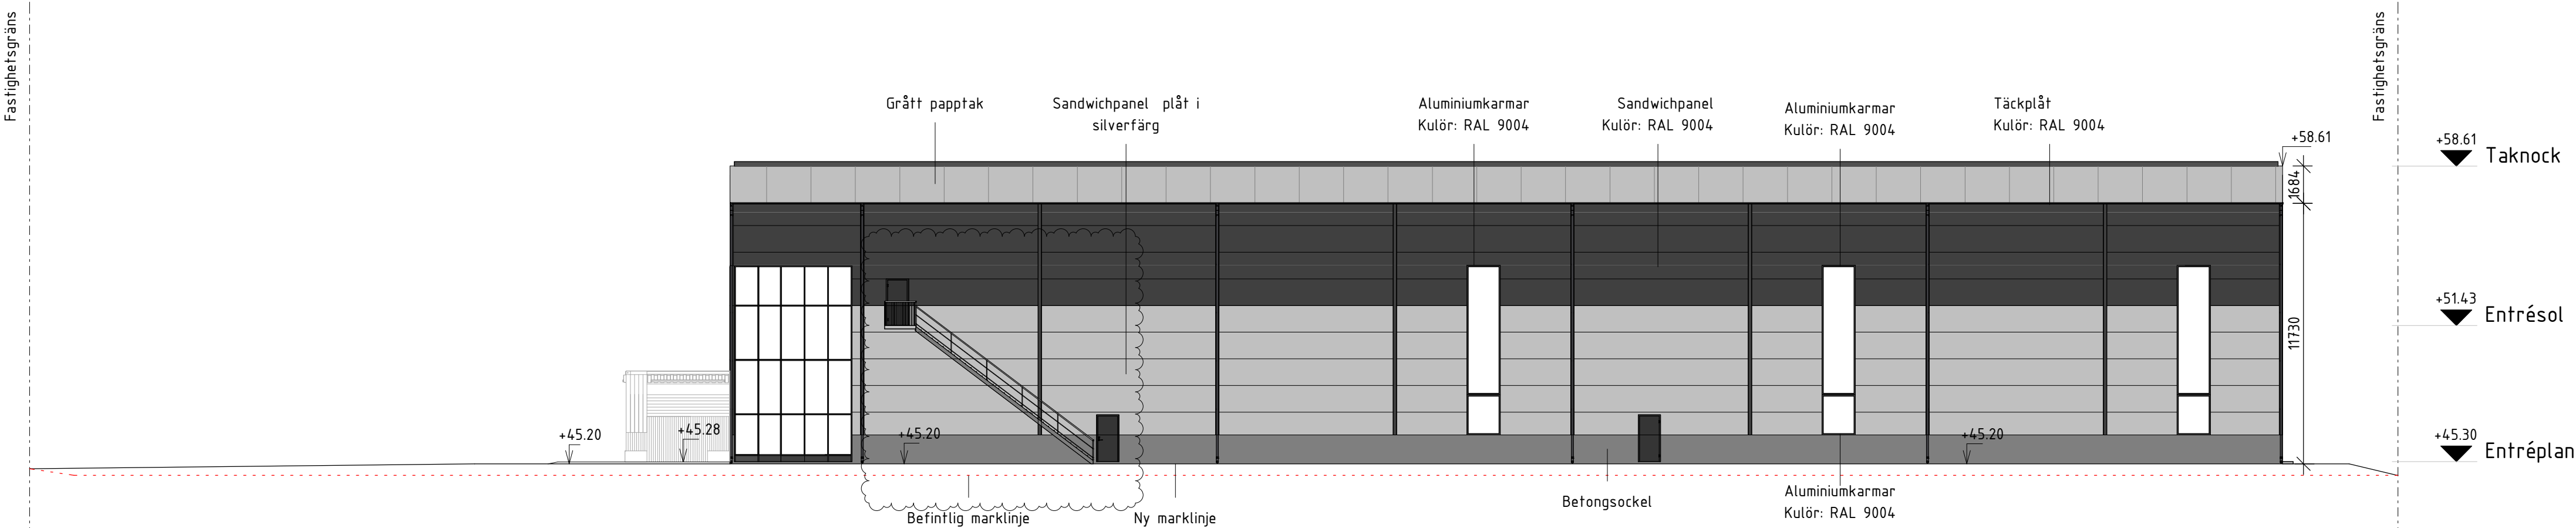

Fasad mot sydost - översikt

1 : 200

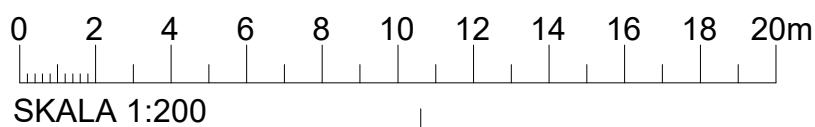

FÖRKLARINGAR

ALLA MÅTT ANGES I MM
HÖJDER ANGES I M ENL. RH2000

----- BEFINTLIG MARKLINJE

SH SOCKELHÖJD
ST SKÄRMTAK

FÖRESKRIFTER

SKÄRMTAK FÖR LASTKAJEN FÖRSES MED BELYSNING PÅ UNDERSIDAN. BELYSNINGEN PLACERAS NÄRA YTTERVÄGGEN, LÄNGSGÅENDE HELA SKÄRMTAKETS BREDD.

HÄNGRÄNNOR OCH STUPRÖR UTREDS VIDARE I DETALJSKEDE

GÄLLANDE NORMER OCH BESTÄMMELSER: BBR 29

BRANDCELLSINDELNING OCH BRANDÖRRAR ENLIGT BRANDSKYDDSBESKRIVNING

HÄNVISNINGAR

A-40-1-001 ÖVERSIKTSPLANER
A-40-1-002 TAKPLAN
A-40-1-003 ENTRÉPLAN & ENTRESOL
A-40-2-001 SEKTION A & B
A-40-3-001 ÖVERSIKTSFASADER
A-40-3-002 FASAD MOT SYDVÄST
A-40-3-003 FASAD MOT SYDÖST
A-40-3-004 FASAD MOT NORDÖST
A-40-3-005 FASAD MOT NORDVÄST

L-10-1-001 MARKPLANERINGSRITNING



A	Tillkommande utrymningssträppa	SL	2026-01-19
BET	ANT	ÄNDRINGEN AVSEER	SEEN

Jordbromalm 6:95

BYGGLOVSHANDLING

MAREE

A	Maree Design & Projektbyrå AB	TEL 08-430 430 92
B	Brandexperthen Sverige AB	TEL 08-330 20 80
K	Konstruktör AB	TEL 08-330 20 80
V	Maree Design & Projektbyrå AB	TEL 08-430 430 92

UPPDRAG NR	RITAD AV	HANDLAGGARE
144	TL	TL

DATUM	ANSVARIG
2025-12-11	AM

Jordbromalm 6:95, Haninge kommun
Nybyggnation av logistikhall
Fasadritning
Översiktsfasader

SKALA	1:200 (A1)	NUMMER	1:400 (A3)	A-40-3-001	A
-------	------------	--------	------------	------------	---