


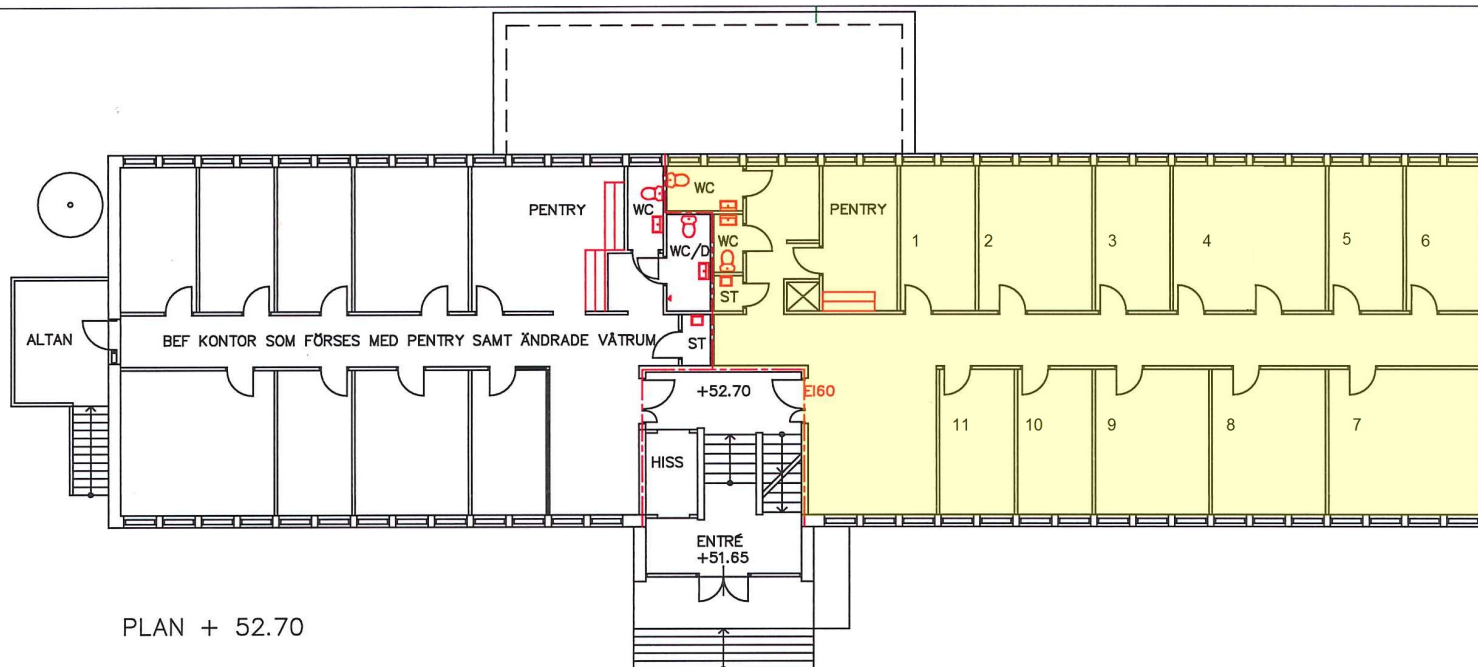

PLAN + 52.70



SÖDER

FK 2016-01-17

JEJ BYGGKONSULT DALKANTSVÄGEN 12 141 41 HUDDINGE 070 - 370 85 94 je.byggkonsult@hotmail.com	SÖDERBY 1:819 HANINGE KOMMUN SÖDERBYMALMSVÄGEN 8 HANINGE PERBODA PRÄSTÖVÄGEN 2 130 54 DALARÖ 0708-28 24 89 08-500 333 60 ullo@perboda.se	2011-08-09 JEJ 1:100 (A2) 1:150 (A3) A1
---	--	--