


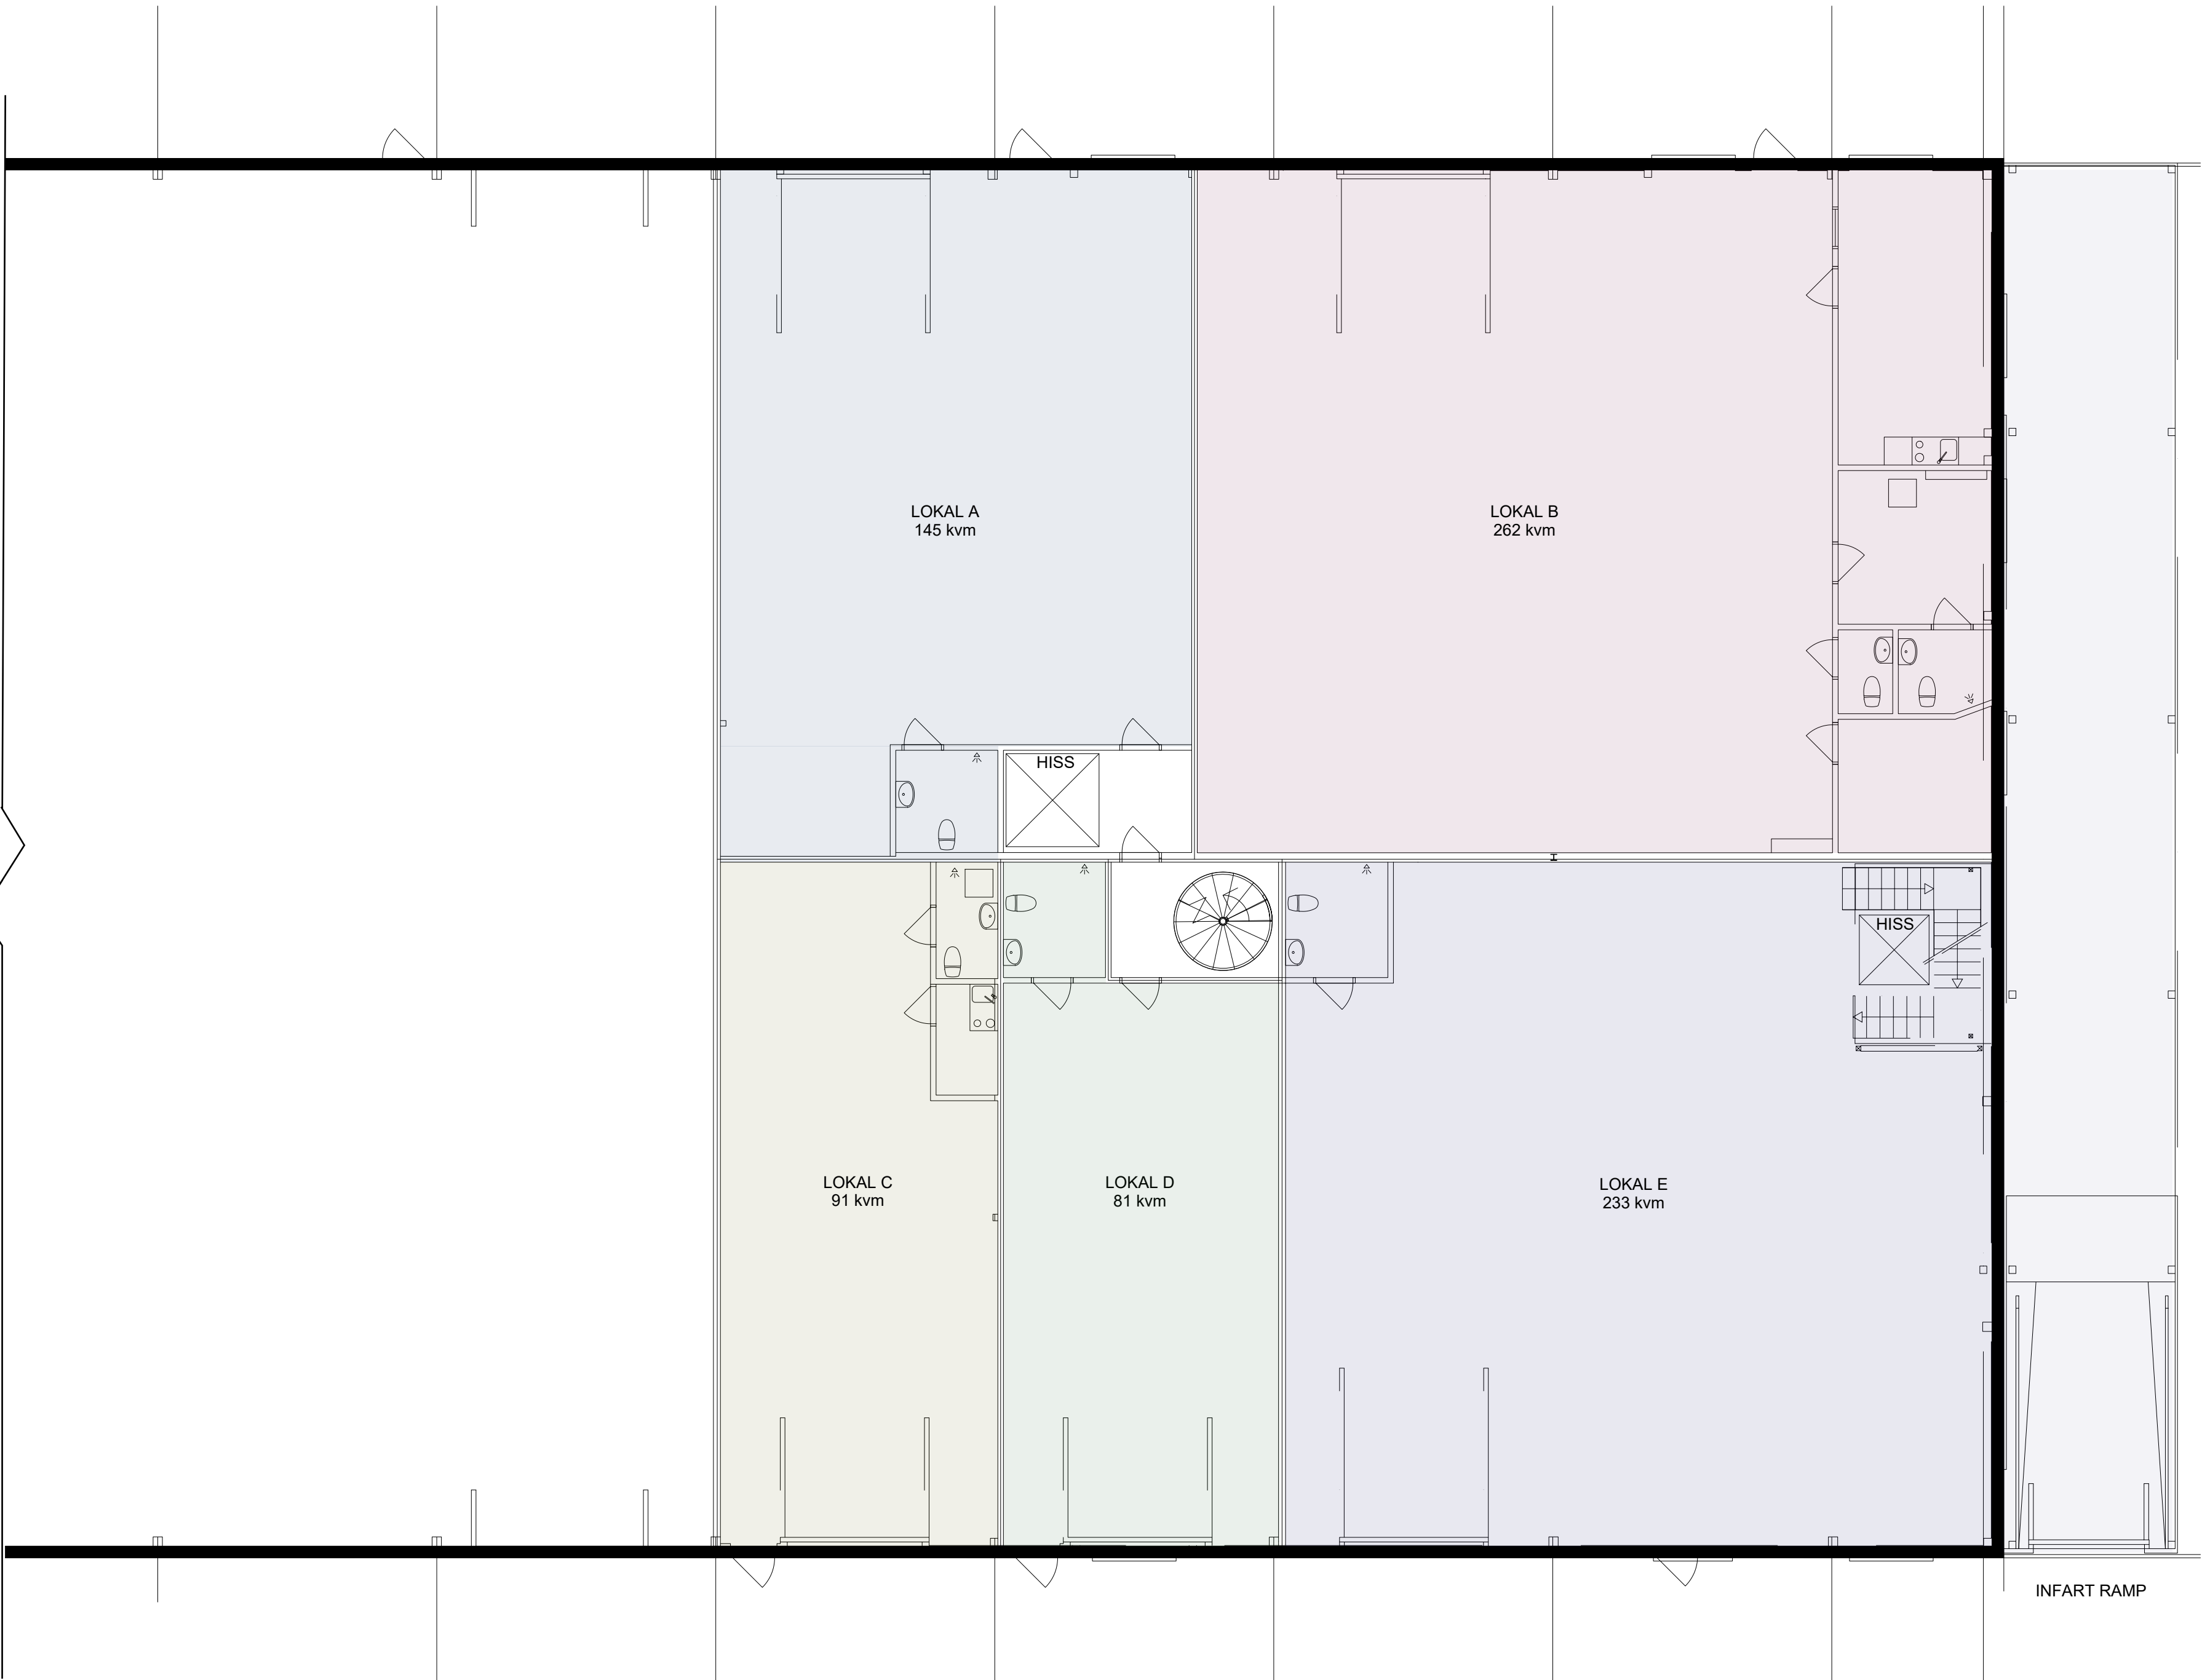

PREL. HÖJDER

UNDER BJÄKLÄG 3 600 mm

MÄTTSÄTTNING SKER FRÅN UTSIDA PANELVÄGG.
EVENTUELL FASADBEKLÄDNAD ELLER
BETONGSOCKEL KAN STICKA UT YTTRELIGARE FRÅN
FASAD.

ÖVERGRIPANDE AREOR BERÄKNAS SOM BTA.
RUMSAREA BERÄKNAS FRÅN CENTRUM VÄGG

SAMTLIGA MÄTT ANGES I MILLIMETER (UTOM
PLUSHÖJDER SOM ANGES I METER)

RITNINGAR SKALL, FÖR ATT VARA GÄLLANDE PÅ
BYGGARBETSPLATSEN ELLER FÖR ATT ANVÄNDAS
FÖR BESTÄLLNING AV MATERIAL VARA FÖRSEDD
MED BENÄMNING "BYGGHANDLING".

BET	ANT	ÄNDRING AVSER	SIGN	DATUM
-----	-----	---------------	------	-------

ILLUSTRATIONSRTITNING

FASTIGHETSBETÄCKNING



RINGVÄGEN 100
118 60 STOCKHOLM


UPPDRAG NR	DATUM	GRANSKAD AV
-	2026-09-22	NQ


RITAD AV
DANIEL HÄLLQVIST
TEL 0736 55 04 95
daniel@hallkonsulten.se

PLAN 1

SKALA	NUMMER	BET
A3 1:200 A1 1:100	A-02-01	

Skala 1:100

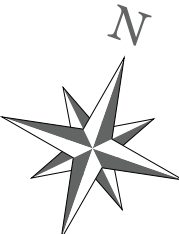

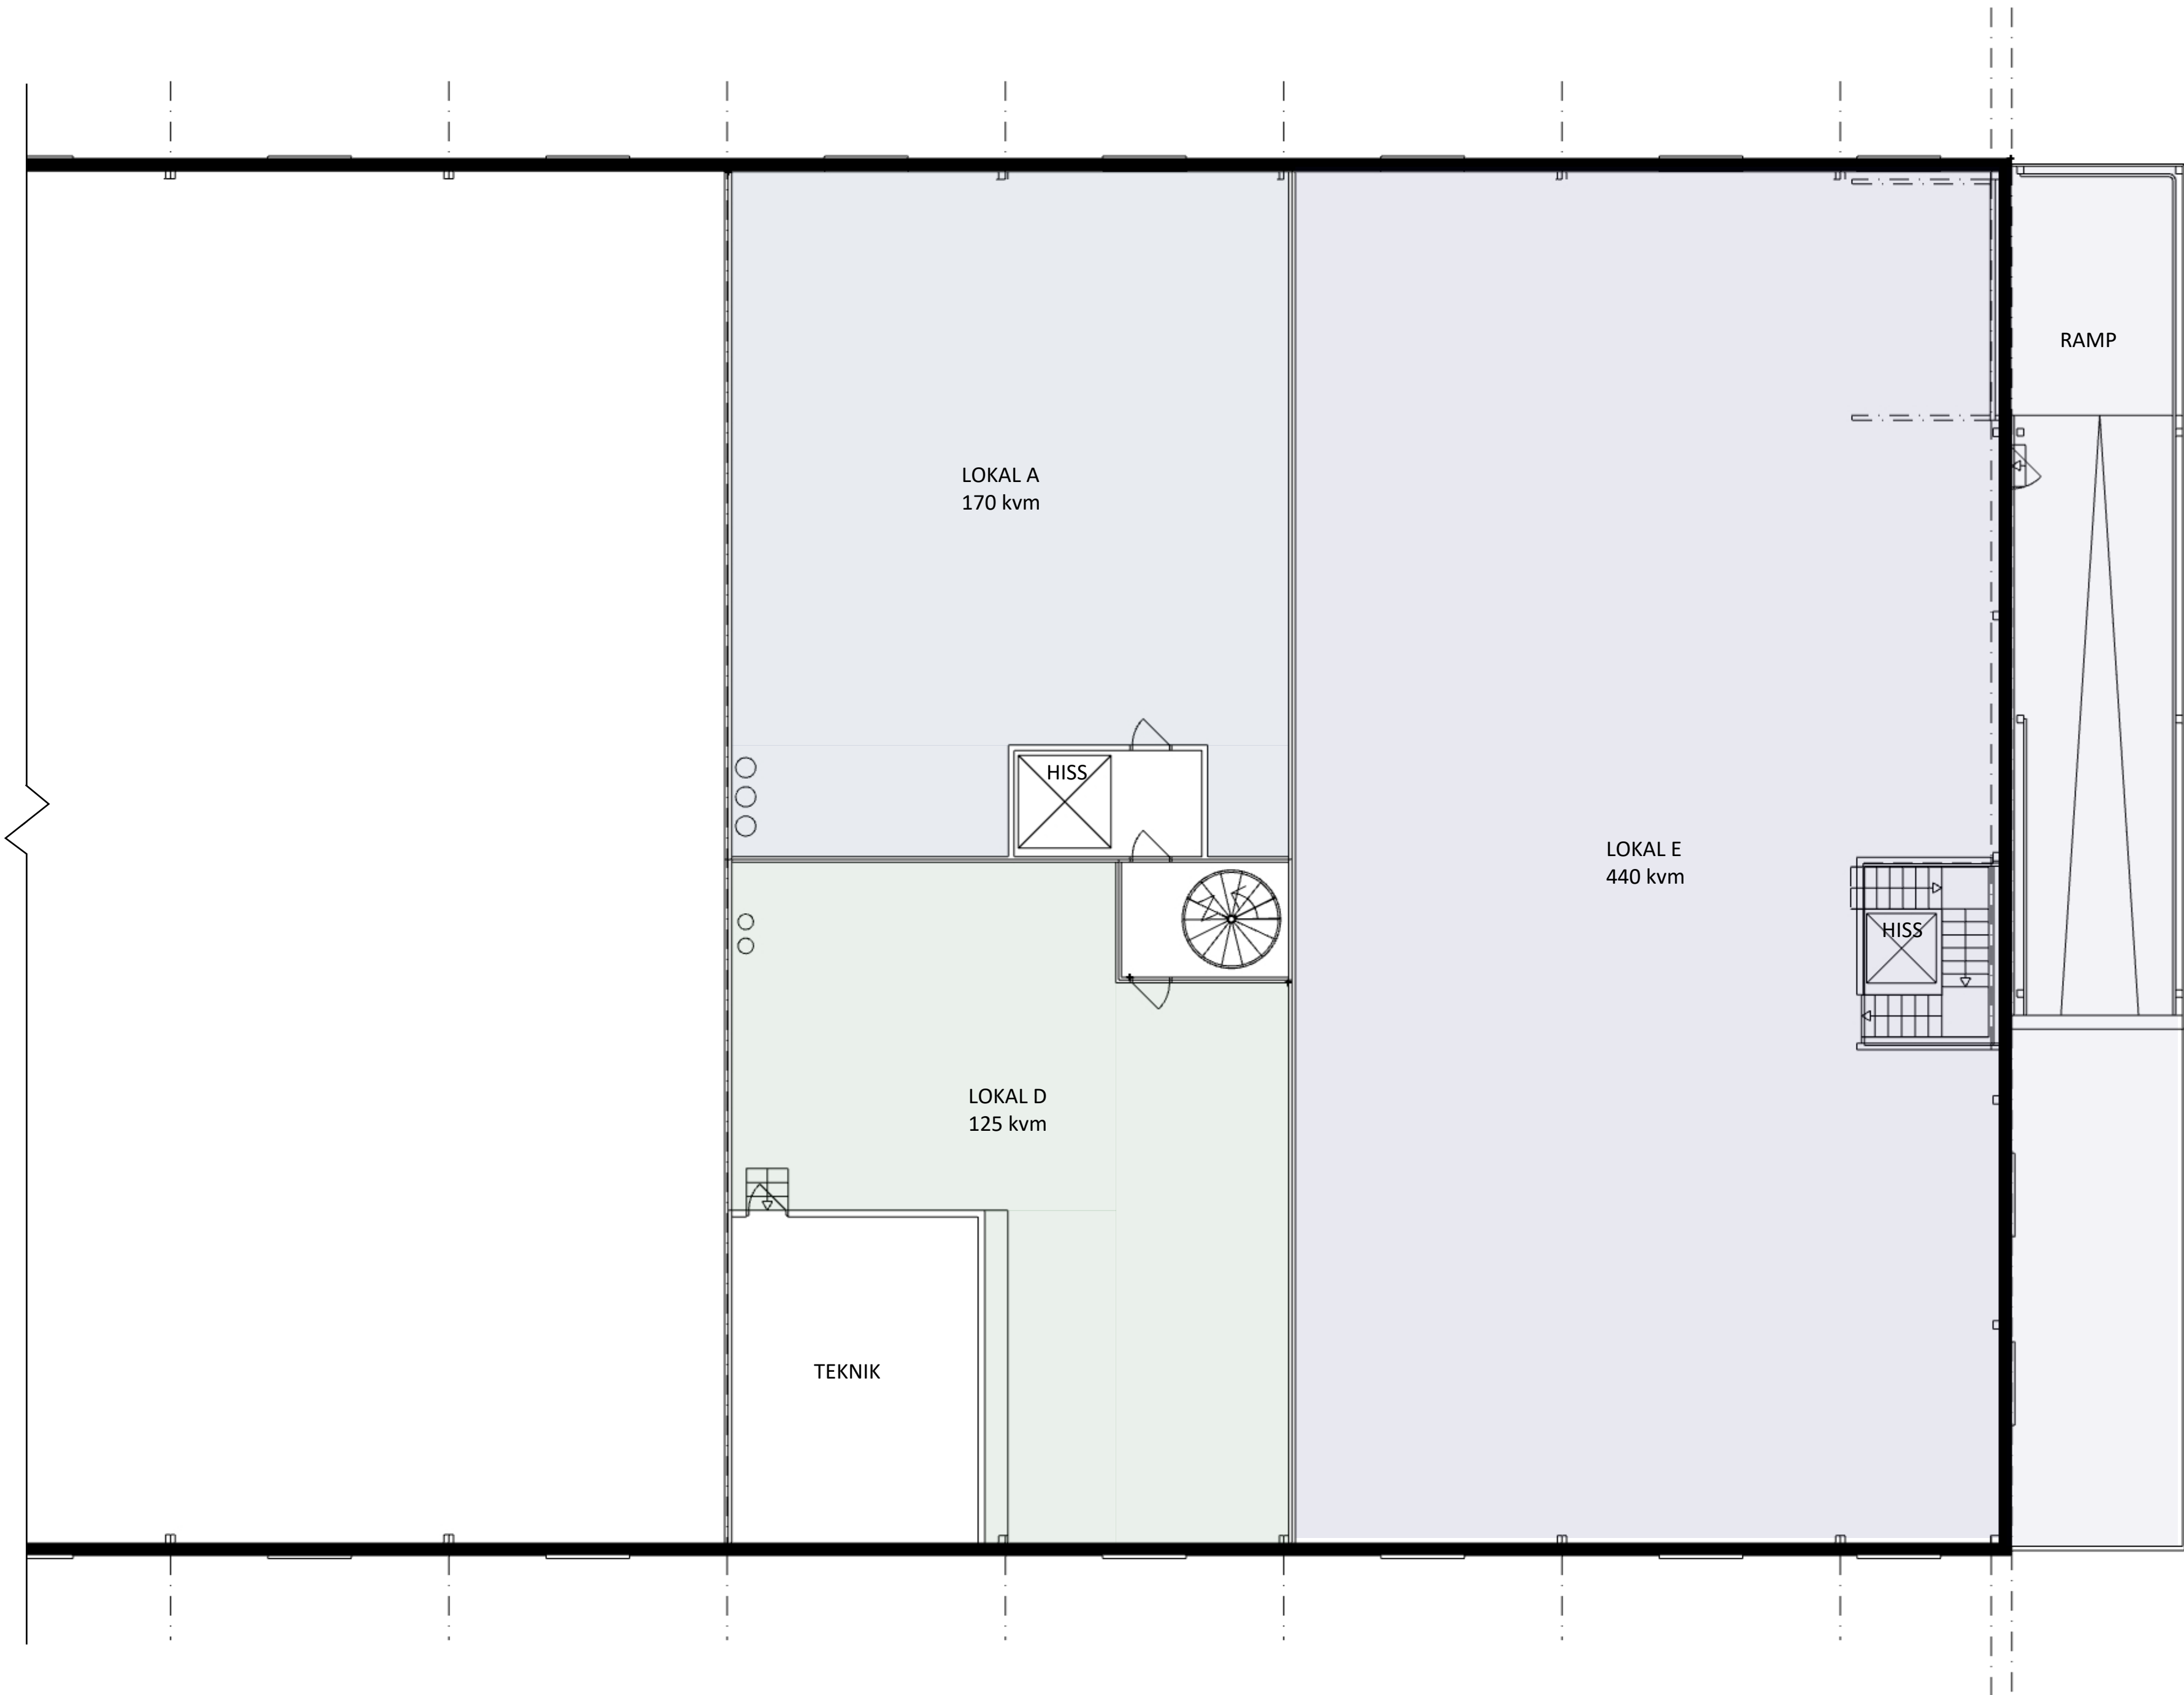

PREL. HÖJDER

UNDER FACKVERK 3 000 mm

MÄTTSÄTTNING SKER FRÅN UTSIDA PANELVÄGG.
EVENTUELL FASADBEKLÄDNAD ELLER
BETONGSOCKEL KAN STICKA UT YTTRELIGARE FRÅN
FASAD.

ÖVERGRIPANDE AREOR BERÄKNAS SOM BTA.
RUMSAREA BERÄKNAS FRÅN CENTRUM VÄGG

SAMTLIGA MÄTT ANGES I MILLIMETER (UTOM
PLUSHÖJDER SOM ANGES I METER)

RITNINGAR SKALL, FÖR ATT VARA GÄLLANDE PÅ
BYGGARBETSPLATSEN ELLER FÖR ATT ANVÄNDAS
FÖR BESTÄLLNING AV MATERIAL VARA FÖRSEDD
MED BENÄMNING "BYGGHANDLING".

BET	ANT	ÄNDRING AVSER	SIGN	DATUM
-----	-----	---------------	------	-------

ILLUSTRATIONSRTNING

FASTIGHETSBETÄCKNING





RINGVÄGEN 100
118 60 STOCKHOLM





UPPDRAG NR	DATUM	GRANSKAD AV
-	2026-09-22	NQ

RITAD AV
DANIEL HÄLLQVIST
TEL 0736 55 04 95
daniel@hallkonsulten.se

PLAN 2

SKALA	NUMMER	BET
A3 1:200 A1 1:100	A-02-02	

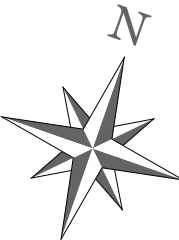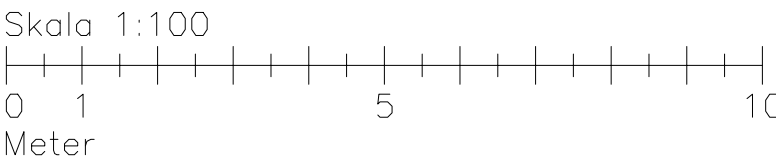

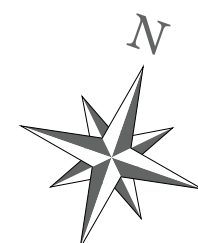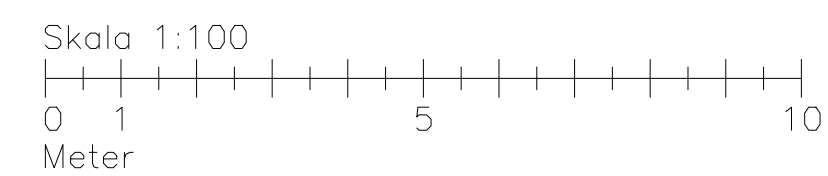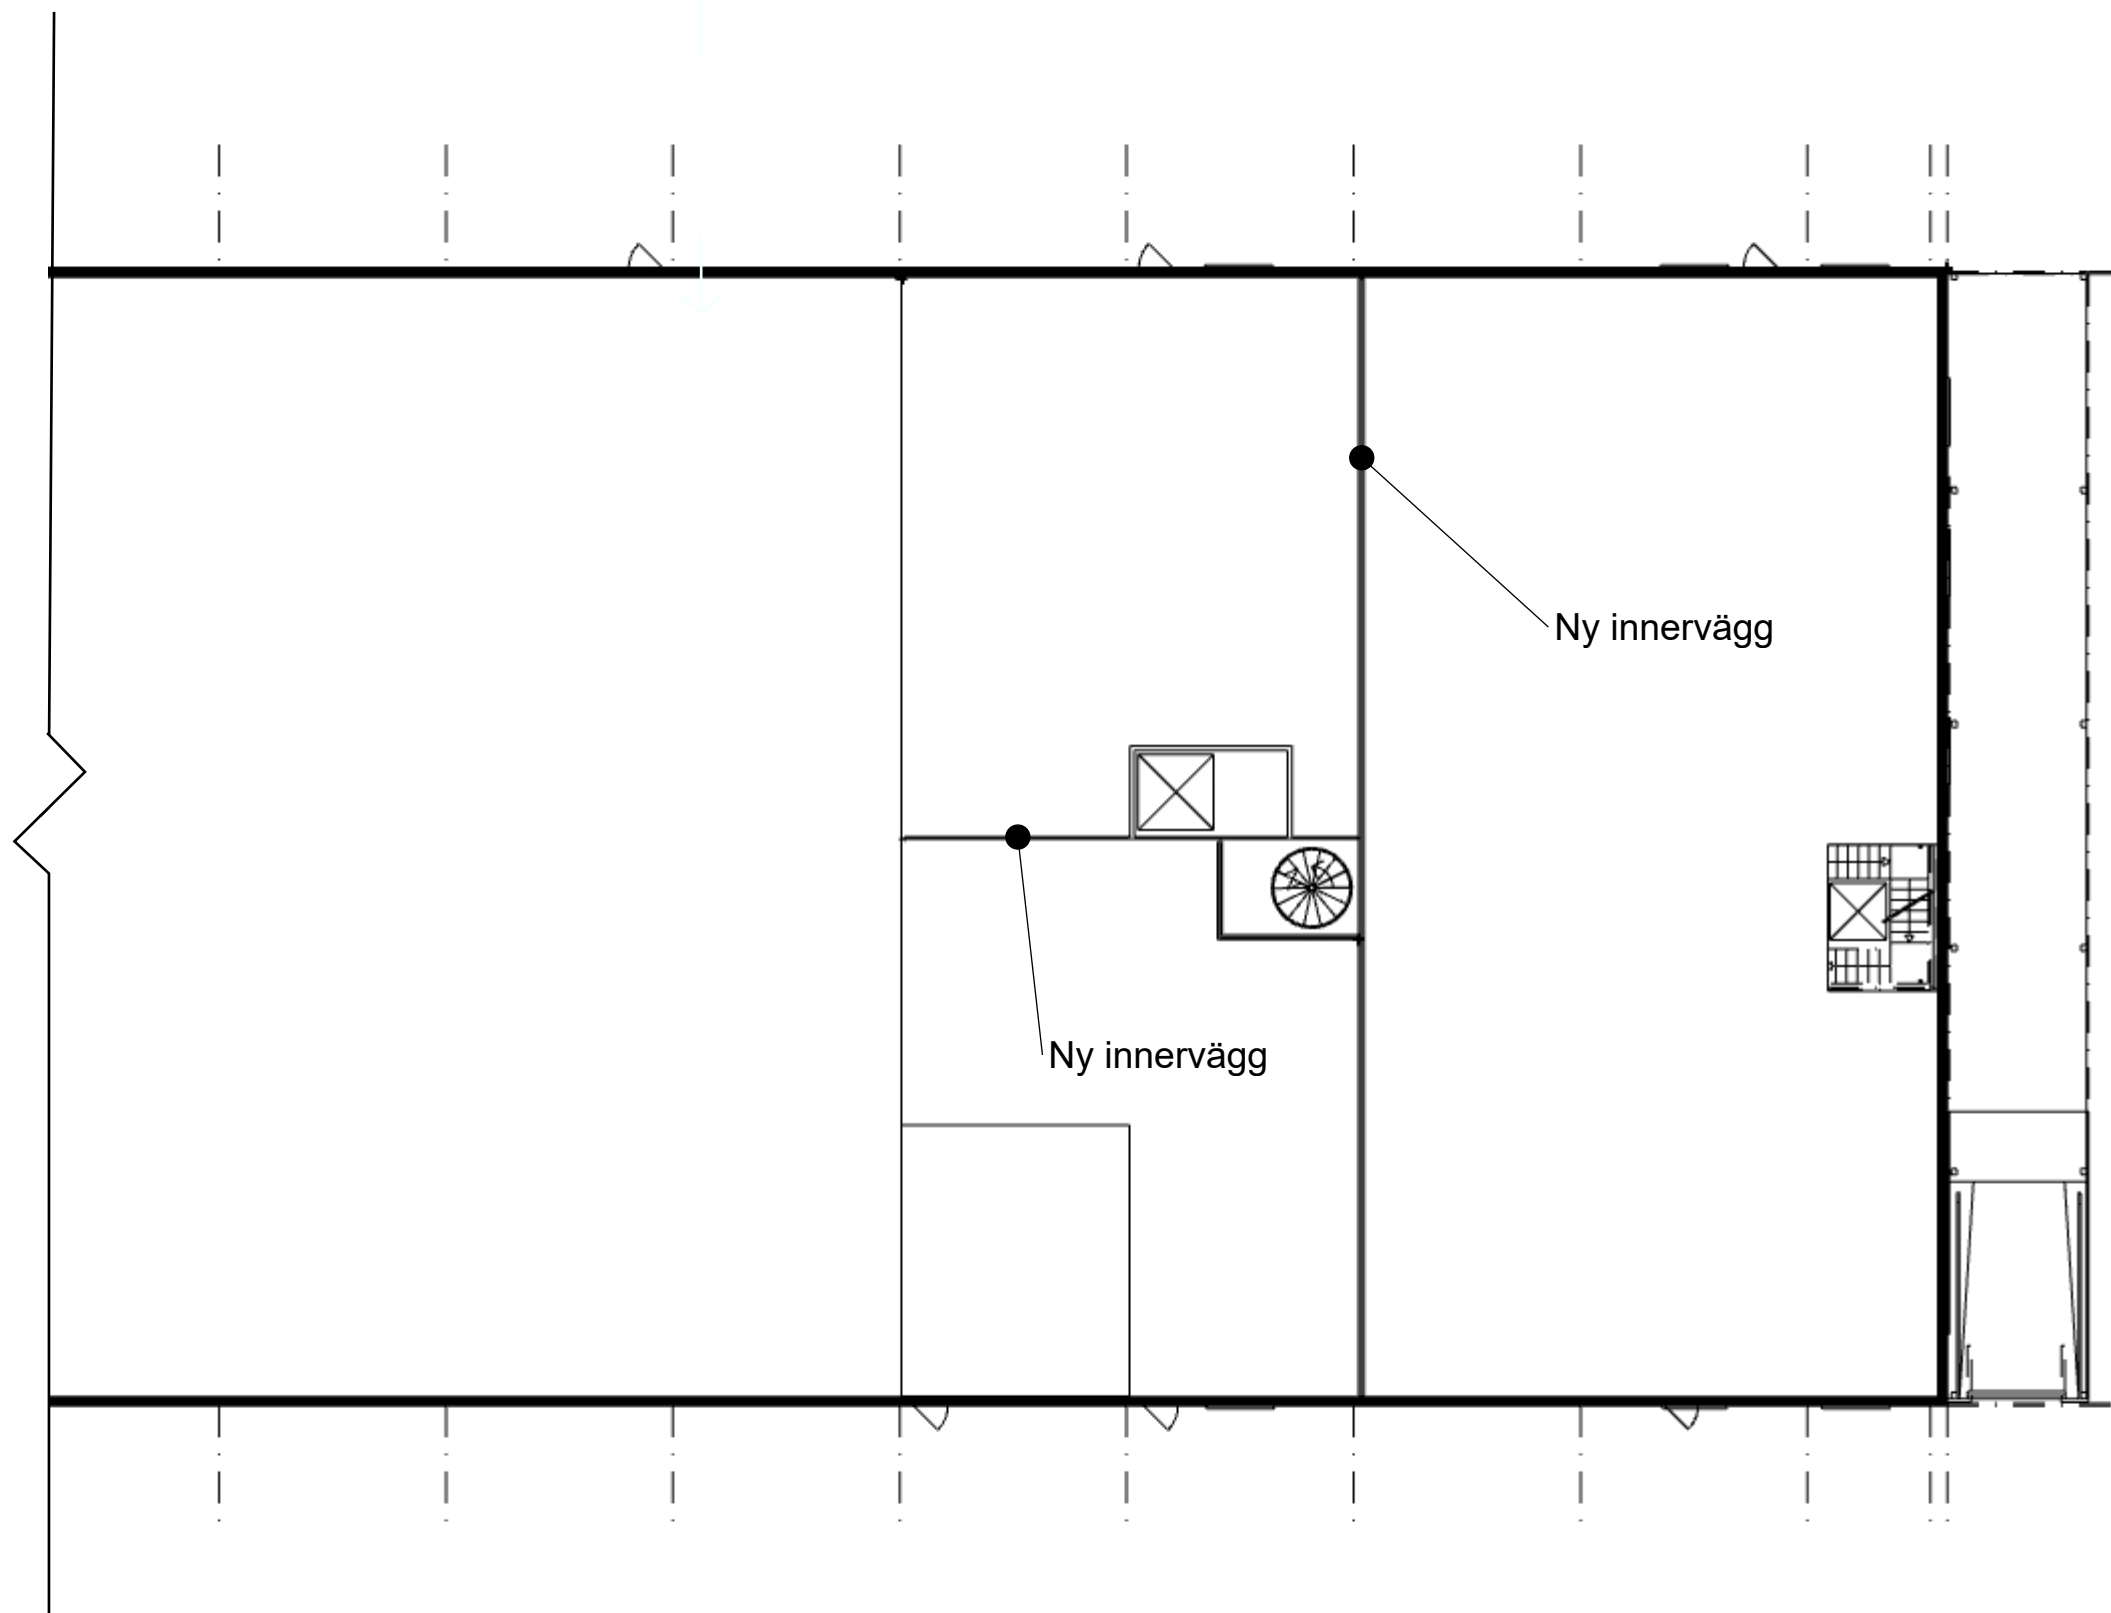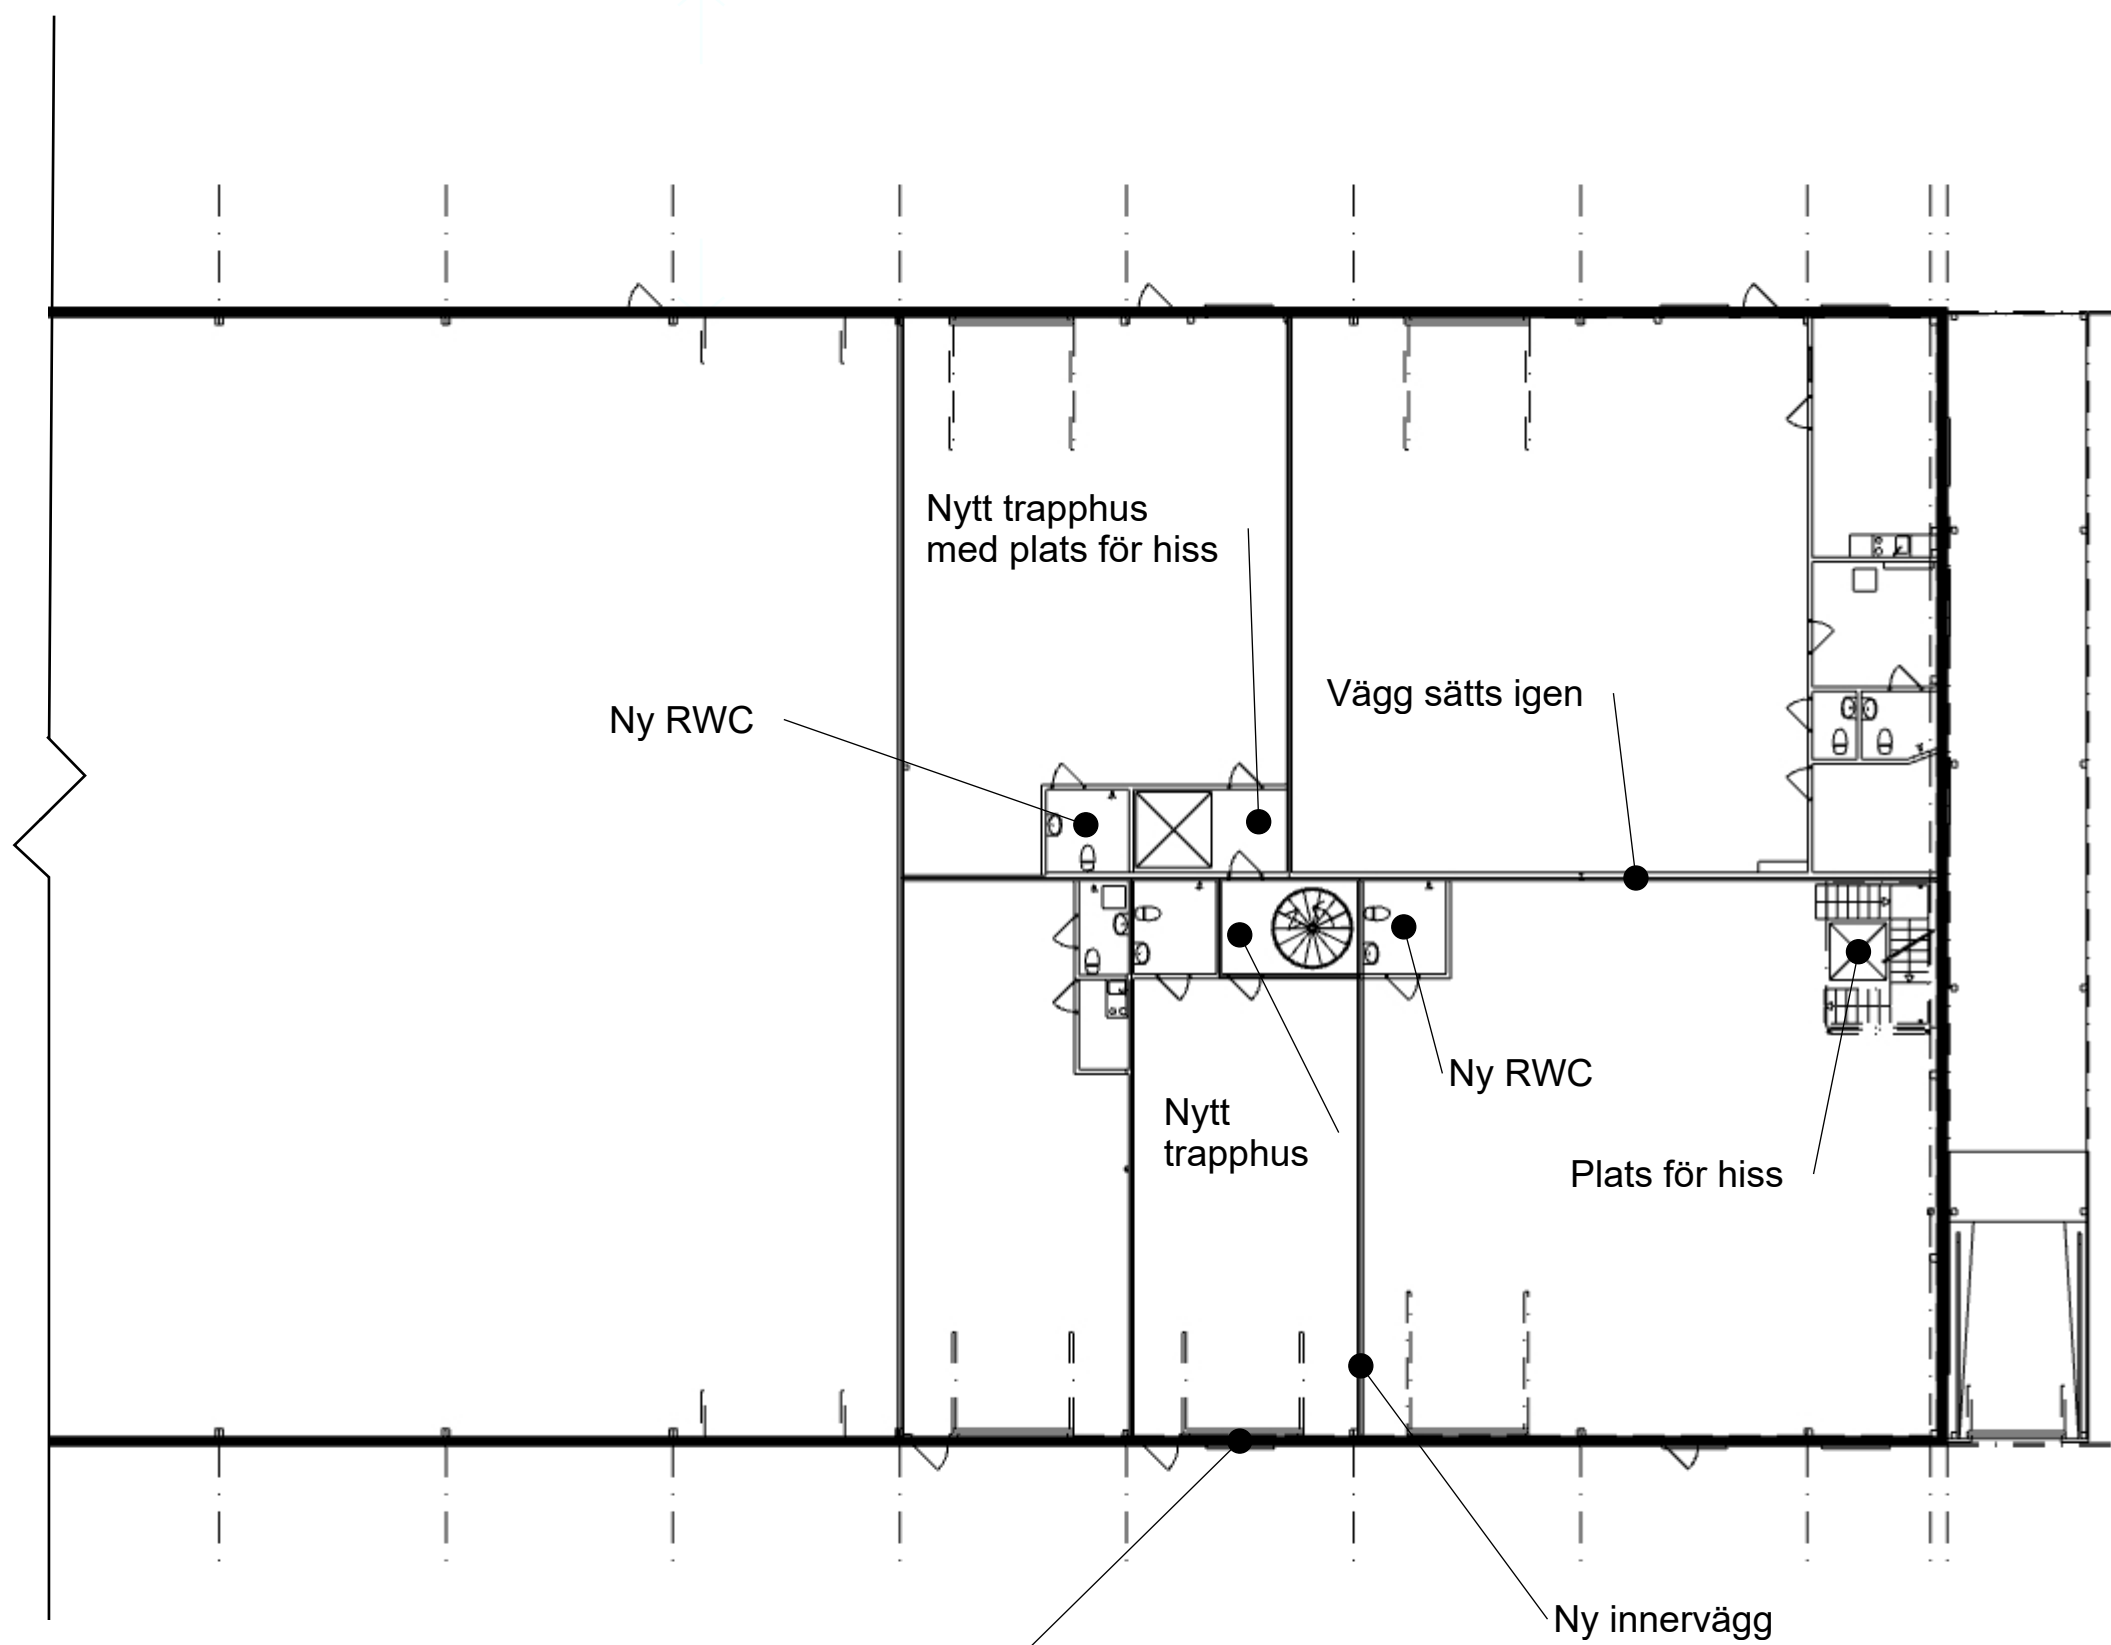

SAMTLIGA MÄTT ANGES I MILLIMETER (UTOM
PLUSHÖJDER SOM ANGES I METER)

RITNINGAR SKALL, FÖR ATT VARA GÄLLANDE PÅ
BYGGARBETSPLATSEN ELLER FÖR ATT ANVÄNDAS
FÖR BESTÄLLNING AV MATERIAL VARA FÖRSEDD
MED BENÄMNING "BYGGHANDLING".

BET	ANT	ÄNDRING AVSER	SIGN	DATUM
-----	-----	---------------	------	-------

ILLUSTRATIONSRITNING

FASTIGHETS BETÄCKNING



RINGVÄGEN 100 118 60 STOCKHOLM			
UPPDRAG NR -		DATUM 2026-09-22	GRANSKAD AV NQ
RITAD AV DANIEL HÄLLQVIST TEL 0736 55 04 95 daniel@hallkonsulten.se			
BESKRIVNING			
SKALA	A3 1:200 A1 1:100	NUMMER A-02-03	BET