
INFORMATION

Alla mått skall undersökas på plats

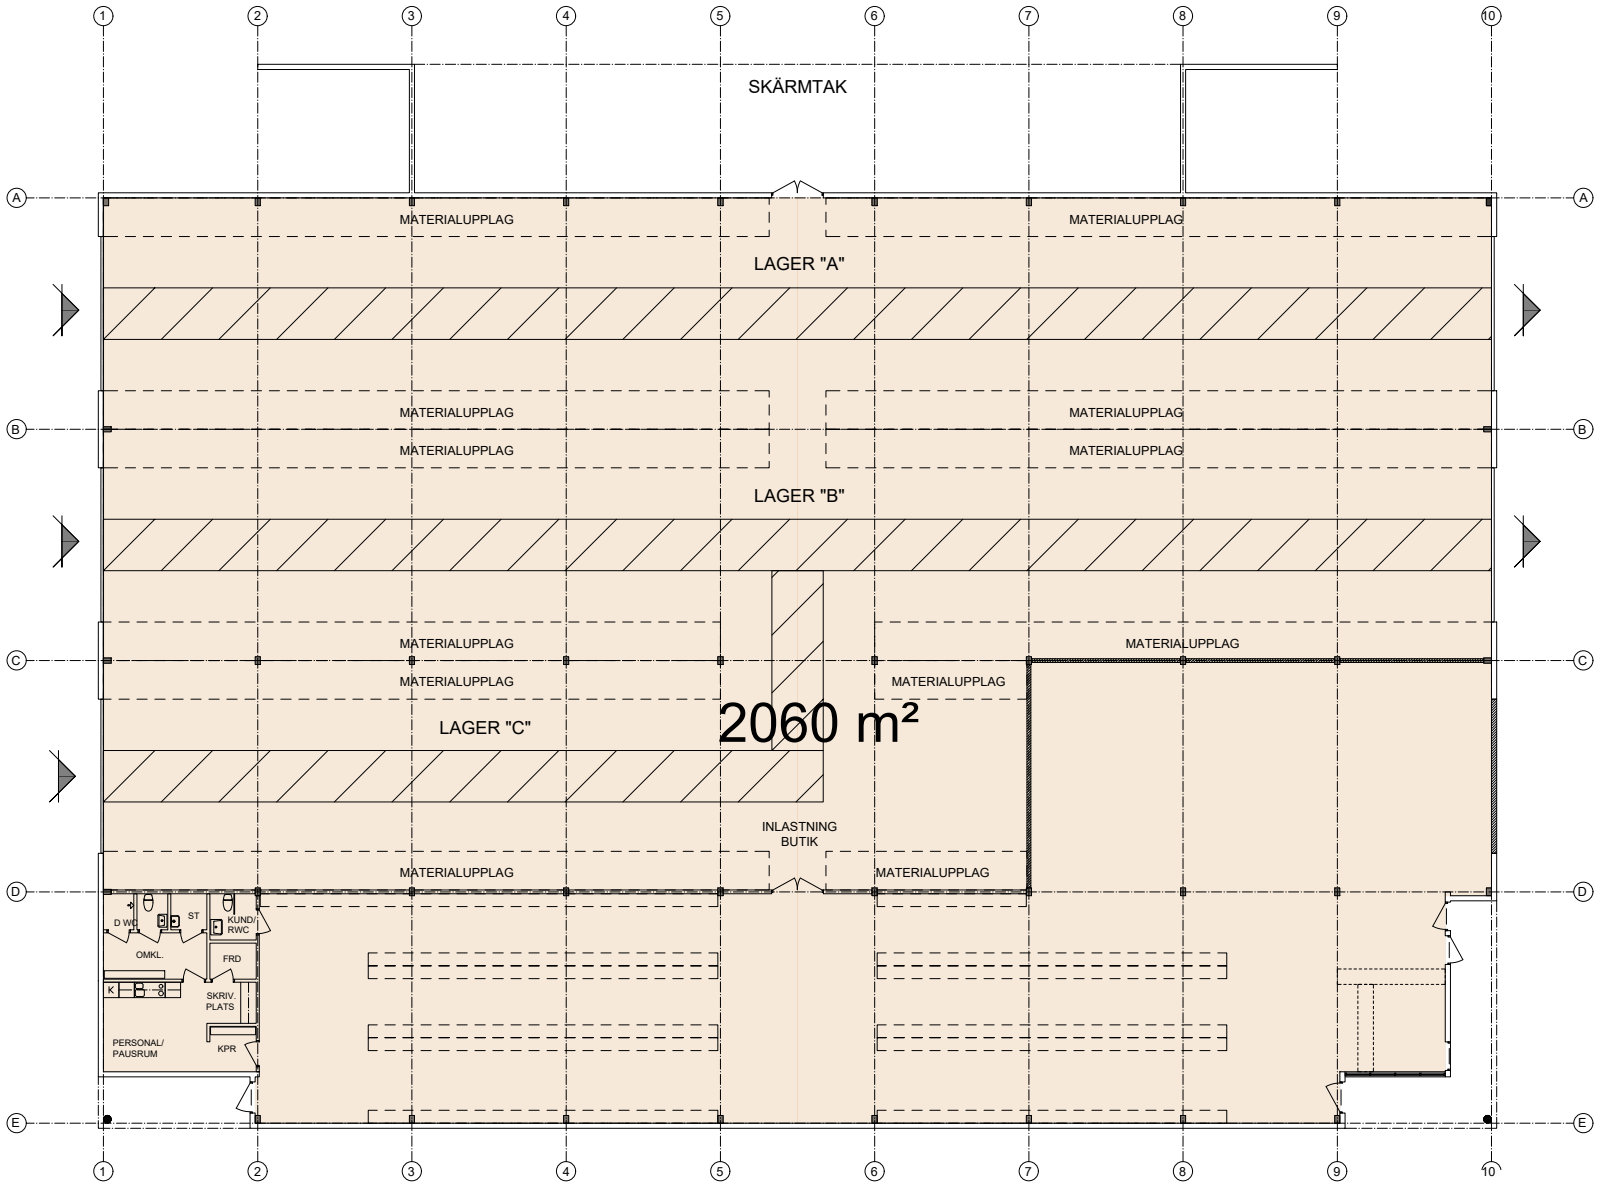

PLAN 1- BOTTENPLAN
1:100

SKALA 1:100
0 1 2 5 10
METER

RITNINGEN ÄR BASERAD PÅ ÄLDRE RITNINGSUNDERLAG
OCH GÖR INGA ANSPRÅK PÅ ATT VARA FULLSTÄNDIG.
ALLA MÅTT SKALL UNDERSÖKAS PÅ PLATS.

BET	ANT	ÄNDRINGEN AVSER	SIGN	DATUM

RELATIONSRITNING

LÖDDEKÖPINGE 14:54

kungsleden

AB 05
ARKITEKTUR & BYGGLEDNING
Berlitz Gurrisgatan 13 217 74 Malmö www.ab05.se

ARBETSNUMMER	RITAD AV	HANDLÄGGARE
	GJ	GJ
DATUM	ANSVARIG	
2022-02-09	Gisli Kristjansson	

Varuvägen 8, Löddeköpinge

PLAN 1, bottenplan

SKALA [A1] 1:100 [A3] 1:200	RITNINGSNUMMER	BET
	A-40.1-01	

Transaktion 09222115557462883696 Bilaga 1