ORIGINALFORMAT A1

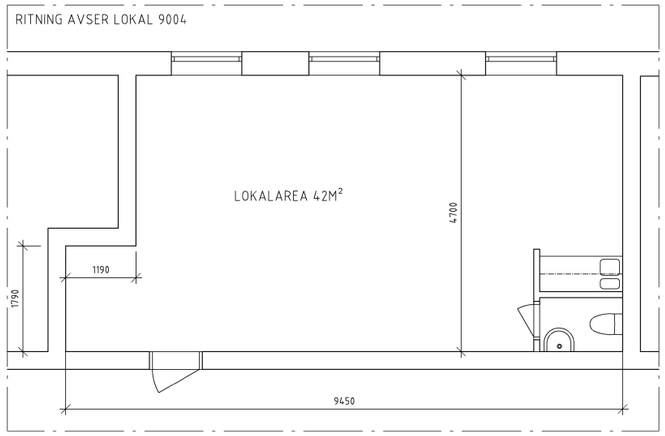

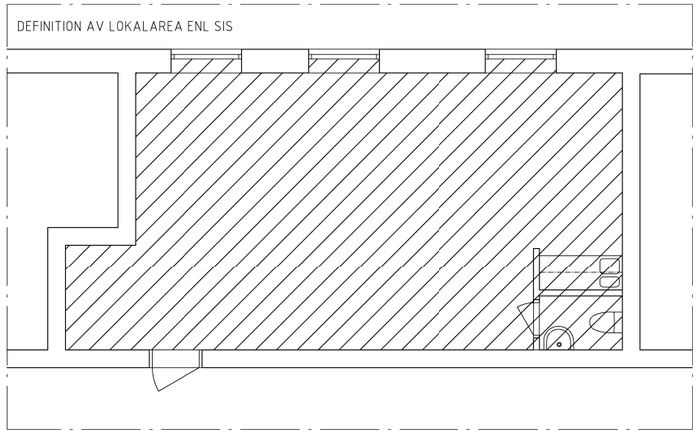

SKALA 1:50

0 1 2 5

METER

FÖRKLARINGAR
Alla mått i mm
Avser endast uppmätt lokal

Takhöjd 2660mm
Bröstningshöjd fönster 1640mm

FÖRESKRIFTER

HÄNVISNINGAR

–	–	–	–	–
BET	ANT	ÄNDRINGEN AVSER	DATUM	SIGN

RITNINGENS STATUS
NULÄGESHANDLING

Stockholmshem

FASTIGHET OCH PROJEKTNAMN
KV. DE GAMLAS VÄNNER 8
GAMLA TYRESÖVÄGEN 353

A	TOTAL Arkitektur & Urbanism AB Fyrverkarbacken 21, 112 60, Stockholm	TEL 08-441 36 00	MAIL info@totalarkitektur.se
K		TEL	MAIL
V		TEL	MAIL
VS		TEL	MAIL
E		TEL	MAIL
L		TEL	MAIL

UPPDRAG NR	RITAD/KONSTRUERAD AV	HANDLÄGGARE
4039	ER	MH
DATUM	ANSVARIG	
01-22-15	KW	

RITNINGENS INNEHÅLL
KÄLLARPLAN
PLANRITNING LGH 0731-9004

SKALA A1/A3	RITNINGSNUMMER	BET
1:50/1:100	A-00.1-01	

PLOTTAD: 15/07/27 10:13 PLNAMN: A-00.1-10.dwg

XREF: P:\4000\4039 Uppmätning lokal Stockholmshem\Gamla Tyresövägen 353\5 Projektering\57 Relationshandlingar\A-model\A-40-P-01.dwg