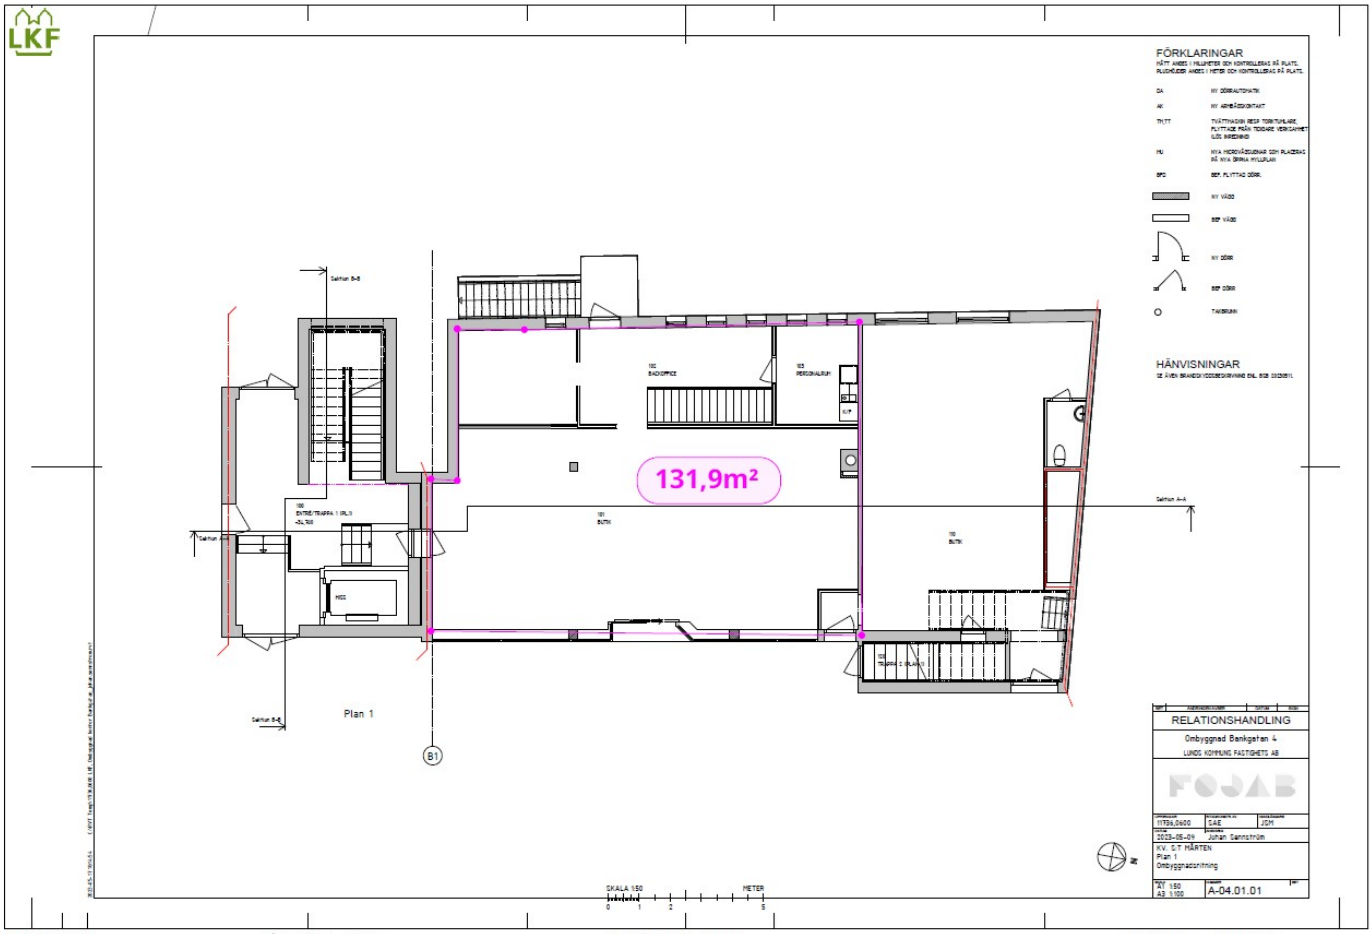

Fastighet: 2601
Byggnad: Bankgatan 4

Våningsplan: Plan 01
Beskrivning: Plan 1

Utskriftsskala 1: 107,38
Utskriftsformat: A3

Utskiftsdatum: 2026-01-26
DokumentID: 239789