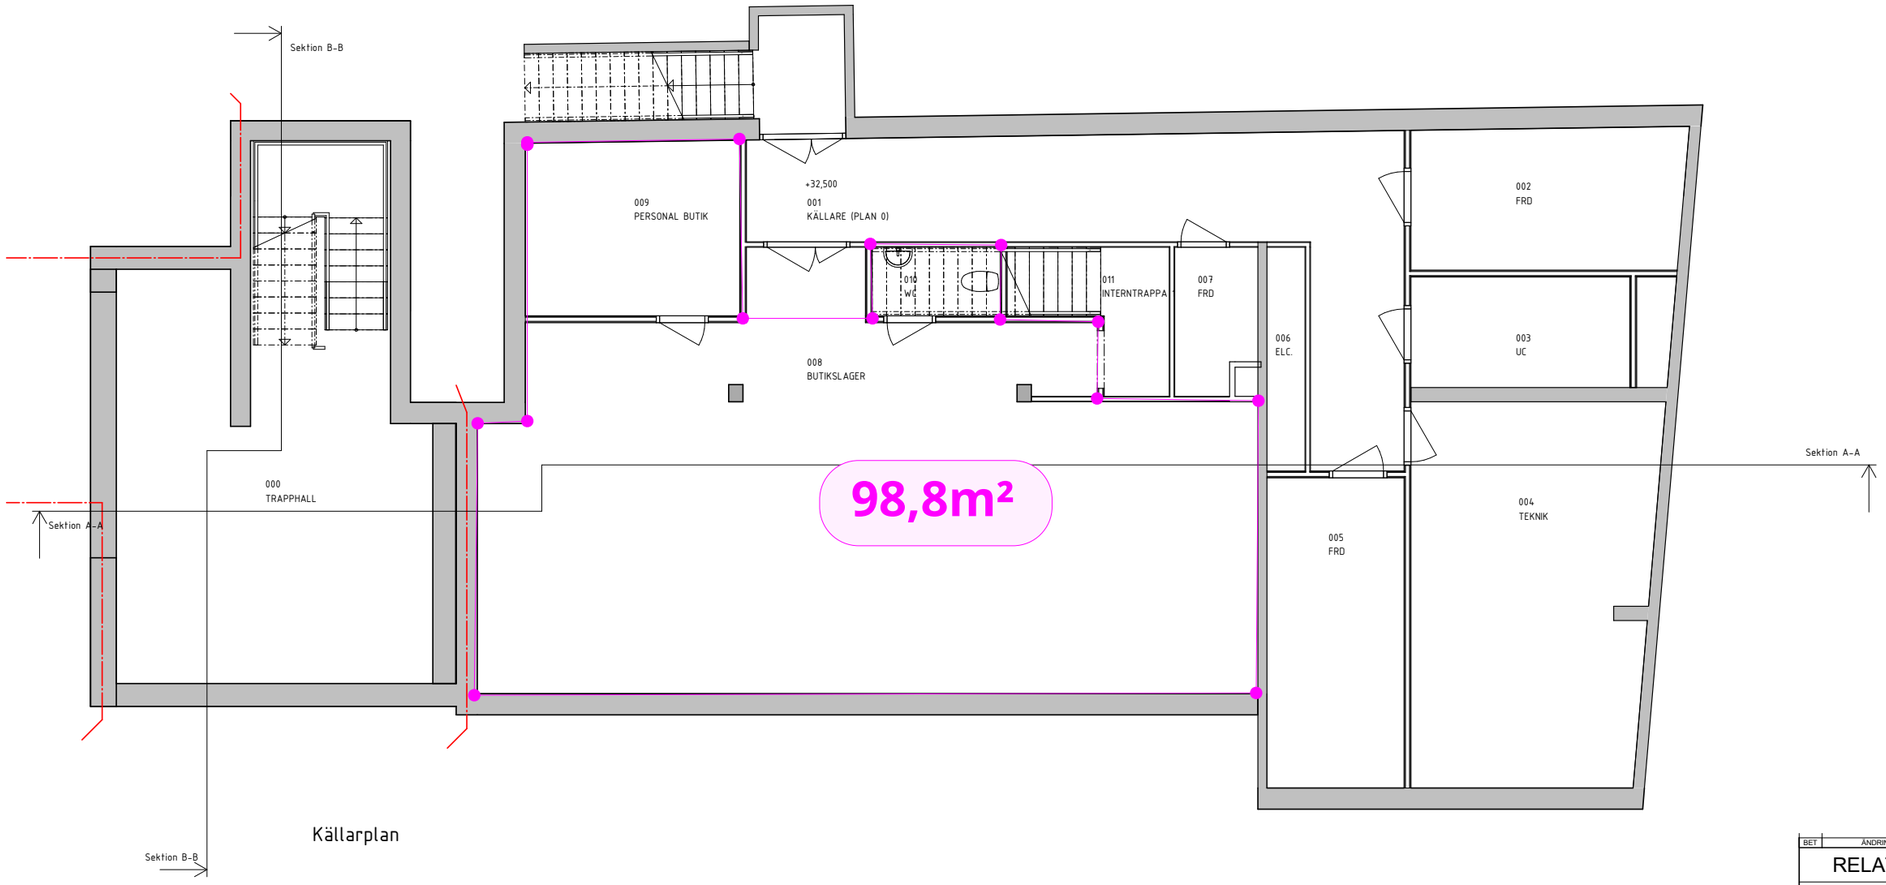

Källarplan

2023-05-09 10:51:12 \\SRV008\Projekt\11736 LKF, Små ramavtalsuppdrag\11736,0600 LKF, Ombyggnad kontor Bankgatan\06 ARBETSFILER\11736,0600 LKF, Ombyggnad kontor Bankgatan.rvt

BET	ÄNDRINGEN AVSER	DATUM	SIGN

RELATIONSHANDLING

Ombyggnad Bankgatan 4

LUNDS KOMMUNS FASTIGHETS AB

FOJAB

UPPDRAG NR	RITADIKONSTR. AV	HANDLÄGGARE
11736,0600	SAE	JSM
DATUM 2023-05-09	ANSVARIG Johan Sennström	

KV. S:T MÅRTEN
Källar Plan
Ombyggnadsritning

SKALA	NUMMER	BET
A1 1:50 A3 1:100	A-04.01.00	

SKALA 1:50 METER
0 1 2 5

Fastighet: 2601
Byggnad: Bankgatan 4

Våningsplan: Plan 00
Beskrivning: Källarplan

Utskriftsskala 1: 107,38
Utskriftsformat: A3

Utskiftsdatum: 2026-04-10
DokumentID: 239785