


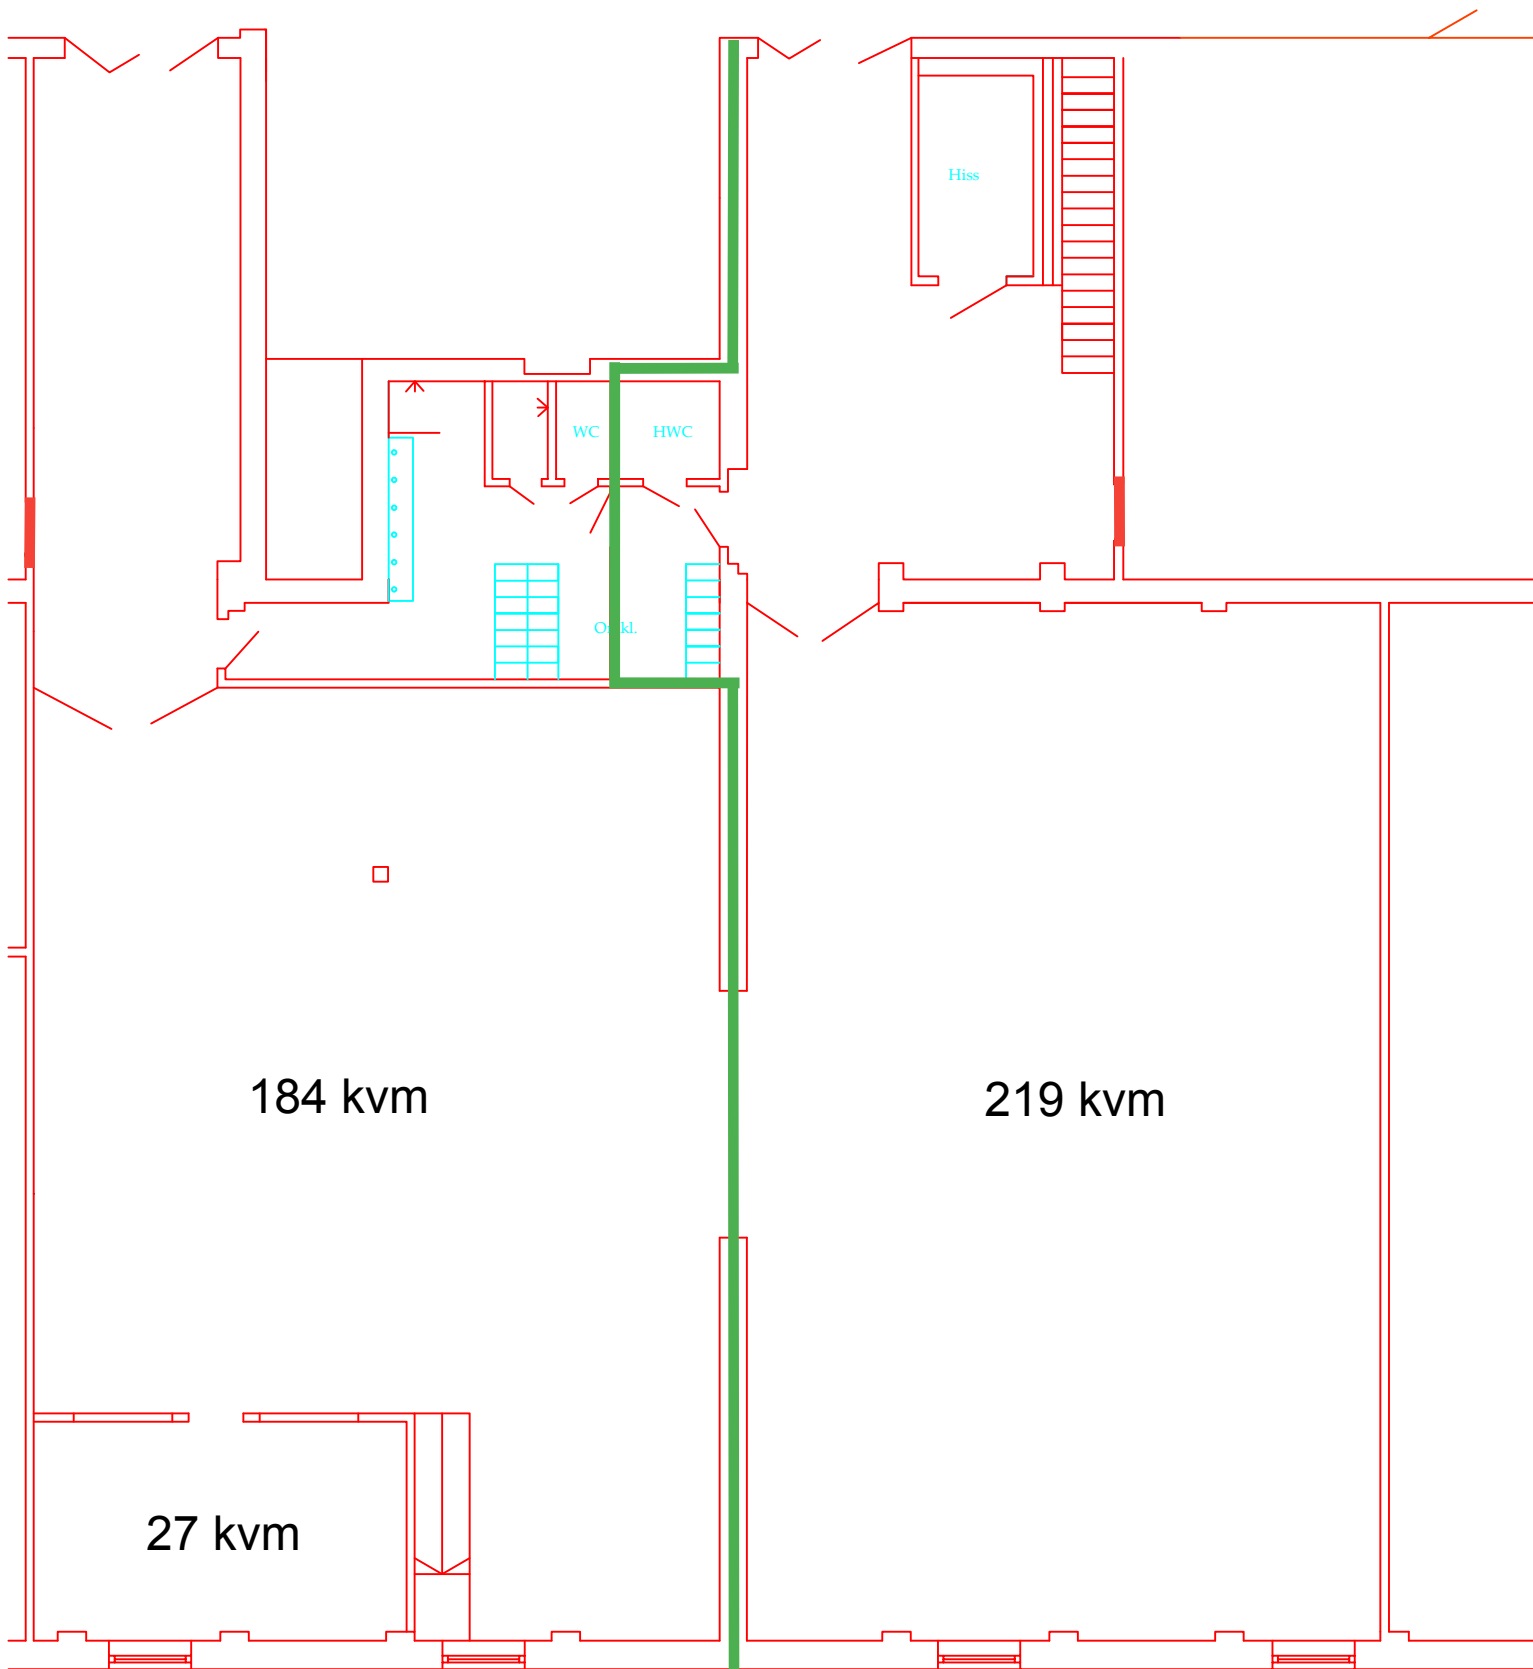

Förslag på indelning av lokal