


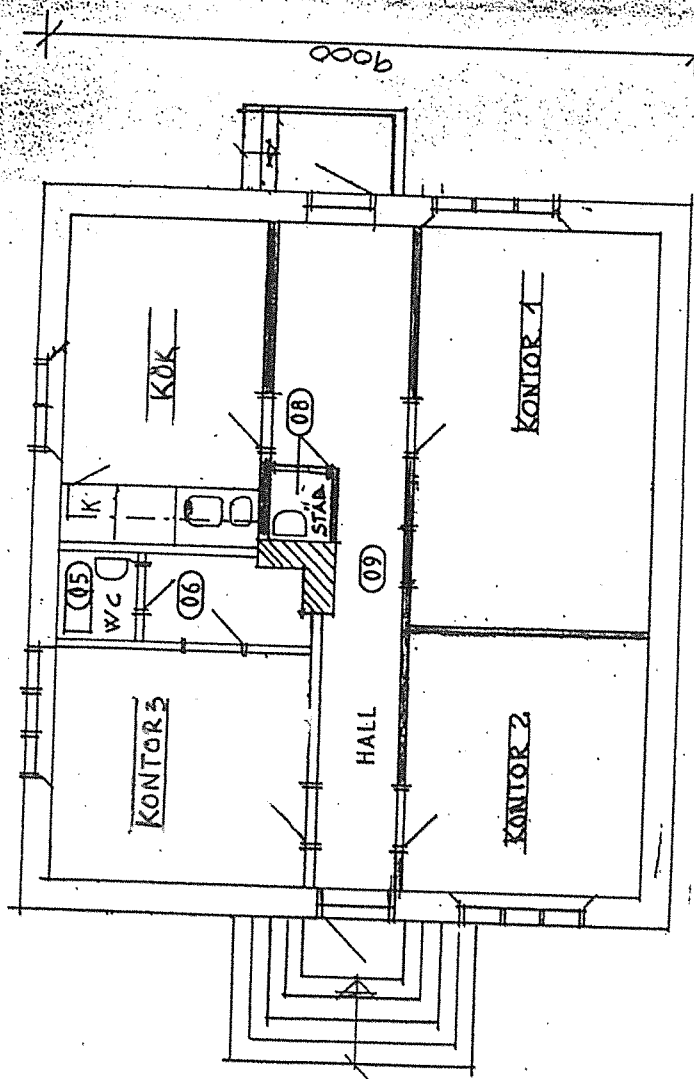

PLAN 1:100

 = NYA VÄGGAR

