



Befintlig planlösningen i lokalen på Tegnérgatan 40 som går att anpassa på olika sätt för att få till en effektivare nyttjande av lokalen

241002 Skiss lokal Facklan 5 2024-10-02




WC och dusch slås ihop för att skapa en mer effektiv planlösning. Ett mindre telefon/samtalsrum skapas.

En öppnare planlösning med ett rymligt pentry och en liten loungedel med plats för skrivare eller kaffestation.

A horizontal number line labeled "METER" at the bottom. The line has major tick marks at 0, 1, 2, and 5. The segment between 0 and 1 is further divided into 10 equal intervals by smaller vertical tick marks.

A.02

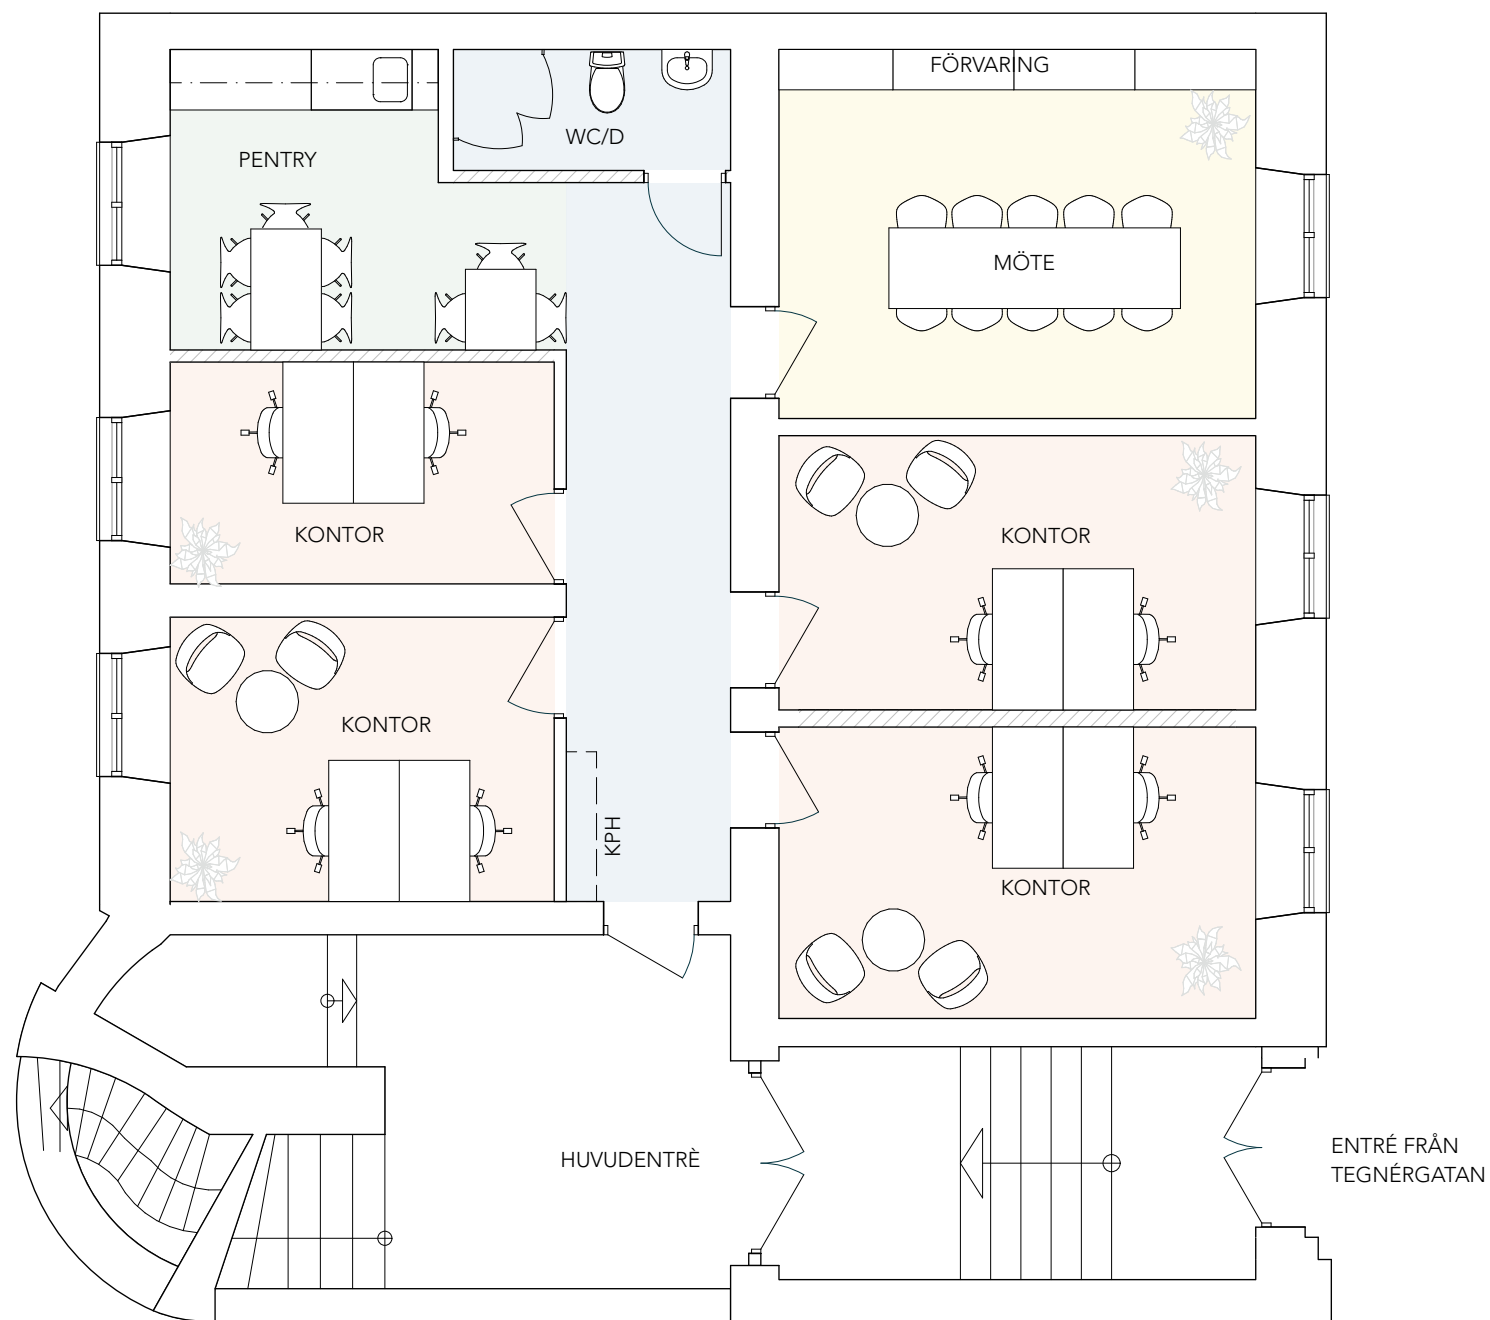

Ombyggnation förslag 2

WC och dusch slås ihop för att skapa en mer effektiv planlösning. Rummet med pentry minskas något från befintlig planlösning för att skapa ett till arbetsrum (eller mötesrum beroende av behov).

En effektiv planlösning med fokus på cellkontor och ett rymligt mötesrum.

SKALA 1:75

