


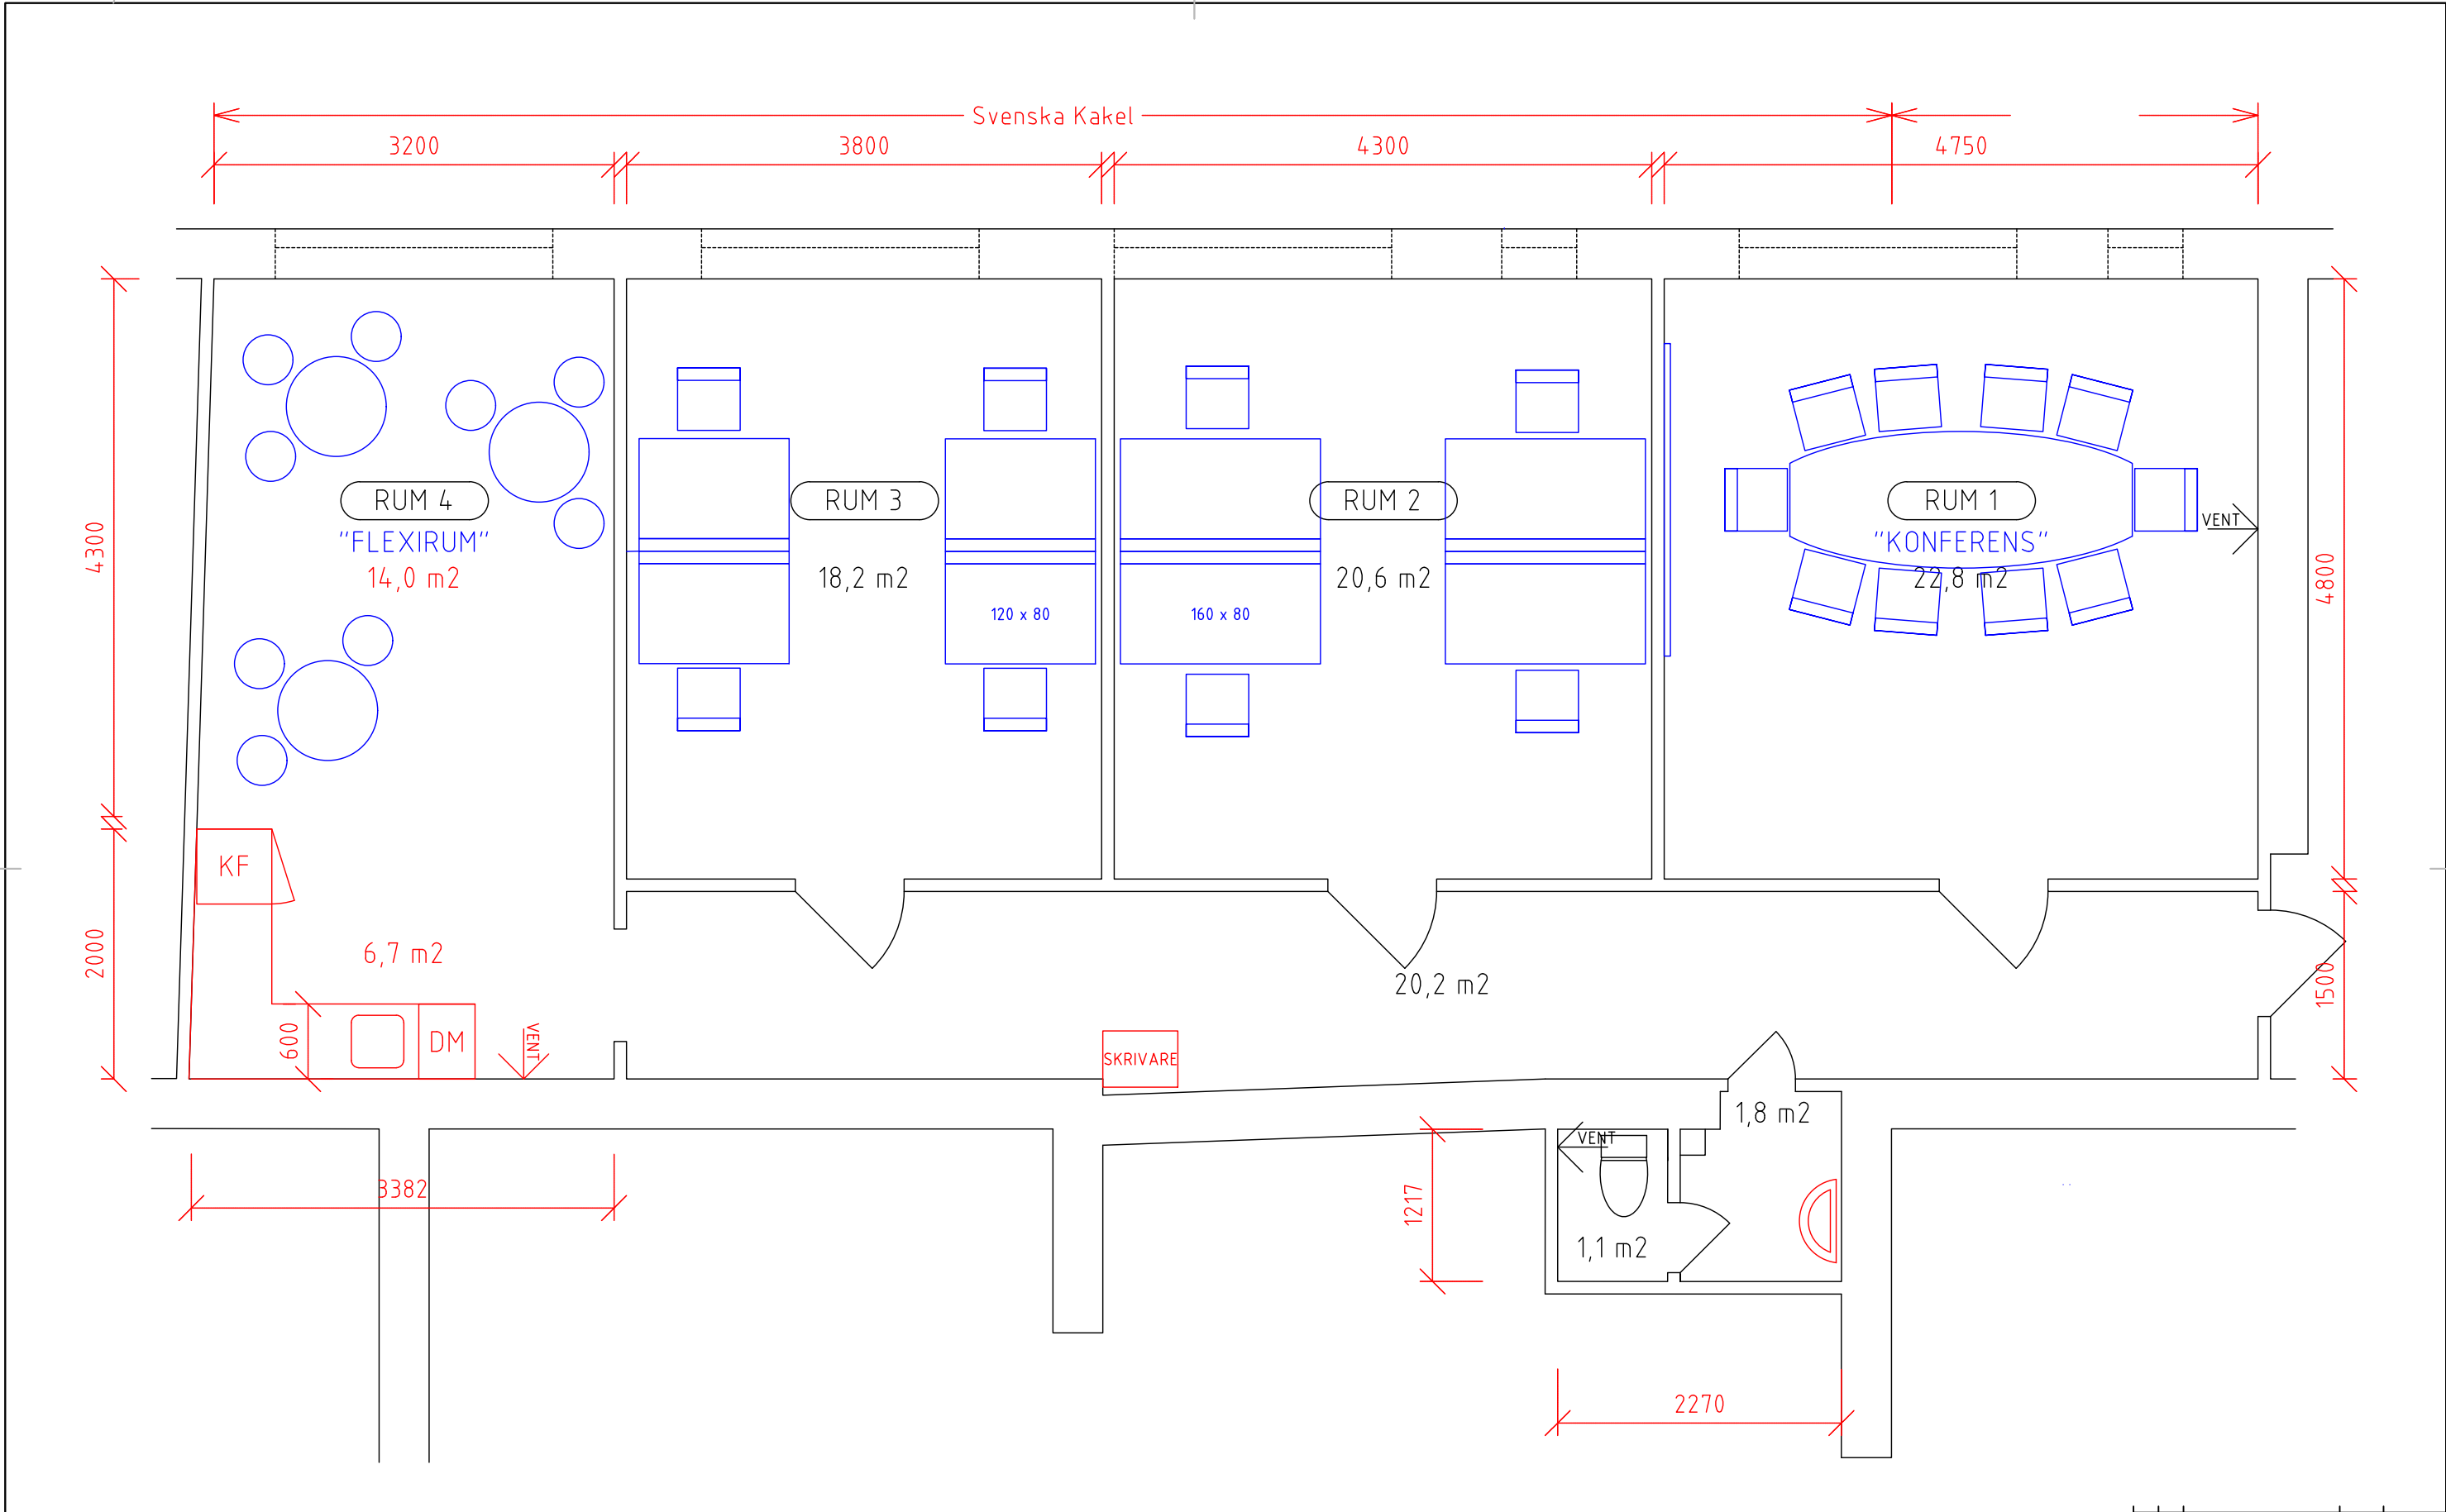

FÖRKLARINGAR

SAMTLIGA MÅTT I MILLIMETER OM EJ ANNAT ANGES.

FÖRESKRIFTER

SAMTLIGA MÅTT KONTROLLERAS PÅ PLATS.

HÄNVISNINGAR

....

00.511.52.5 m

OMFATTNING

- KÖK RIVS OCH ERSÄTTS MED HANDFAT

- NYTT TEKÖK I RUM 4

- VATTEN, AVLOPP OCH VENTILATION TILL TEKÖK DRAS TILL BAKOMLIGGANDE FÖRRÅD

BET	ANT	ÄNDRINGEN AVSER	DATUM	SIGN
BYGGANMÄLNINGSHANDLING				
KV.LJUSET1+2 "KONTORSHOTELLET"				
DATUM 20210428	KONTAKT/BITAD AV TOBIAS KULICK		KONTAKT TEL 0702963712	
KÖK / TOALET, ALTERNATIV 2				
SKALA 1:25(A3)		NUMMER 1009/10-2		BET