

MÅTT ANGES TILL UTSIDA SOCKEL

--- B30 --- BRANDCELLGRÄNS

FÖRKLARINGAR

- 2] DATAUTTAG DUBBELT TYP RJ 45
☒ PLACERING AV STÄLL

FÖRESKRIFTER

DÄR EJ ANNAT ANGES GÄLLER:

DATAKABEL FÖRLÄGGES I VP-RÖR UNDER BEFINTLIGA STEGAR,

SAMT I BEFINTLIGA FÖNSTERBÄNKSkanALER.

SYNLIGA INSTALLATIONER I KONTORSDEL TÄCKS MED LIST,


I HALLAR FÖRLÄGGES LEDNINGAR I 10 MM VP-RÖR.

UTTAG MONTERAS I FÖNSTERBÄNKSkanAL, HÖJD I ÖVRIGT



I SAMRÅD MED STATIONSCHEFEN.

LEDNING TYP SYSTIMAX 1061 KATEGORI 5 OSKÄRMAD 4x2x0,5


ELLER LIKVÄRDIG.

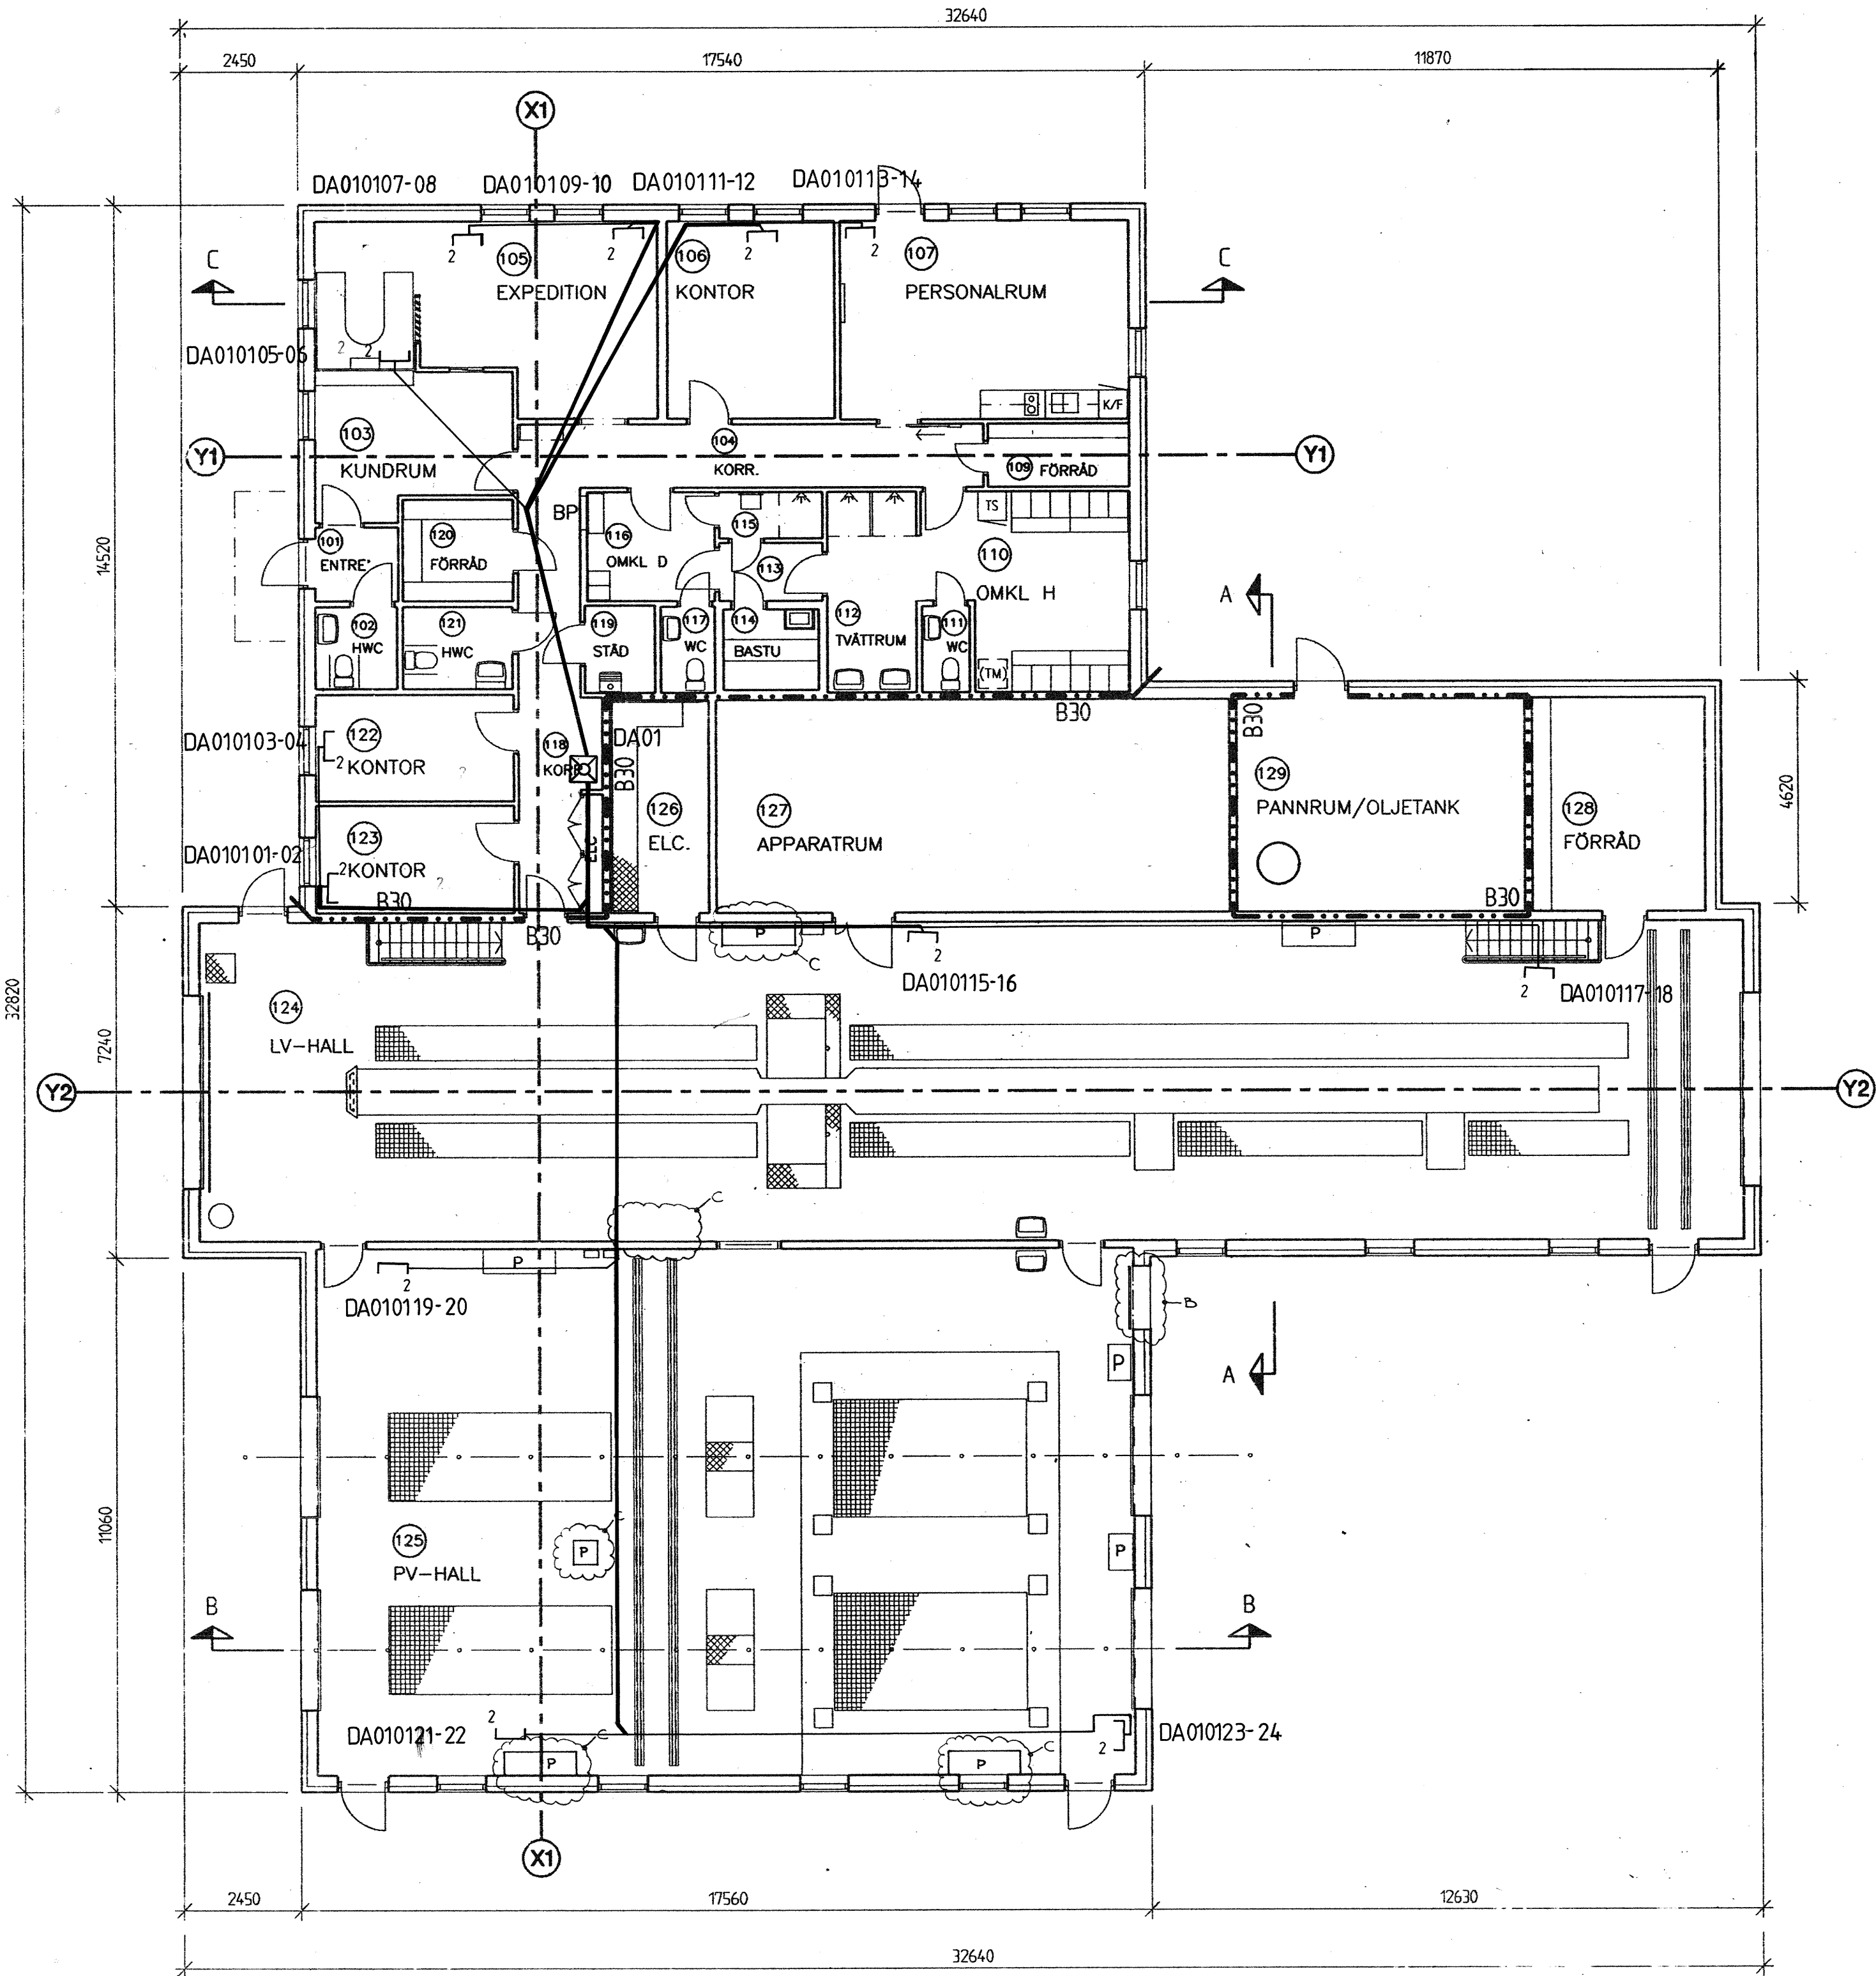

BOTTENPLAN

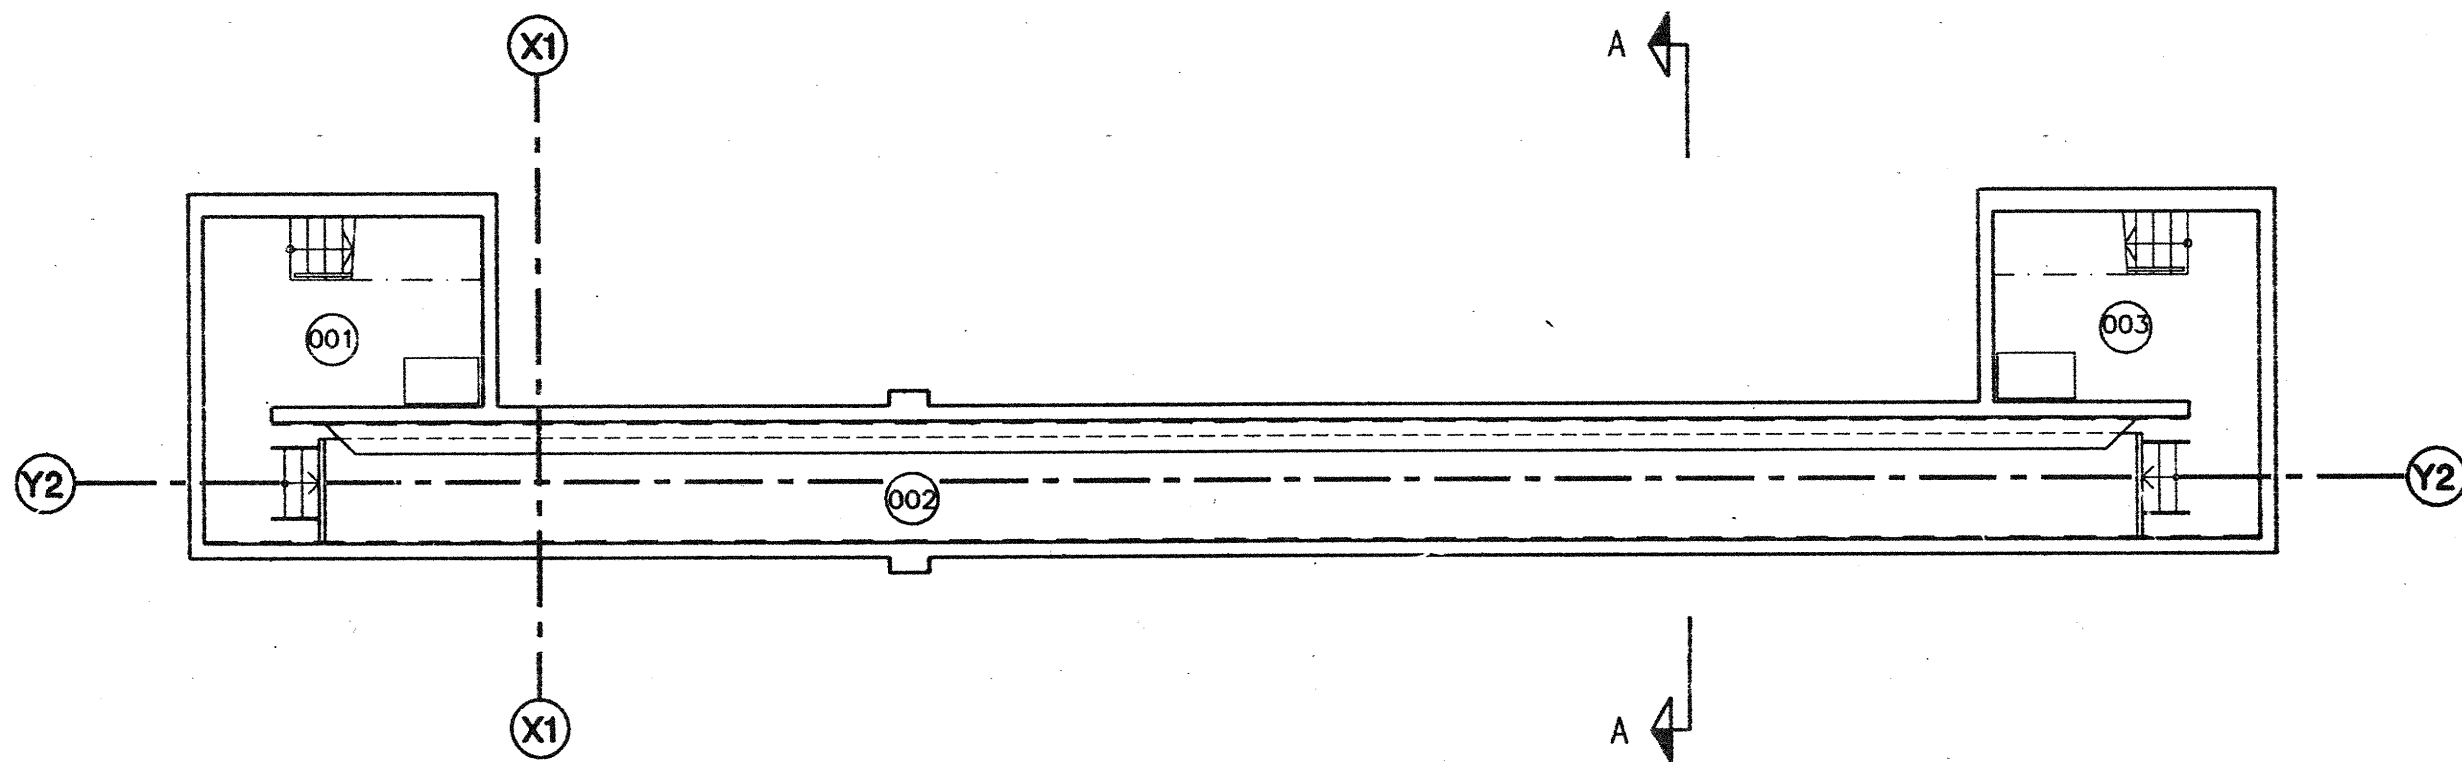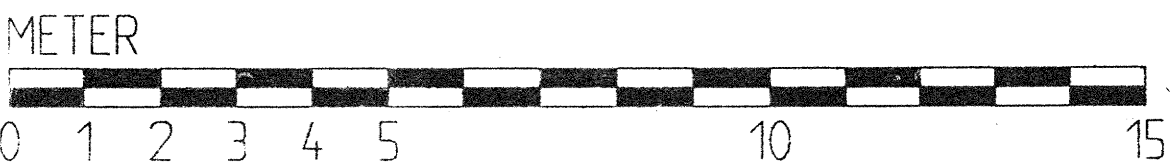


GROPPLAN

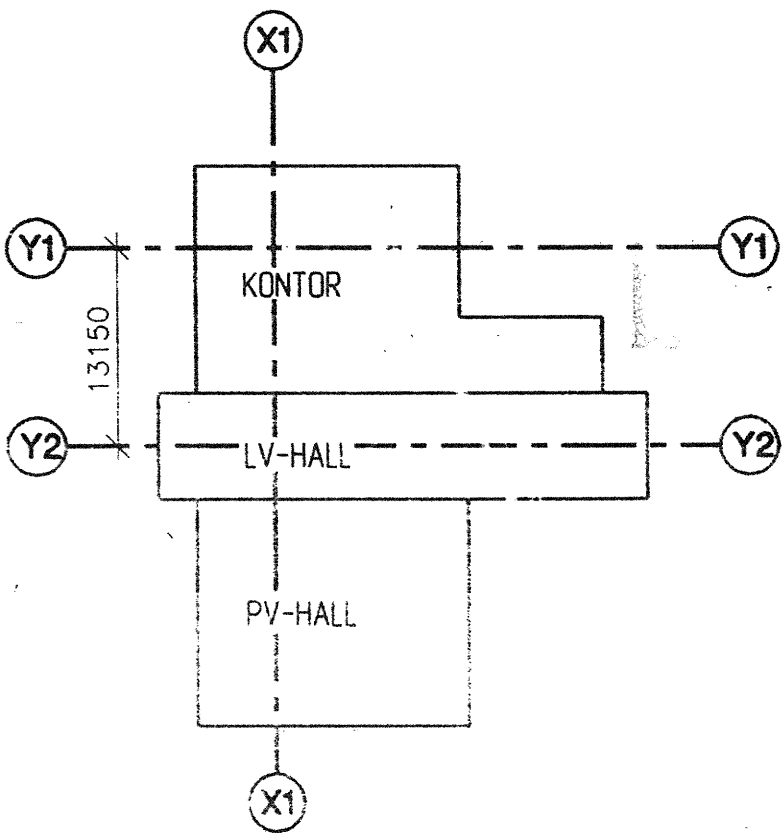

RELATIONSRTNING

ARBETSRTNING
BYGGLOVSRTNING

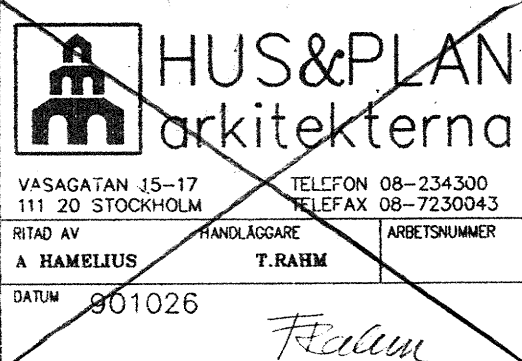

DATAANLÄGGNING

SCANDIACONSULT
ELEKTRIK ÖST

STOCKHOLM 08-615 60 00 UPPSALA 018-15 20 10 GÄVLE 026-14 95 00

RTID KONSTR HANDLÄGGARE ARB.NR./PROJ. NO. 967112

DATUM 1997-02-17

AB SVENSK BILPROVNING
HUVUDKONTORET BOX 508 162 15 VÄLLINGBY
TELEFON 08-759 21 00

TA 23-00:001

RELATIONSRTNING LM 971231

C 5 REV ENL PM3-BYGG AH 910515

B 1 ARBETSRTNING AH 910220

A FÖRETAGSUNDERLAG AH 901207

BYGGLOVSRTNING 901026

BILPROVINGSANLÄGGNING

STRÄNGNÄS 3:1 TYP

STRÄNGNÄS KOMMUN 1/2

PLANER

SKALA 1:100

RTIDSKONSTR. A00:001 C