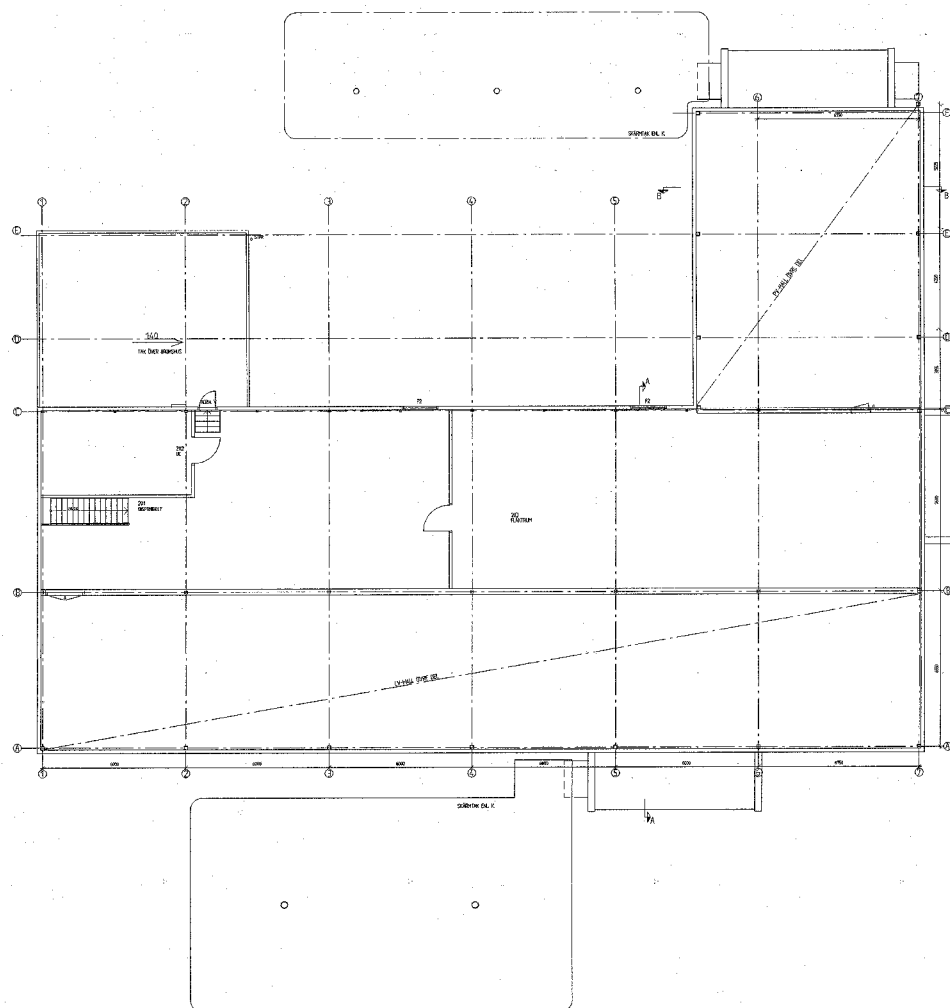


ORIGINALFORMAT A1

UPPGIFTS NR
345 0115 100DAG
2001.04.04ARBETE
511-0-050

ARBETE

UPPGIFTS NR
345 0115 100DAG
2001.12.14ARBETE
511-0-050

ARBETE

RELATIONSRTNING

511 ARBOGA

BILPROVNINGEN

Del av KV NORRA SKOGEN 165
NY STATION ARBOGA
PLAN 2 +20,30UPPGIFTS NR
345 0115 100DAG
2001.12.14ARBETE
511-0-050

ARBETE

UPPGIFTS NR
345 0115 100DAG
2001.12.14ARBETE
511-0-050

ARBETE

511.01A/A30-00-A20