
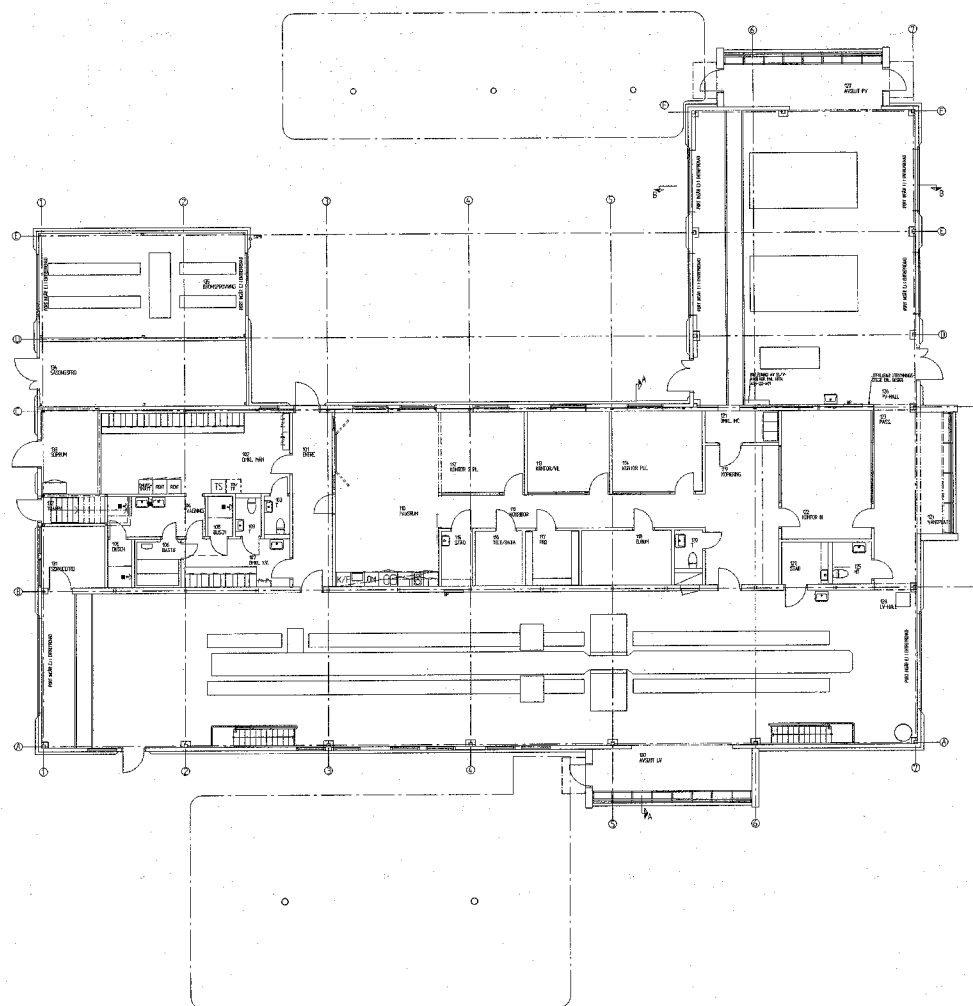


ORIGINALFORMAT A1

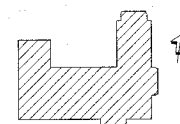

BET	INT	ZORNMÄNS AVSE	DATUM	SV
RELATIONSITNING				
511 ARBOGA				
 BILPROVNINGEN				
Ökt av KV NORRA SKOGEN 1:5 NY STATION ARBOGA PLAN 1 +17,10				
GRÖN	FASTERÄD			
2007:12 14				
PROJEKT 511-0-090				
SKALA 1:100	RÄNNING 51101A/A30-00-A10		NET	