


OMBYGGD TOM YTA:

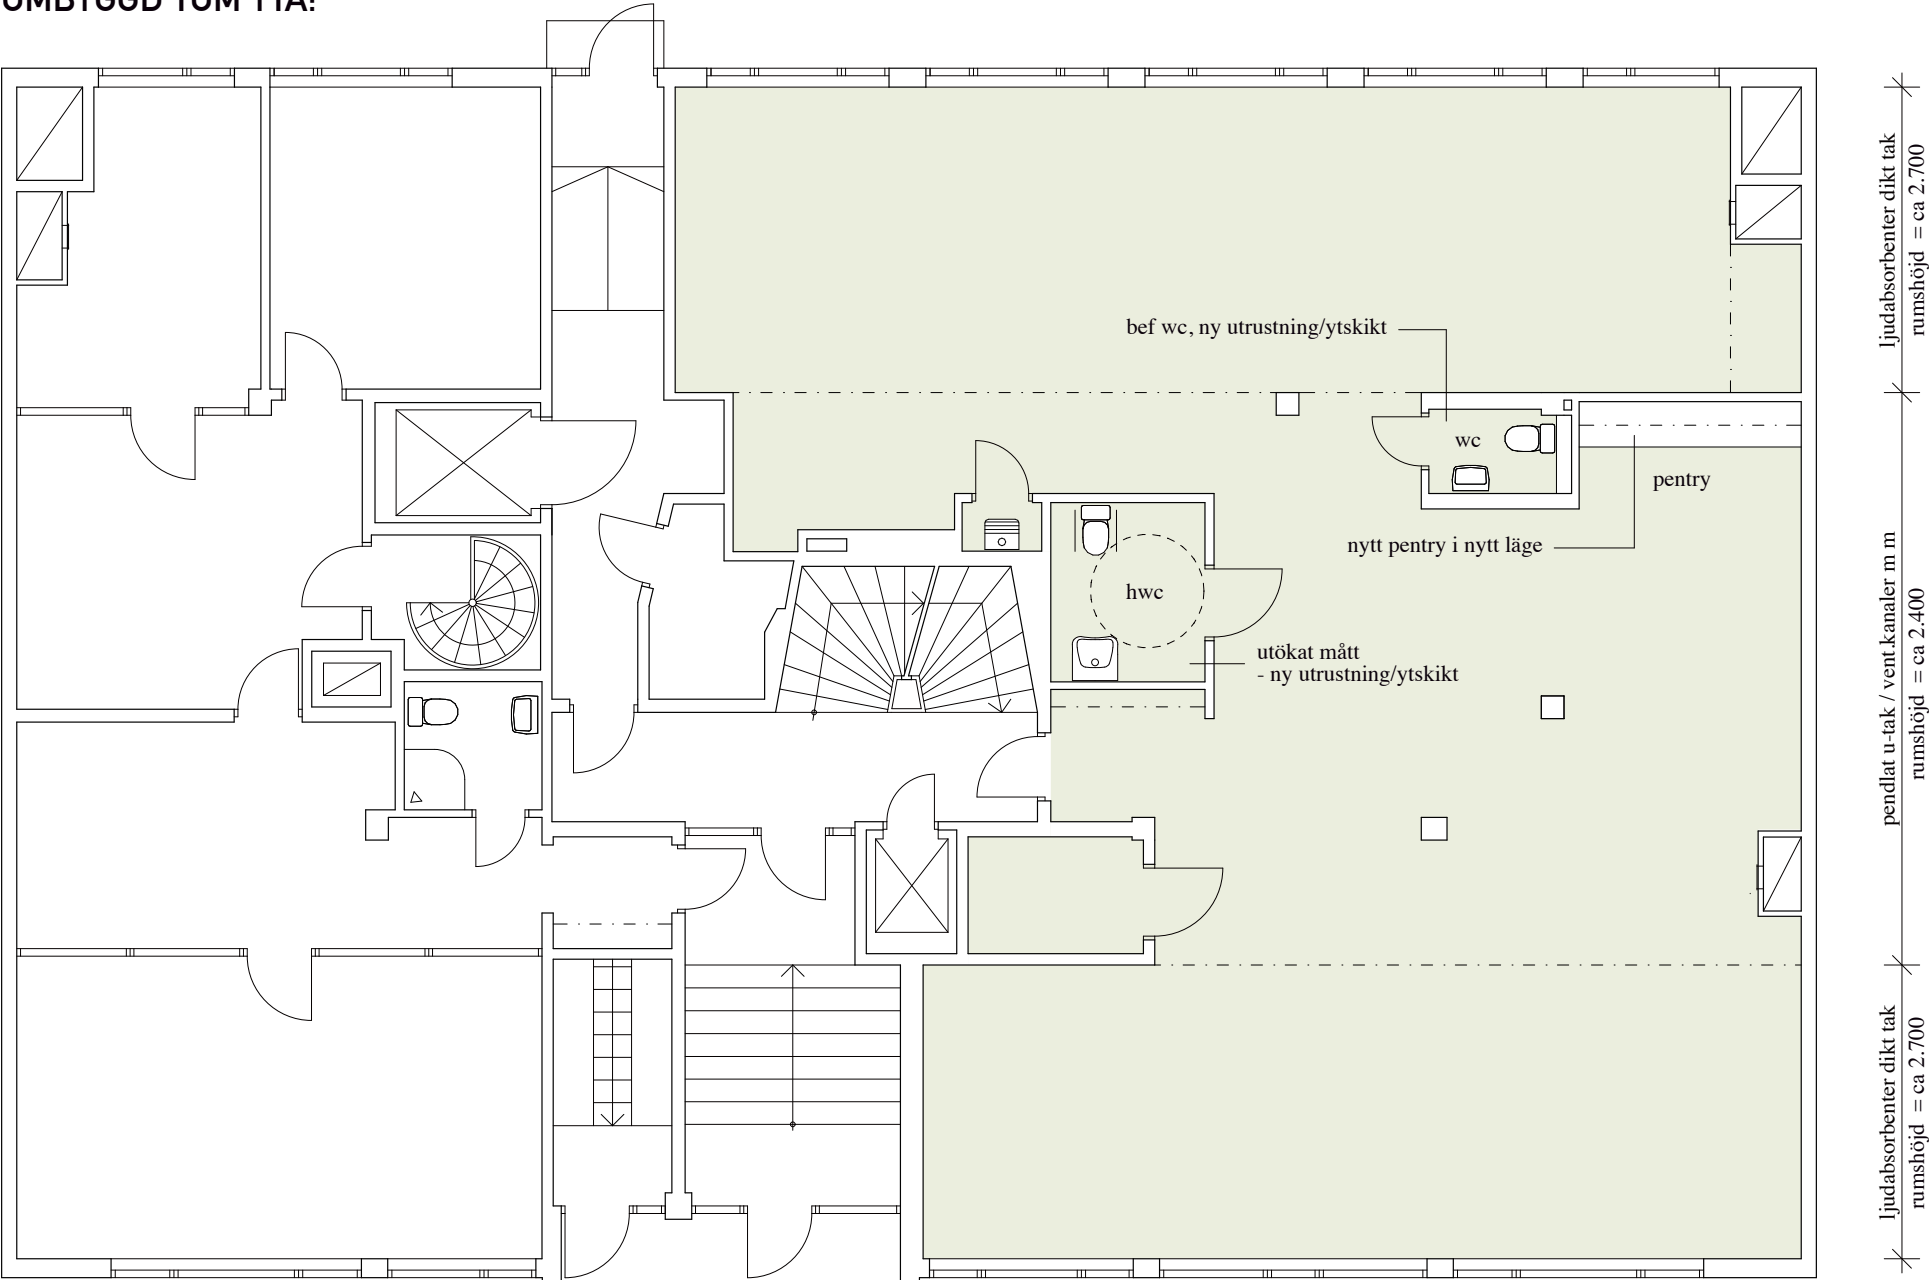

EXEMPEL PÅ PLANLAYOUT:

