



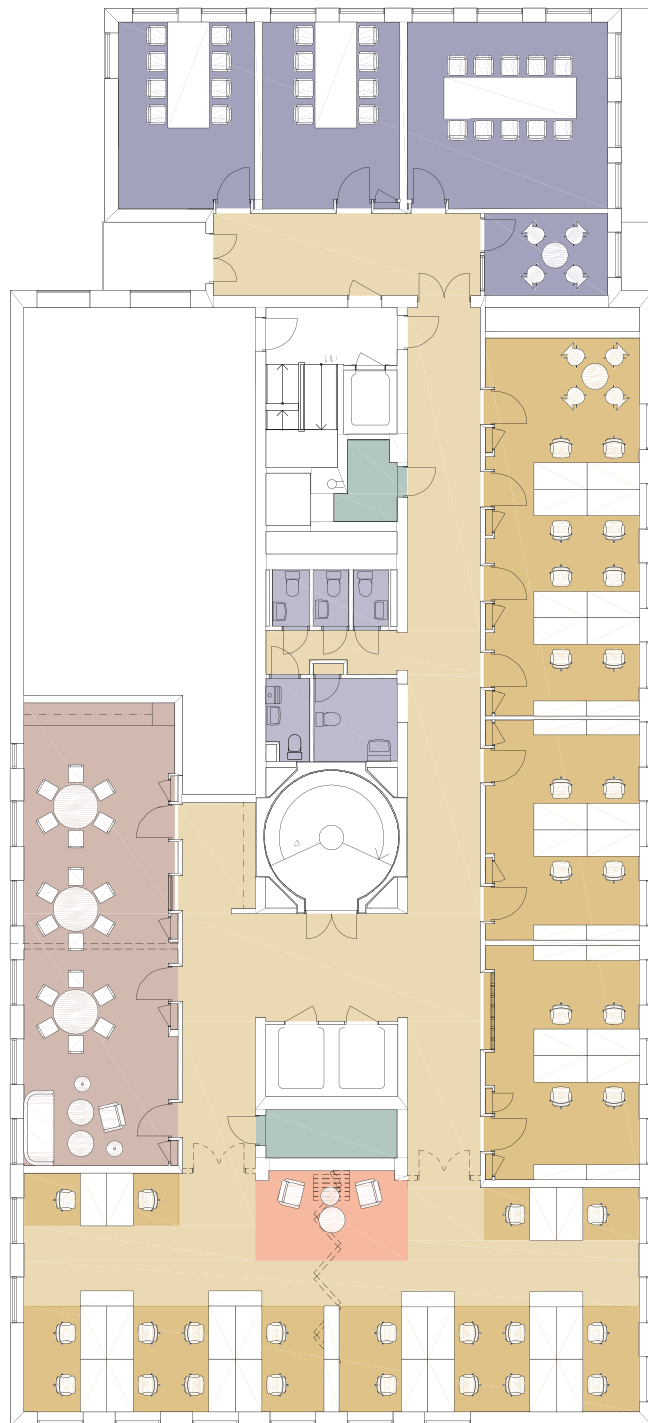

I princip enbart möblering och tillagt pentry. en vägg riven i pentry/paus och en uppe till höger. ca 440 kvm 36 platser

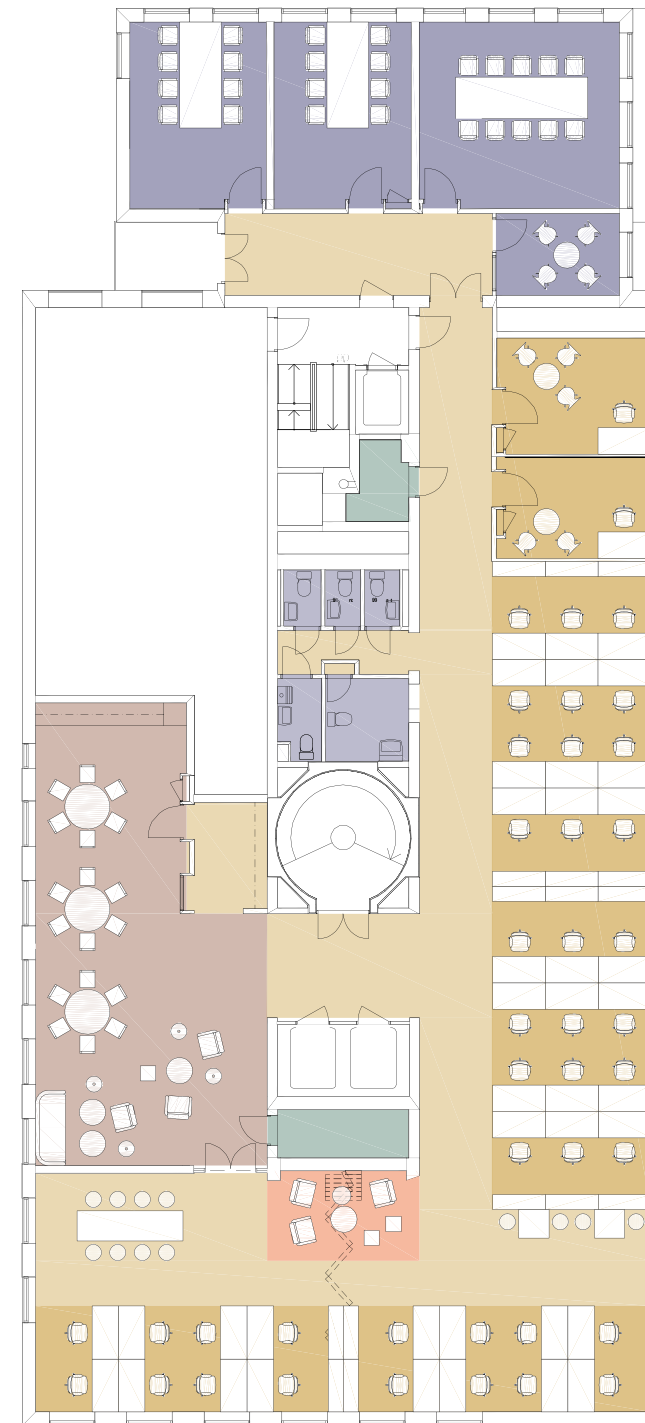

Mycket rivning "nedanför" WC-paketet men inget i kärnan. Ger en öppnare lokal och fler möbleringsmöjligheter. ca 440 kvm 42 platser